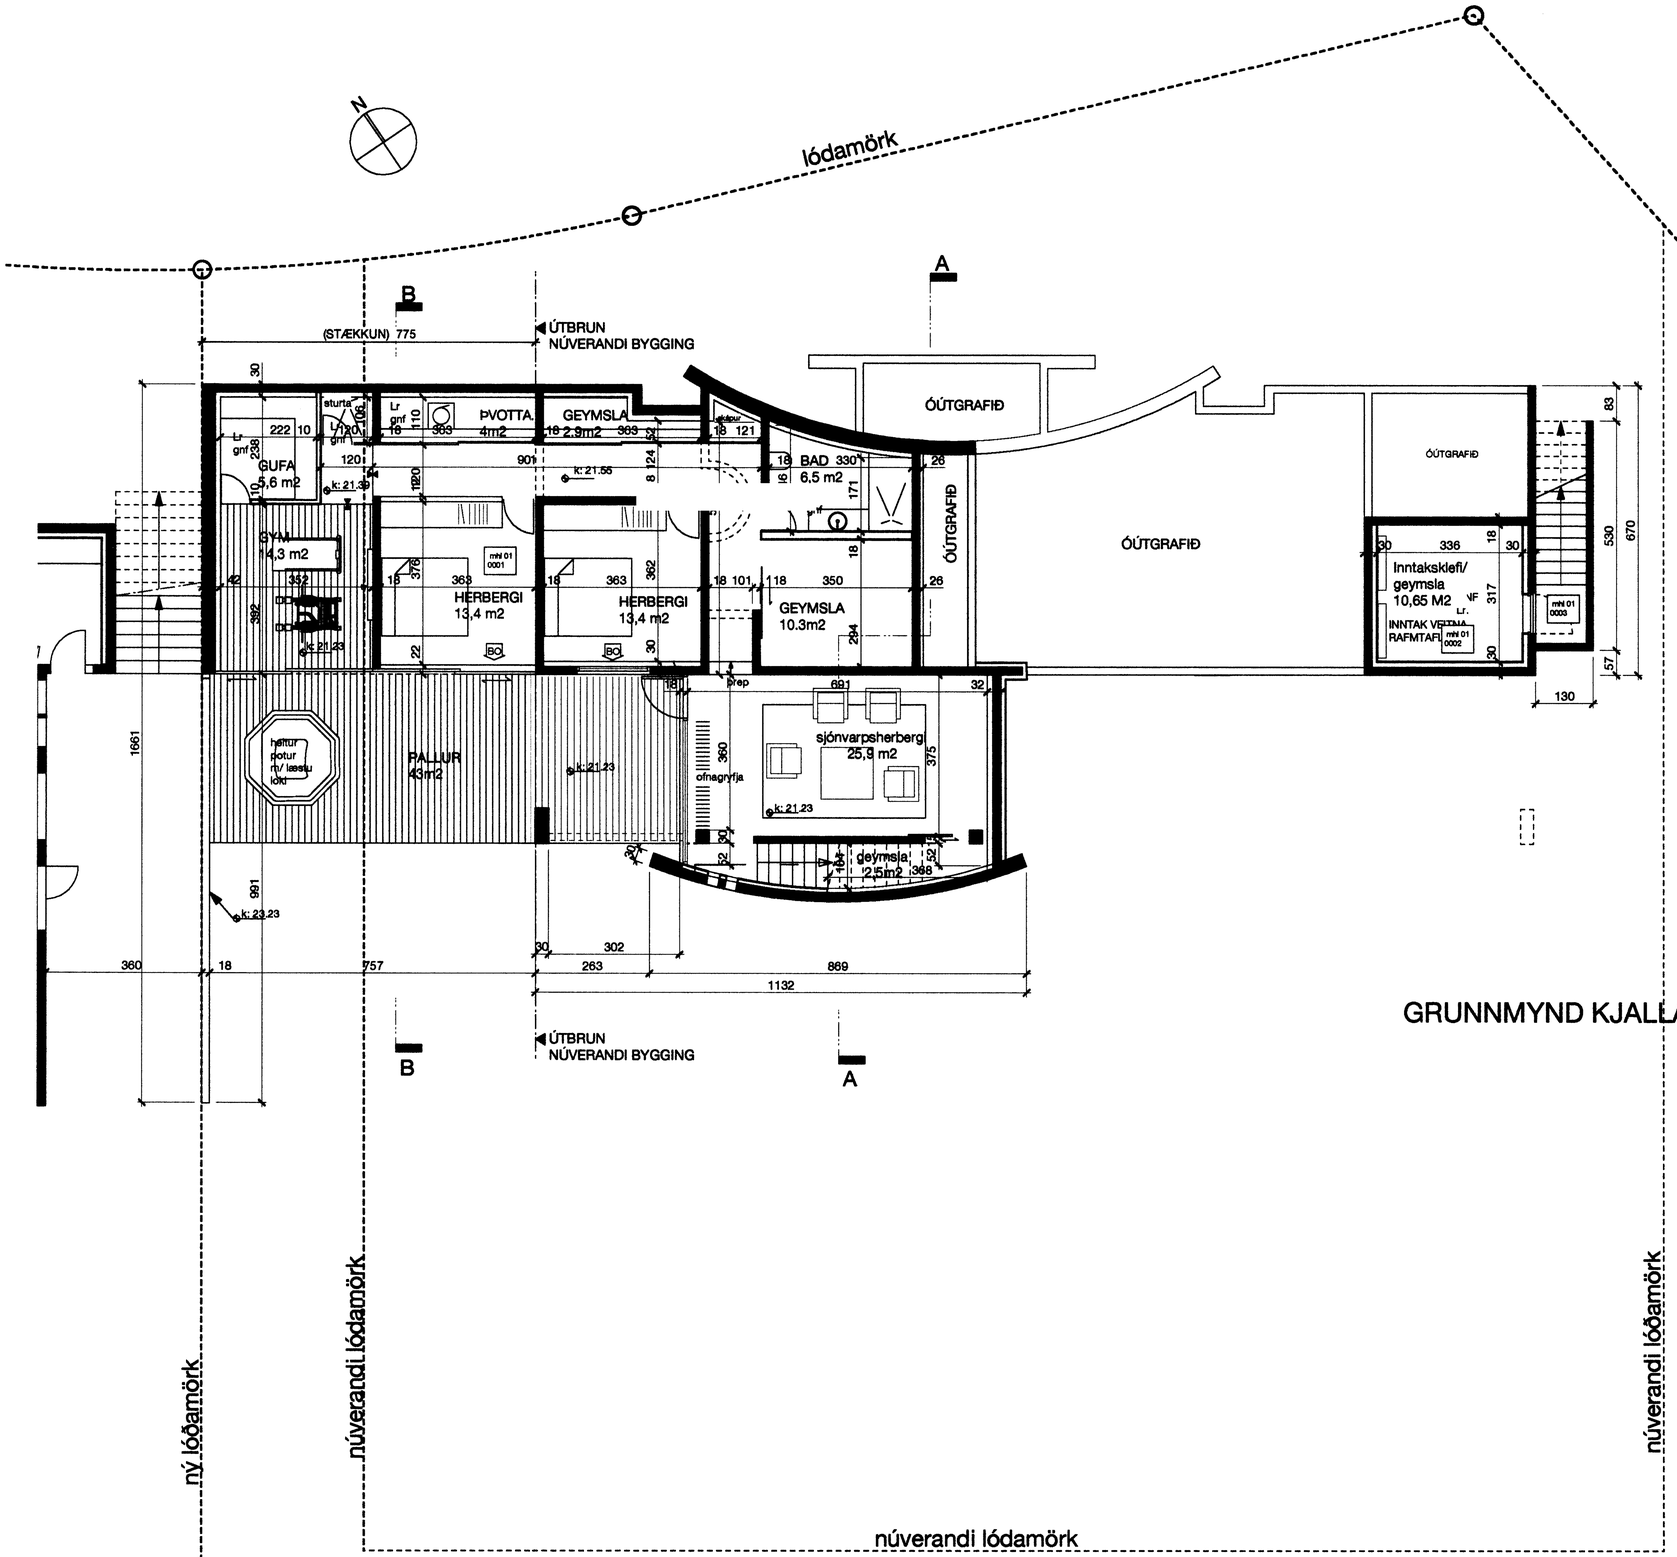

E
D
C
B
stærðum á lóð, viðbygg.
og bliskur 08/11/05 A

breyting

Mávahraun 7

teikning

grunnmynd kjallara

mkv
dags

1 : 100
22.10.04

pk - arkitektar

LYNGHÁLS 4
REYKJAVÍK 110
5518050 SÍMI
5518077 FAX
palmar@pk.is
pálmar kristmundsson arkitekt
0604555269

teikning nr.

A 300-A

útgáfa

PÁLMAR KRISTMUNDSSON ARKITEKT
060455-5269