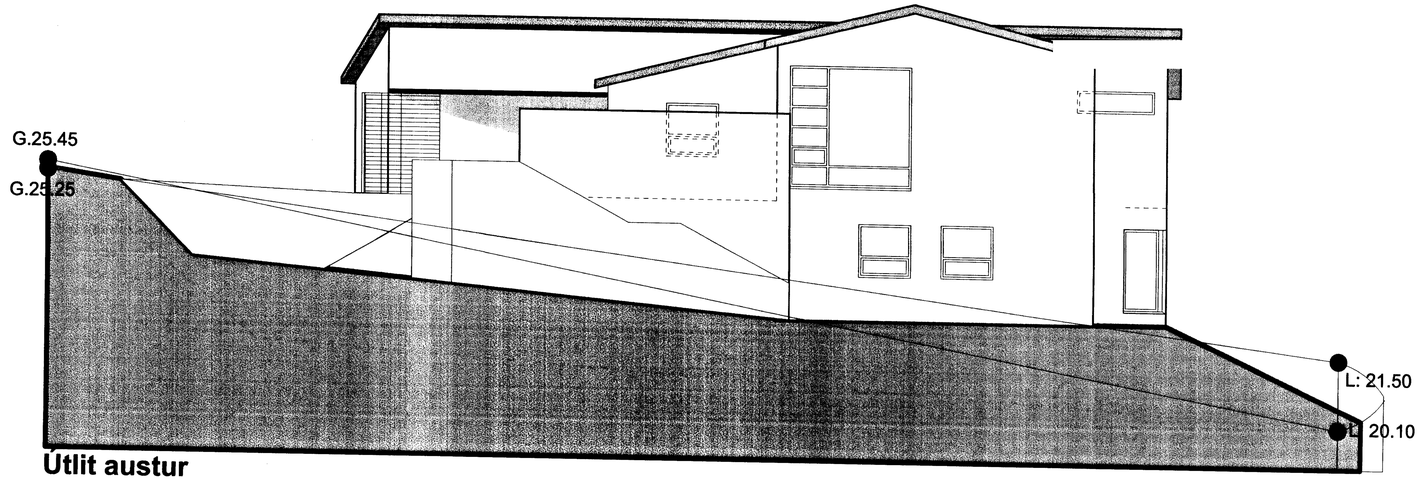

Útlit austur

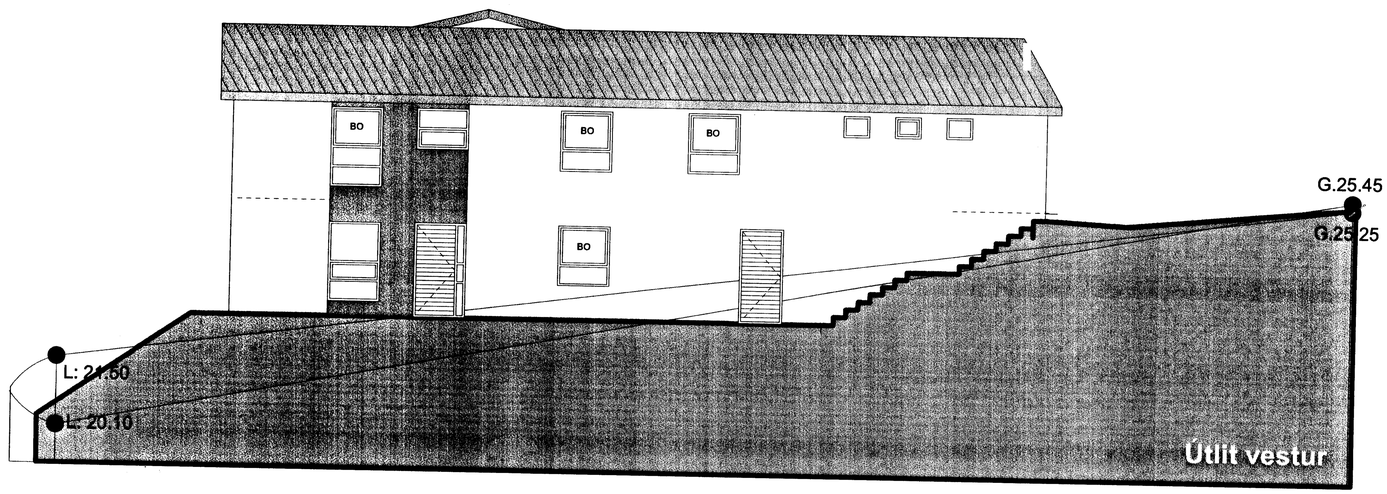

Útlit vestur

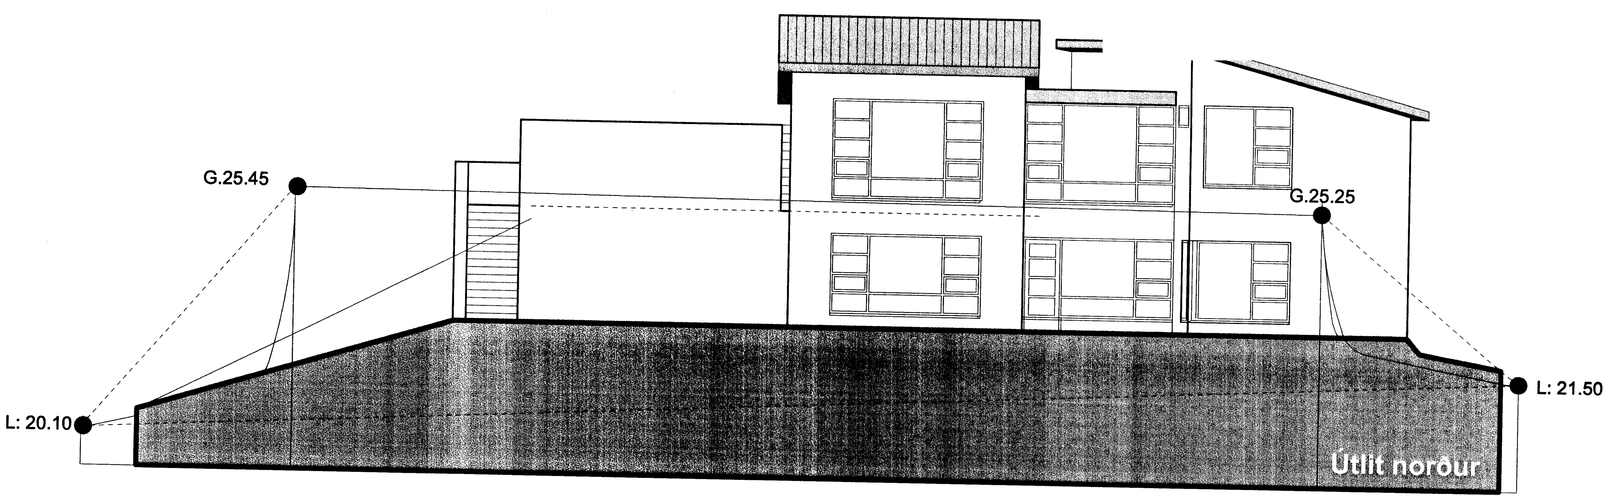

Útlit norður

Samþykkt þann

25 NOV. 2005

Byggingafulltrúinn í Hafnarfirði
F.h. Kristján Þorarinsson

Breytingar:

12.10.04: 1. hæð breytt; rými í sökkli nýtt f. óuffyllt lagnarými og útigeymslu.
Skráningartöflu breytt til samræmis.
Steyptur veggur á 2. hæð; þ.a.l. breyting á anddyri og eldhúsi.
Útlit lagfærð í samræmi við grunnmyndir. Annað óbreytt.

22.11.2005: Lagnakjallari og útigeymsla sameinuð. Steyputeikning í kjallara leiðrétt. Gluggar í kjallara á austurhlið leiðréttir á grunnmynd og útlit.
Hliðargluggi í eldhúsi fjarlægður. Steypt sorpgeymsla og stoðveggur fjarlægð.

Verk Fífuvellir 6, Hafnarfirði	
Teikning Útlit austur, vestur & norður	
Verkkaupi Jóhannes E. Levy & Harpa Hi	
Mælikvarði:	Teikning nr:
Dagsetning: 13.10.2004	Teiknað: GÓJ

Gunnlaugur Ó. Johnson arkitekt FAÍ

Kt. 080657 7819
Tryggvagötu 16, 4. hæð, 101 Reykjavík,
S. 562 1669 og 864 2625
Netfang: goj@centrum.is
Veffang: www.centrum.is/goj