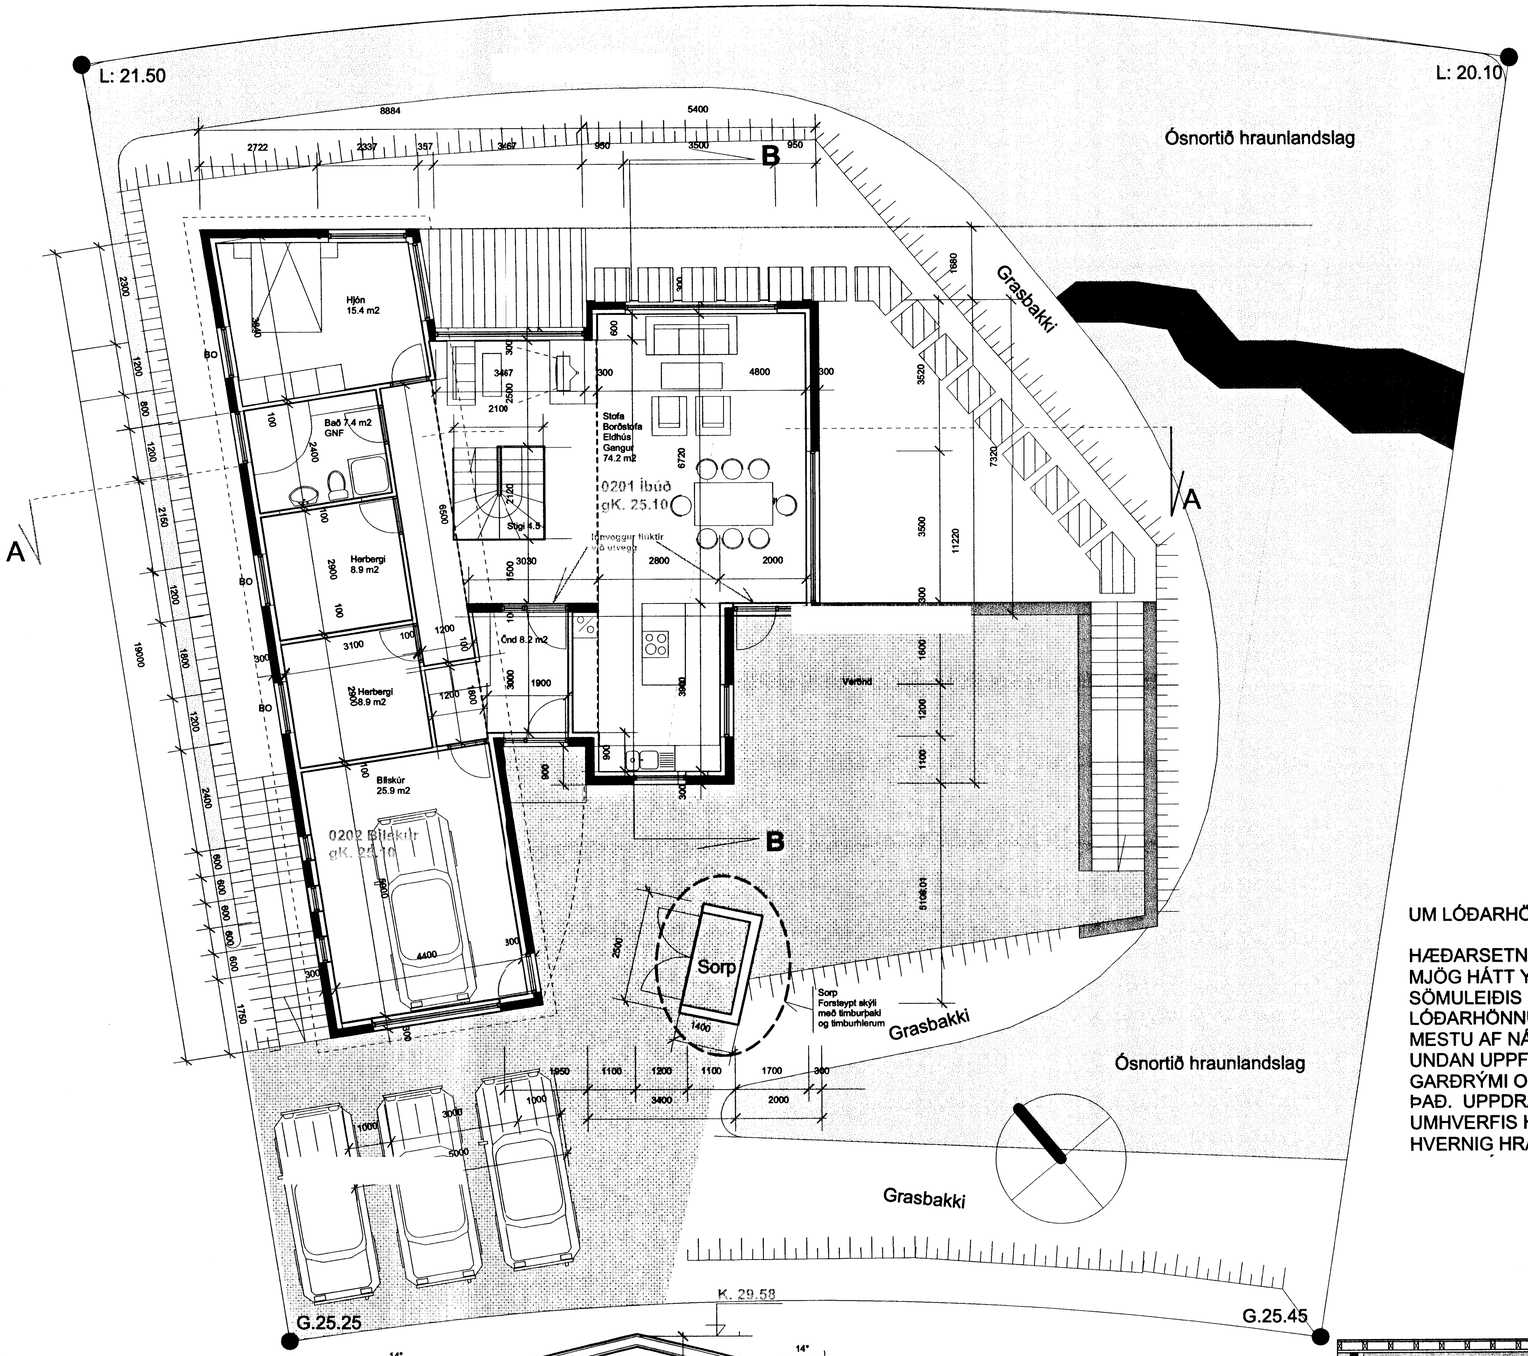

UM LÓÐARHÖNNUNINA:

HÆÐARSETNING HÚSSINS ER SKV. SKIPULAGSSKILMÁLUM MJÖG HÁTT YFIR LÓÐINNI. VEGARSTÆÐI FÍFUVALLA ER SÖMULEIÐIS UPPBYGGT INNÁ LÓÐINA. ÞVÍ VERÐUR MARKMIÐ LÓÐARHÖNNUNARINNAR AÐ VERA AÐ BJARGA SEM MESTU AF NÁTTÚRULEGU HRAUNLANDSLAGI LÓÐARINNAR UNDAN UPPFYLLINGU UNDIR HÚSIÐ AUK ÞESS AÐ SKAPA GARÐRÝMI OG VERANDIR Á EÐLILEGUM STÖÐUM UMHVERFIS ÞAÐ. UPPDRÁTTURINN SÝNIR HVERNIG GRASBAKKAR UMHVERFIS HÚSIÐ FJARA ÚT Í HRAUNLANDSLAGIÐ, OG HVERNIG HRAUNSPRUNGU SEM LIGGUR NÁLÆGT AUSTUR-IAR VERÐUR HLÍFT EINS OG KOSTUR ER.

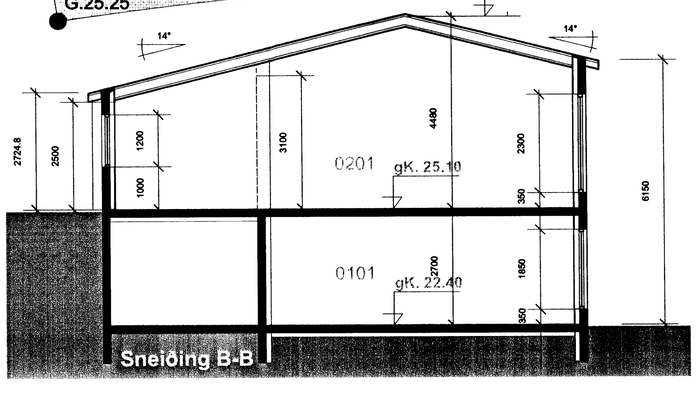

Sneiðing B-B

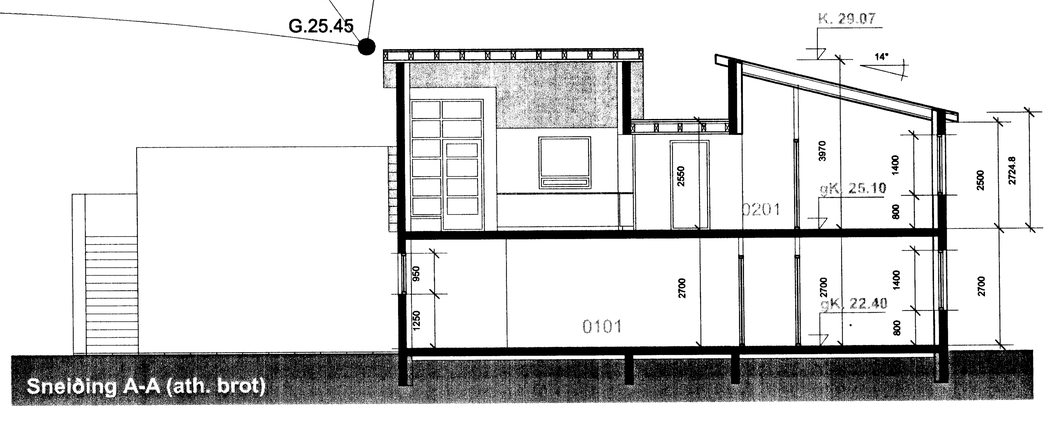

Sneiðing A-A (ath. brot)

Samþykkt þann
25 NOV. 2005
Byggingafulltrúinn í Hafnarfirði
F.h. Kristján Þórarinsson

Breytingar:

10.04: 1. hæð breytt; rými í sökkli nýtt f. óuffyllt lagnarými og útigeymslu. Skráningartöflu breytt til samræmis. Steyptur veggur á 2. hæð; þ.a.l. breyting á anddyri og eldhúsi. Útlit lagfærð í samræmi við grunnmyndir. Annað óbreytt.

22.11.2005: Lagnakjallari og útigeymsla sameinuð. Steyputelkning í kjallara leiðrétt. Gluggar í kjallara á austurhlið leiðréttir á grunnmynd og útlit. Hliðargluggi í eldhúsi fjarlægður. Steypt sorpgeymsla og stoðveggur fjarlægð.

25.11.2005: Sorpskýli skilgreint.

Verk
Fífuvellir 6, Hafnarfirði

Teikning
Grunnmynd 2. hæðar & sneiðingar

Verkkaupi
Jóhannes E. Levy & Harpa Hilmarsdóttir

Mælikvarði:	Teikning nr:
1:100	0403-02
Dagsetning:	Teiknað:
13.10.2004	GÓJ

Gunnlaugur Ó. Johnson arkitekt FAÍ
Kt. 080657 7819
Tryggvagötu 16, 4. hæð, 101 Reykjavík,
S. 562 1669 og 864 2625
Netfang: goj@centrum.is
Veffang: www.centrum.is/goj