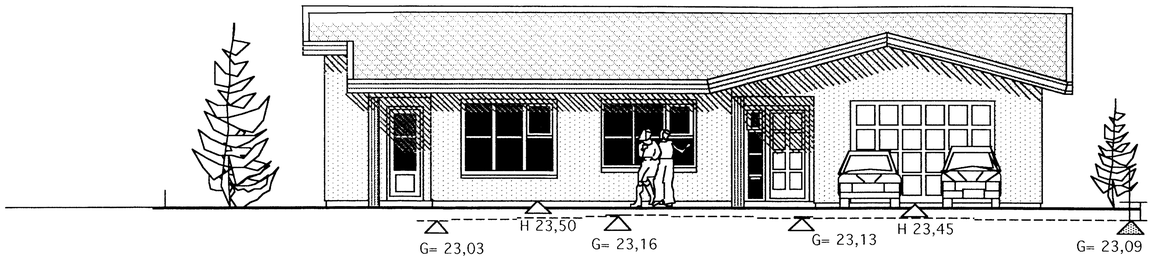

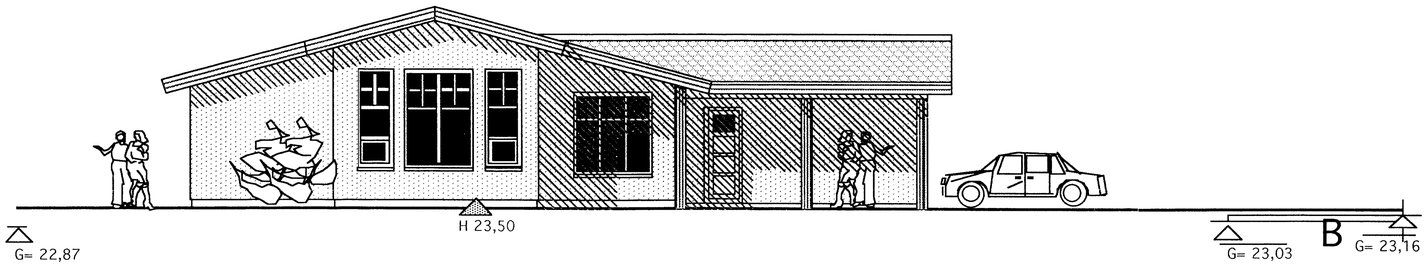

Samþykkt þann
22 NOV. 2005
Byggingafulltrúinn í Hafnarfirði
F.h. Kristján Þórarinsson

Úr Gildi

Skráningartafla:	Fléttuvellir 37					**Skrásetjari:**	Vigfús Halldórsson										
Landnúmer:	200157					**Kennitala:**	100760-5849										
Matshlutanúmer:	01				Útgáfa: 4.01b	**Dags.:**	02-10 2005										
Uppskipting og lýsing					**Stærðir**												
D0 Lokun	D1 Rými hæð-róð	D2 Notkun texti	D3 Hólfuð-flokkun	D4 Eignar-hald	D5 Botnflötur m²	D5M Miðflötur m²	D6 Stoðar m²	D7 Op m²	D8 Brúttóflötur m²	D9 Brúttóflötur sh < 1,8	D10a Salarhæð min	D10b Salarhæð max	D11 Brútto rúmmál m³	D12 Nettóflötur m²	D16 Birt flatarmál m²	Reiknitala skiptarúmmáls	D17 Skipta-rúmmál m³
		Matshluti			244,3	0,0	0,0	0,0	244,3	0,0			936,9	177,0	244,3		642,342
		Botn											48,8				
	01	**1. hæð**			244,3	0,0	0,0	0,0	244,3	0,0			888,1	177,0	244,3		
A	0101	**Íbúð**	N	0101	208,8				208,8		2,90	4,44	766,3	146,8	208,8	3,67	538,756
A	0102	**Bílskúr**	B	~~0101~~	35,5				35,5		2,95	3,91	121,8	30,2	35,5	3,43	103,586
C	0103	**Pallur**	U	0101	52,0				52,0								

0102

Athugasemdir

Sorpgeymsla er á lóð 2.6 m2 og 3,12 m3

Sameignir sumra

Eignarhald

	Eignar-hald	Notkun texti	Birt flatarmál m²	Skiptarúmmál Séreign m³	Séreign og sameign m³
	0101	**Íbúð**	244,3	642,342	642,342
		Alls	244,3	642,342	642,342

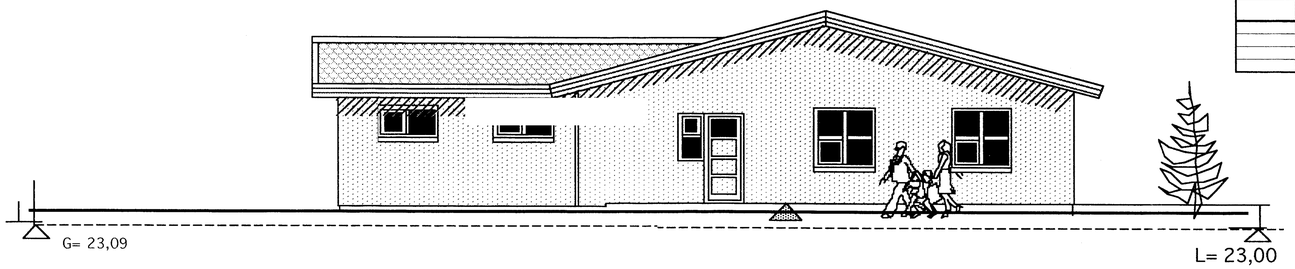

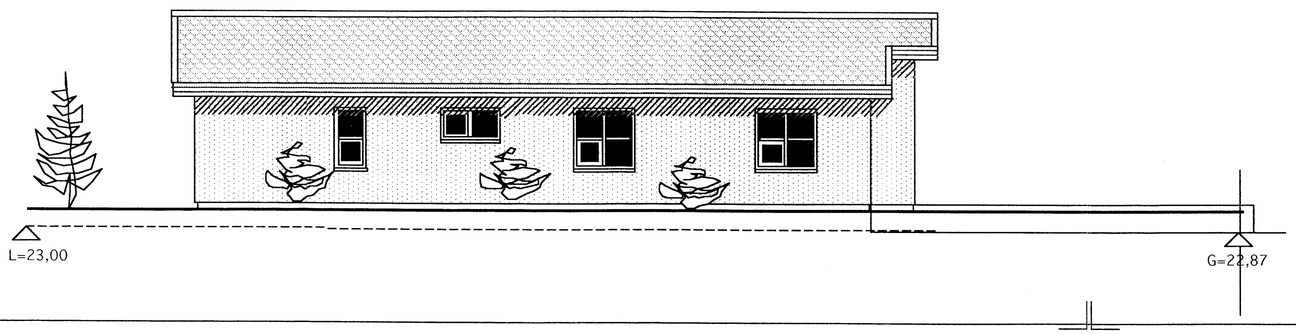

SÓTT ER UM:
LEYFI TIL AÐ HÆKKA GÓLF-KÓT UM 30 CM

TEIKNISTOFAN KVARÐI

Verkefni
FLÉTTUVELLIR 37
HAFNARFIRÐI

Heiti
ÚTLITSMYNDIR
SKRÁNINGARTAFLA

kvarði	1:100	verk.nr	200563
dags.	3. OKT.2005	dags br.	
hönnun	G. G.	teikn nr	A-2
teikn	G.G.		

Hringbraut 17 220 Hafnarfirði
s. 555-2020 FAX 555-2021
Gísli G. Gunnarsson BFÍ kt, 020649-2409