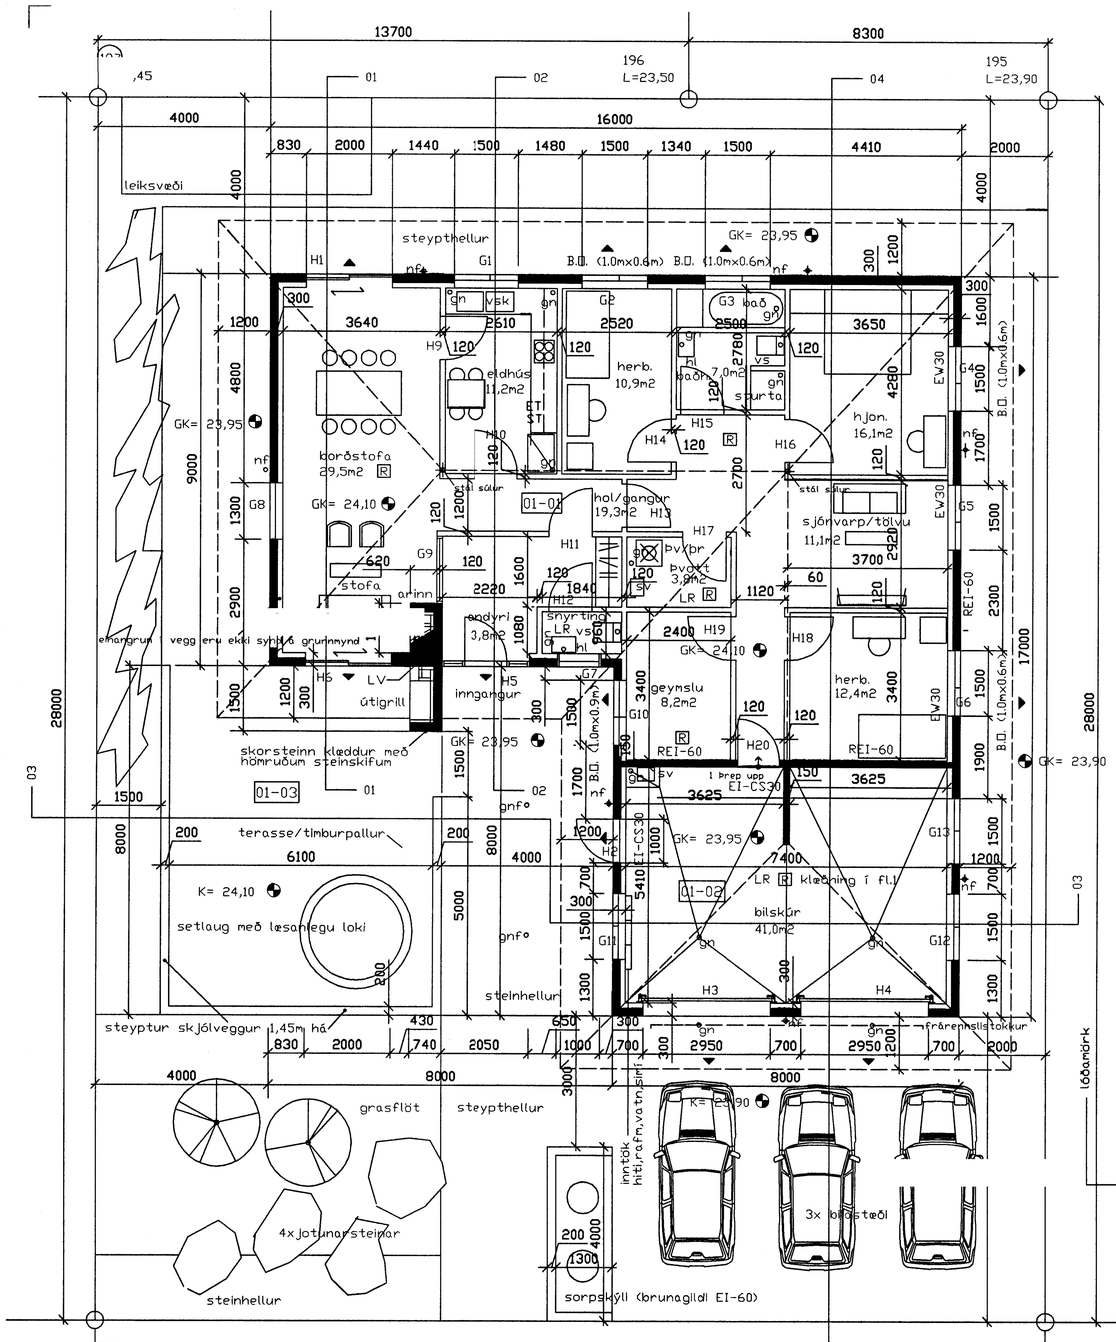

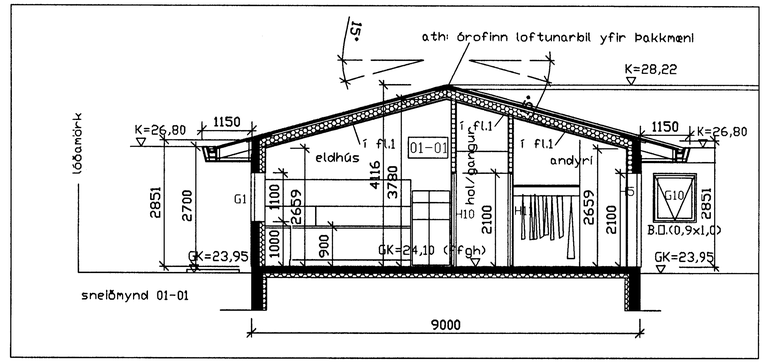

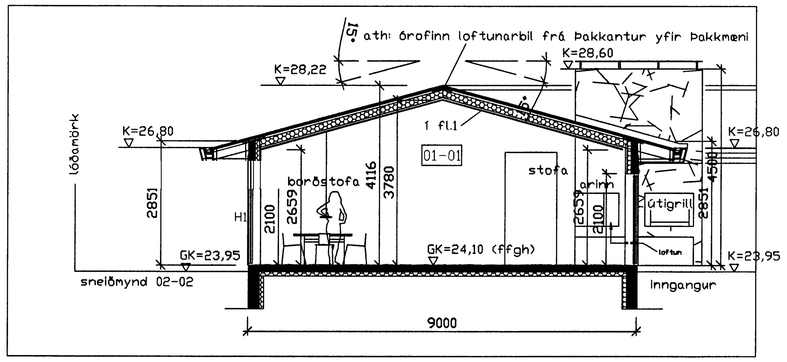

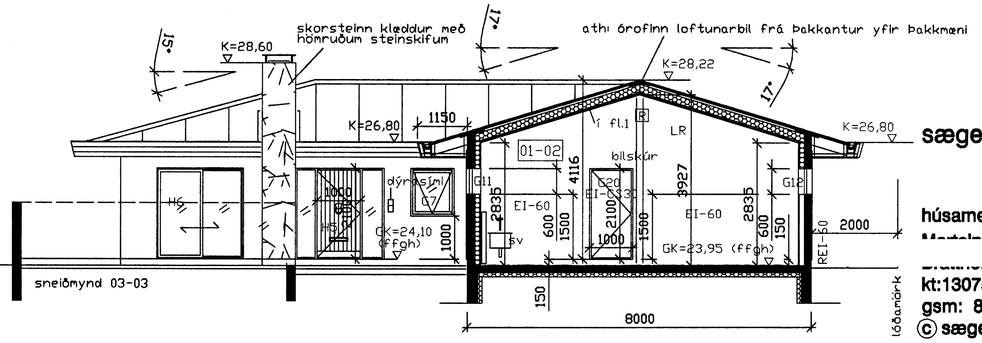

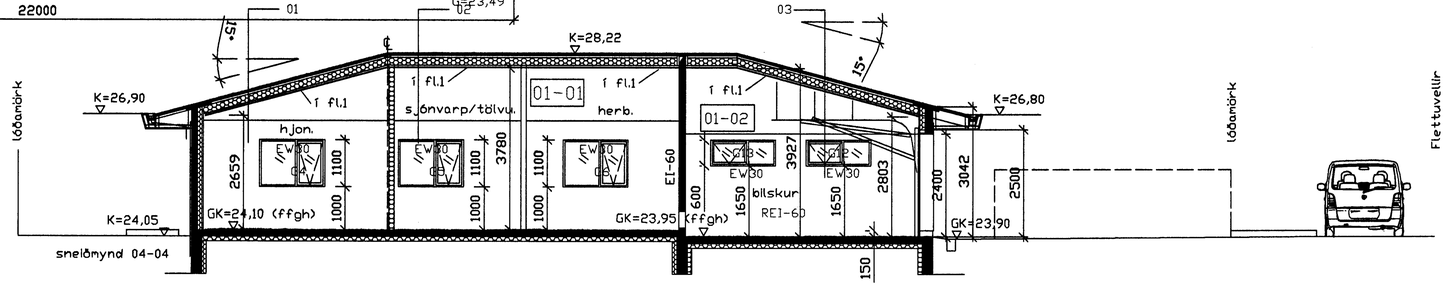

Samþykkt þann
15 NOV. 2005
Byggingafulltrúinn í Hafnarfirði
F.h. Kristján Þórarinsson

BREYTINGAR:
A. Dags.08.11.2005
staðsetning og stærð gluggar og gönguhurð bílskúrs breytt.
Staðsetning þakniðurfalla breytt.

Öll mál inn og útl óbreytt.
FMR skráning óbreytt.

sægeimur arkitektar hafnarfjörður

húsameistari:
Matthías Huntingdon-Williams , RIBA; FAÍ
Strandgata 34-01 220 Hafnarfjörður
kt:130755-8019
gsm: 869 7354
© sægeimur arkitektar 2005

Fléttuvellir 38
Hafnarfjörður

Einbýlishús fyrir Sædís Hlöðversdóttir og Eggert Karvelsson

AÐALTEIKNINGAR

Dags.	08.11.2005
Verknr.	152.0
Teiknnr.	01-02
Efnl.	grunnmynd 1h. sneiðingar01-01,02-02, 03-03 -og 04-04
Mkv.	1:100