Byggingarfulltrúi samþykkir erindið.

09 NÓV. 2005

Bent skal á að samþykkt þessi verður ekki virk, fyrr en eftir þinglýsingu eignaskiptayfirlýsingar innar og skráningu hennar hjá Fasteignamati ríkisins

Byggingafulltrúinn í Hafnarfirði
F.h. Kristján Þórarinsson

Norðurhlið

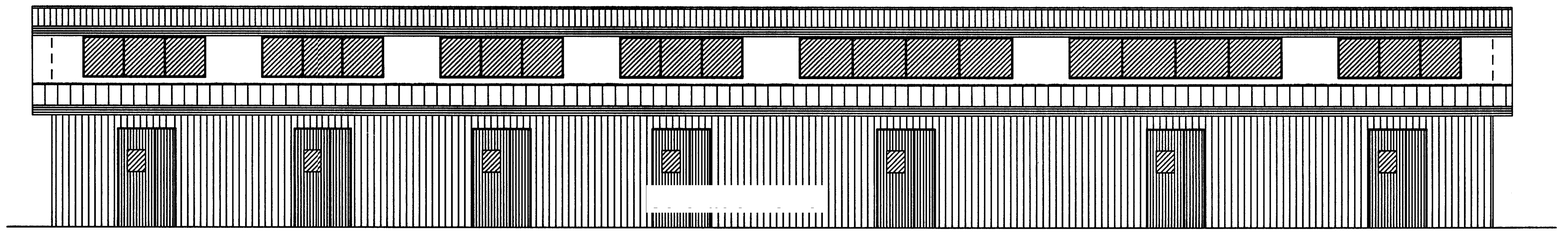

Vesturgafl

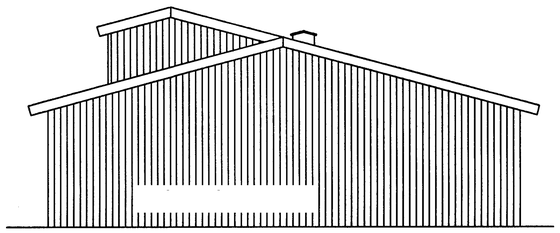

Suðurhlið

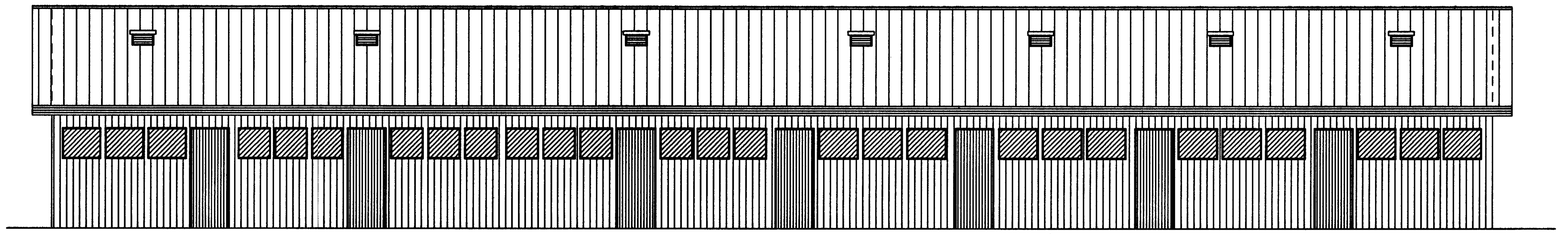

Austurgafl

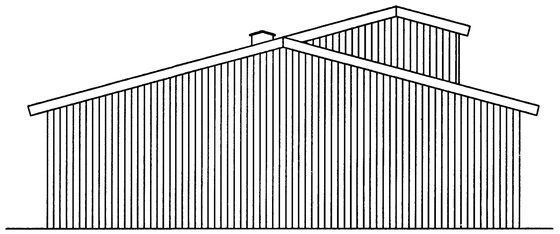

Afstöðumynd 1:2000

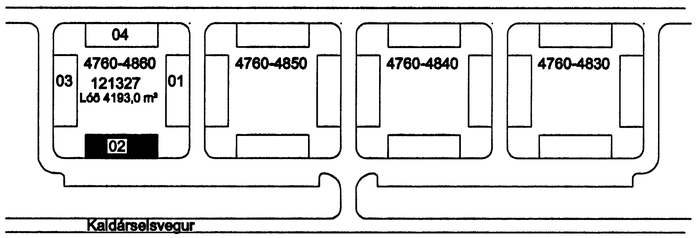

31/10 05

VERKFRÆÐISTOFA HALLDÓRS HANNESSONAR S.5654355 GUNNARSSUNDI 10 HAFNARFIRÐI	
Kaldárselsvegur 121327, Hafnarfirði Hesthús 207-6743 02 til 207-6749 02 Reyndarteikning með inntéknuðum nýjum kvistum Útlitsmyndir og afstöðumynd	Mkv. 1:100 Reiknað H H Teiknað H H Kt. hönnuðar: 141139-2159 Breytt:
Verk: Kald-hest Teikn.nr.: 1 Dags.: 8. júní 2005	