




Samþykkt þann
24 JAN. 2007
Byggingafulltrúinn í Hafnarfirði
F.h. Kristján Þórarinnsson

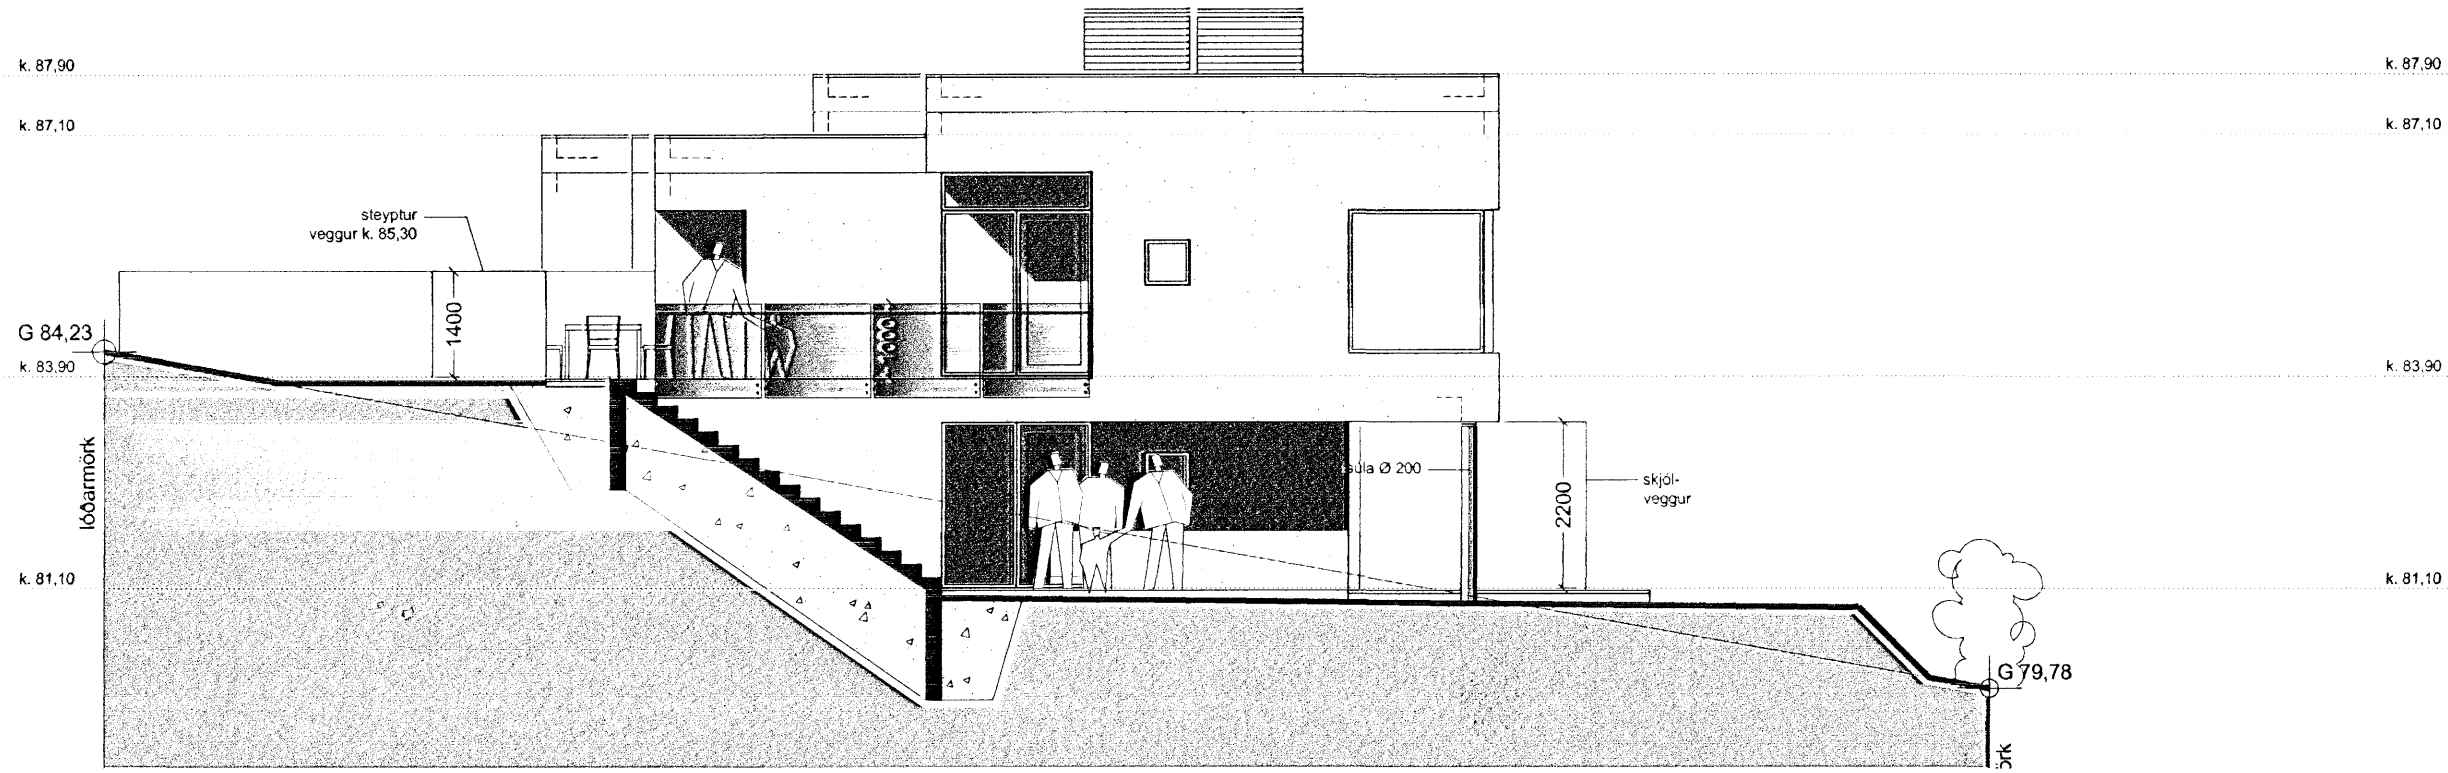

ÚTLIT SUÐUR M 1:100

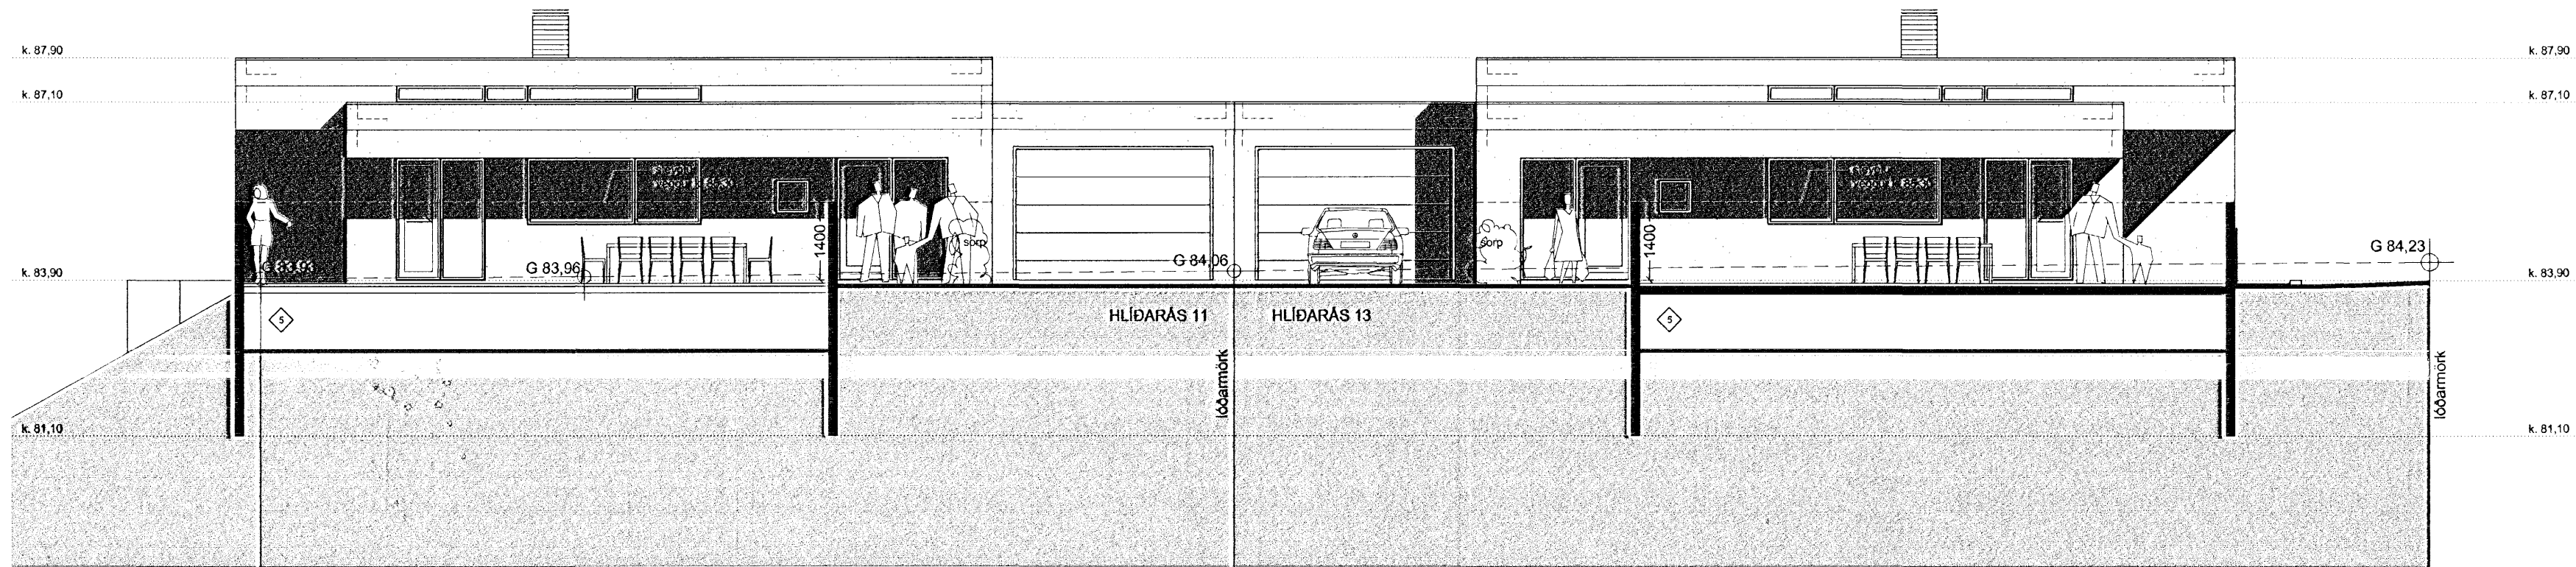

ÚTLIT VESTUR M 1:100

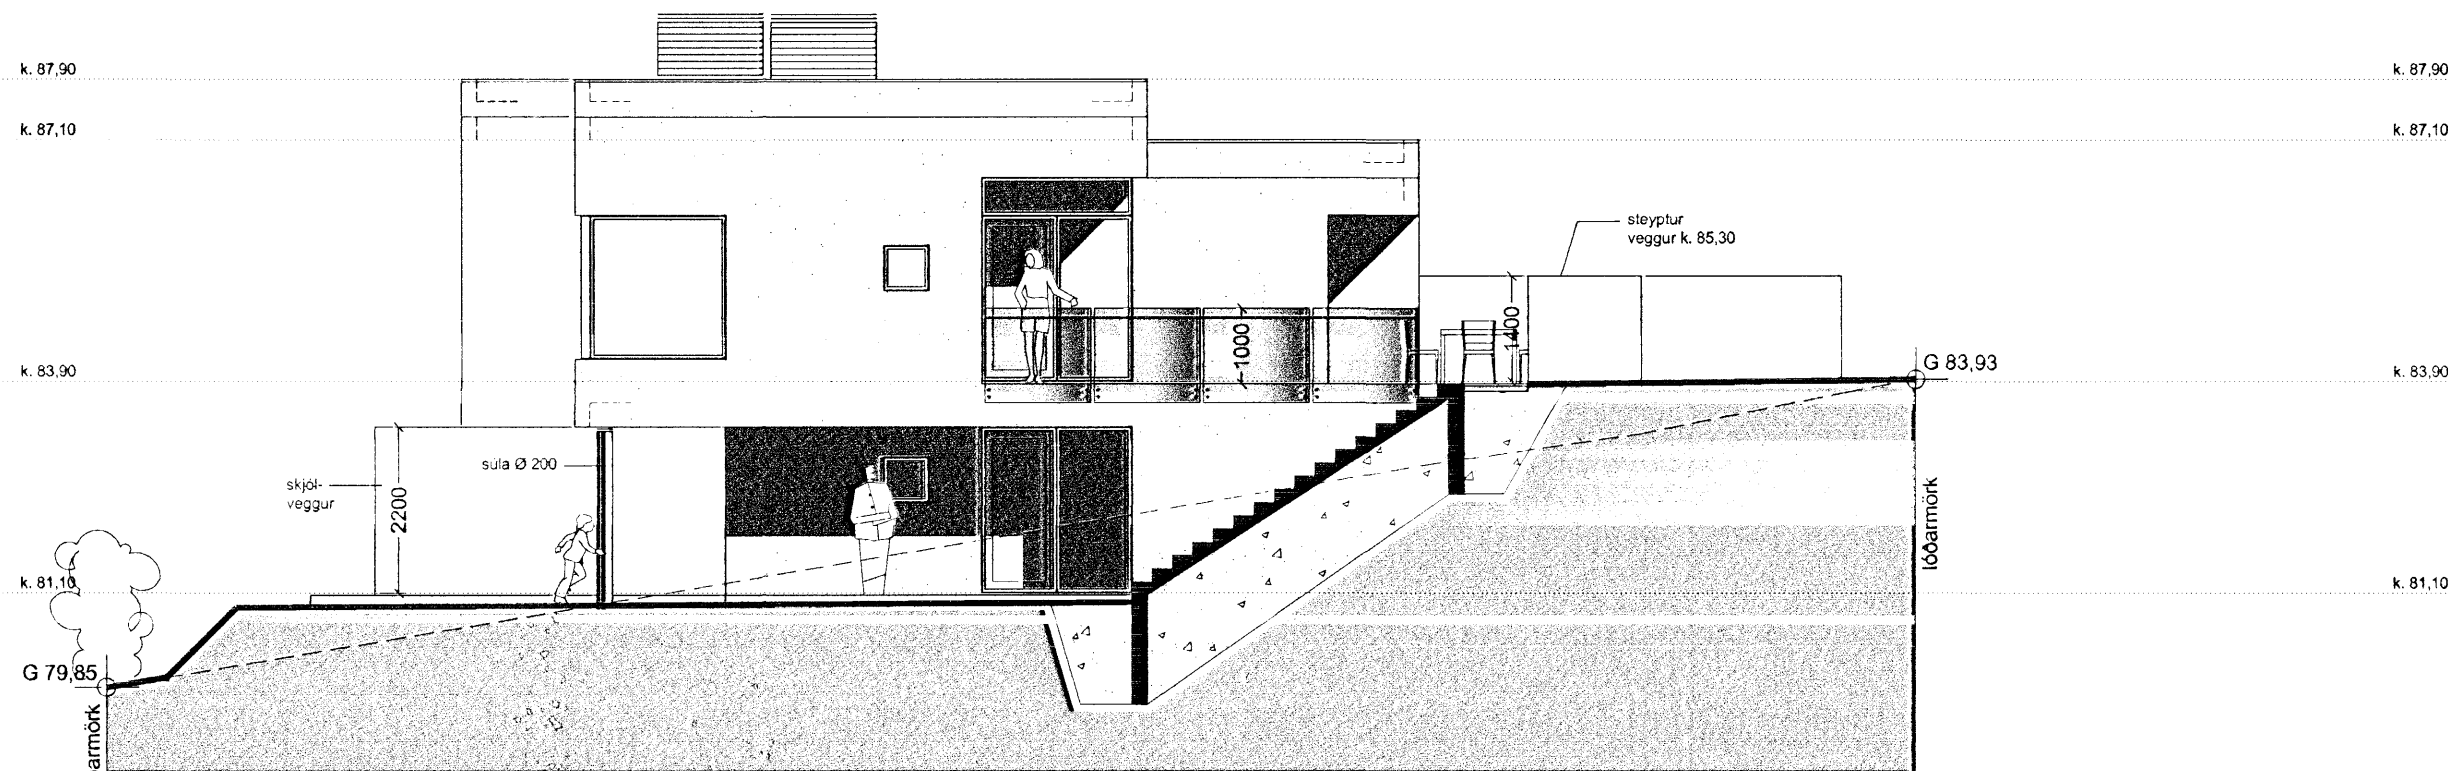

ÚTLIT NORÐUR M 1:100

◊	úppfyllt rými	09.01.07
◊	húskótar leiðréttrir	09.01.07
Breyting Fylgirit Texti	Dags	Samþ.

Verkhelti:
Hlíðarás 11 - 13, Hafnarfirði
Parhús

Verkhliú: útlit

Teikninúmer: 1.5

Mælikvarði: 1:100

Teiknað: RA

Yfirfarið:

Samþykkt:

Verknúmer: 06071

Útgáfudagur: 11. desember 2006

Teiknislóð:
V:11-Serbyl06070-Hlidaras 11-1306070-teikn06070-adalupp06070-BF-16.01.0706070-dw
Útprintað:
Jan 16, 2007 - 9:12

Sig. Hallsgrímsson

ARKÞING BOLHOLT 8 -105 REYKJAVÍK
SÍMI: 551 0870 - FAX: 551 0875
arkthing@arkthing.is - www.arkthing.is

GUÐMUNDUR KR. GUÐMUNDSSON, ARKITEKT
ÓLAFUR SIGURÐSSON, 050835-2869 ARKITEKT
SIGURÐUR HALLGRÍMSSON, 170753-3139 ARKITEKT
HJÓRTUR PÁLSSON, 080152-4429 BYGG.FR.