




Samþykkt þann
24 JAN. 2007
Byggingafulltrúinn í Hafnarfirði
F.h. Kristján Þórarinnsson

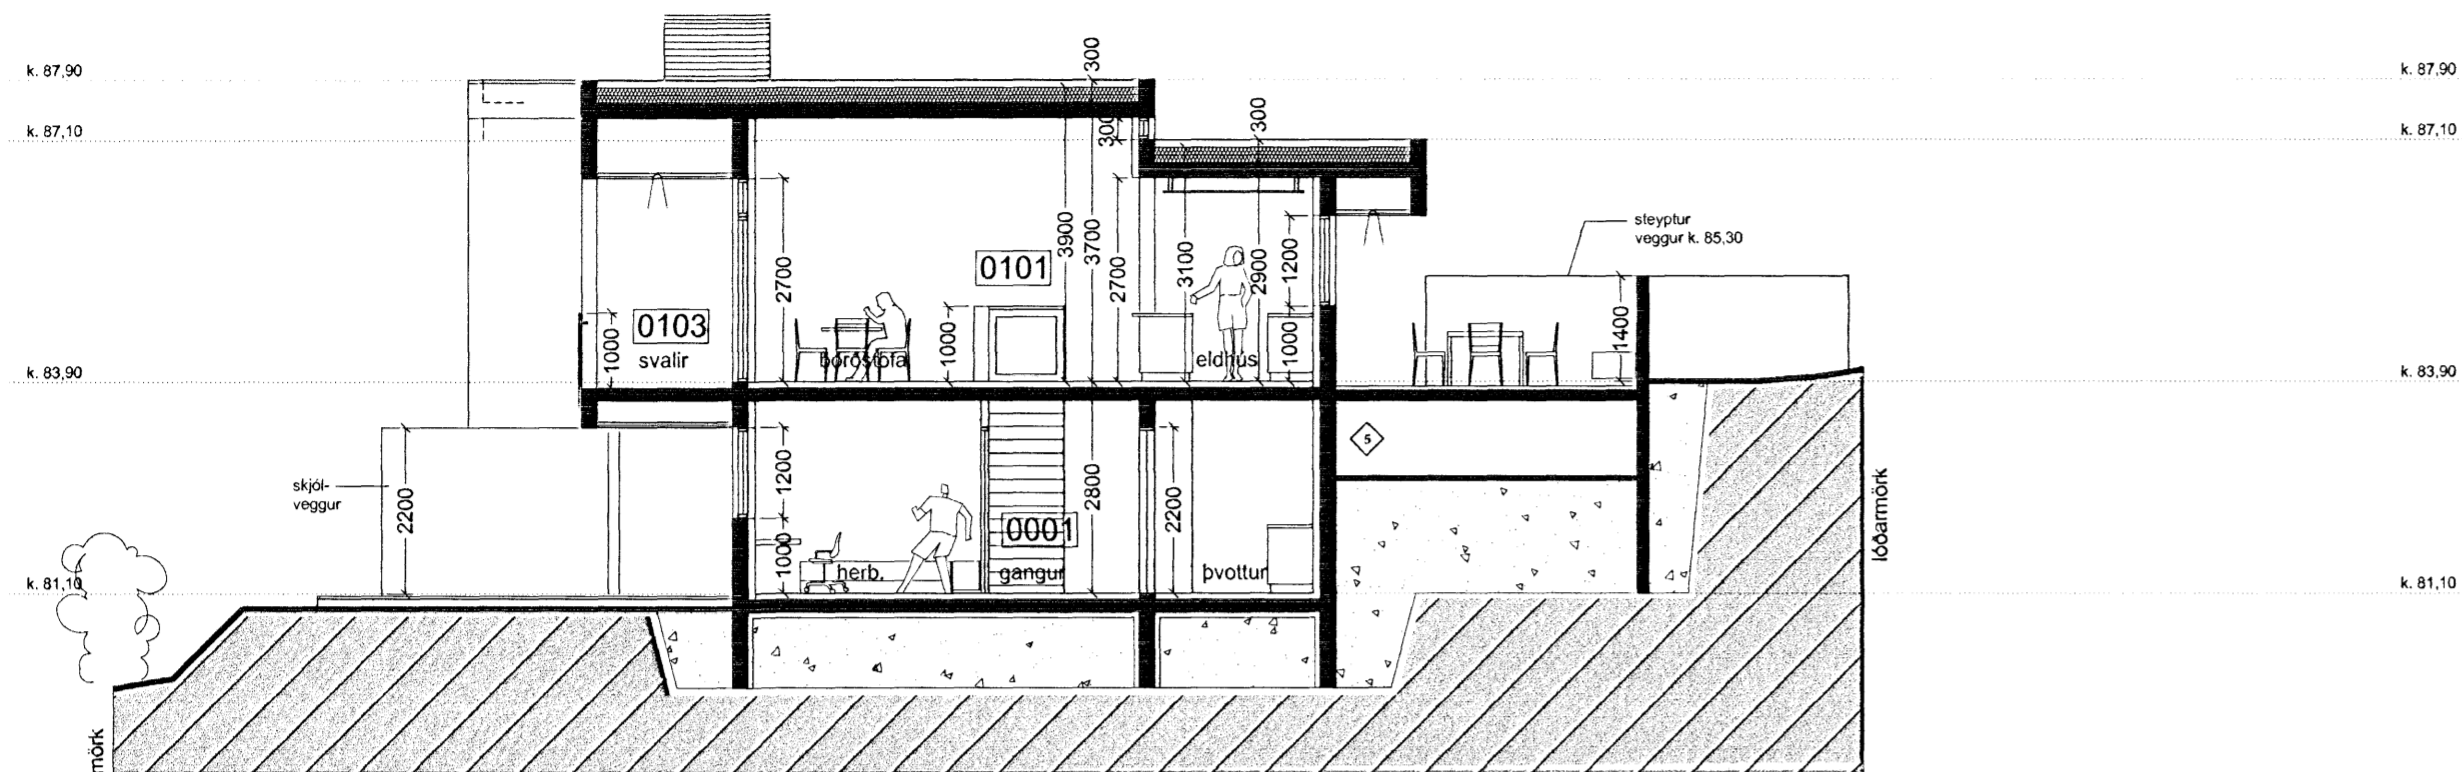

SNEIÐING A - A M 1:100

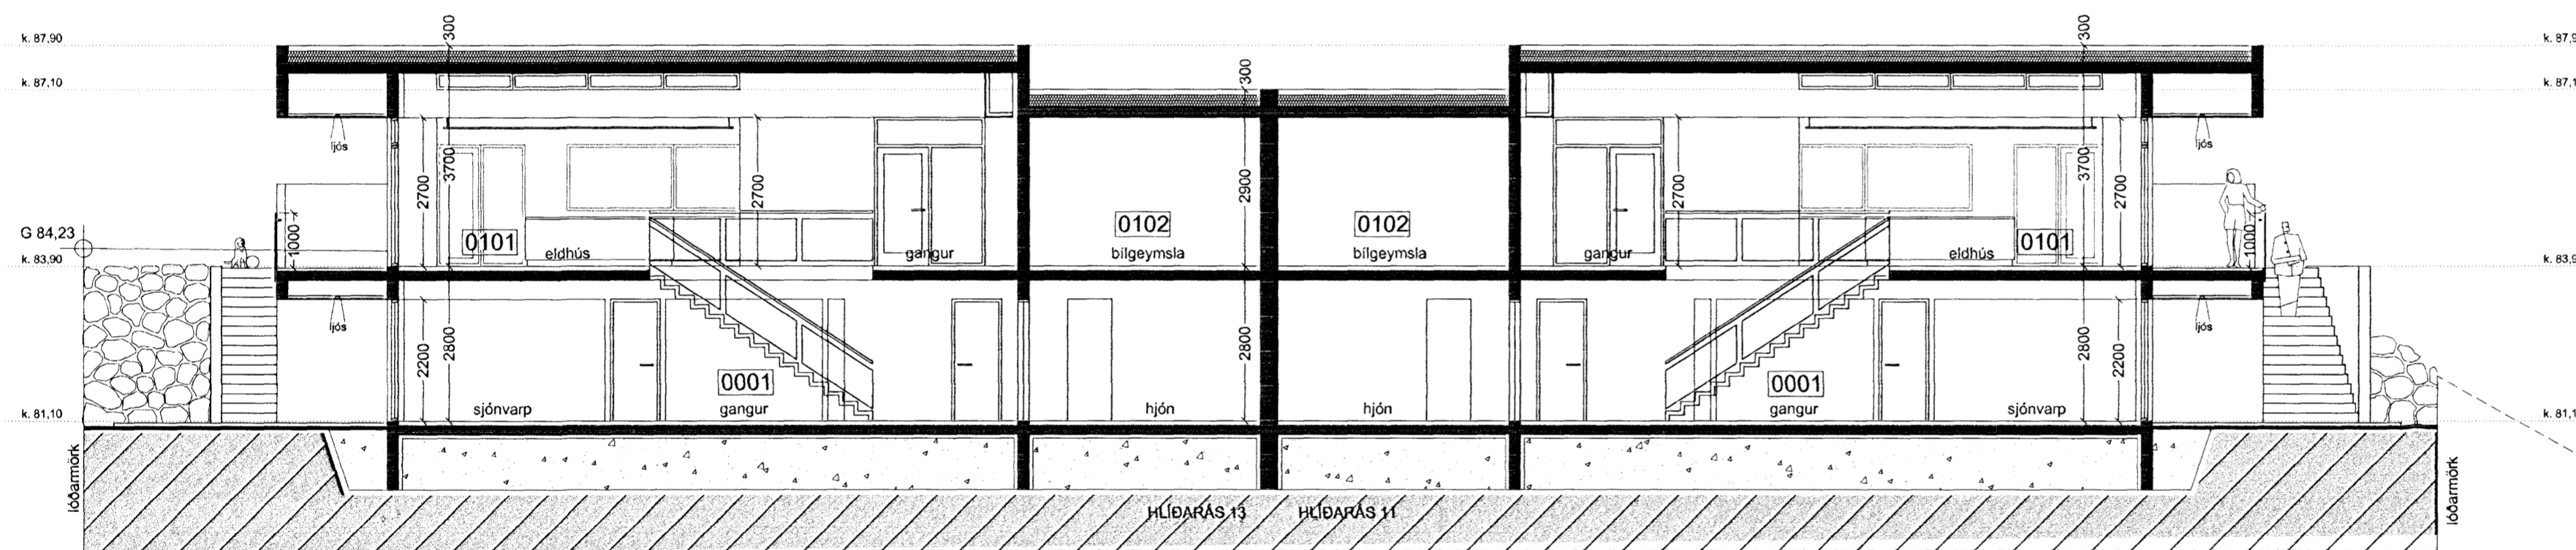

SNEIÐING B - B M 1:100

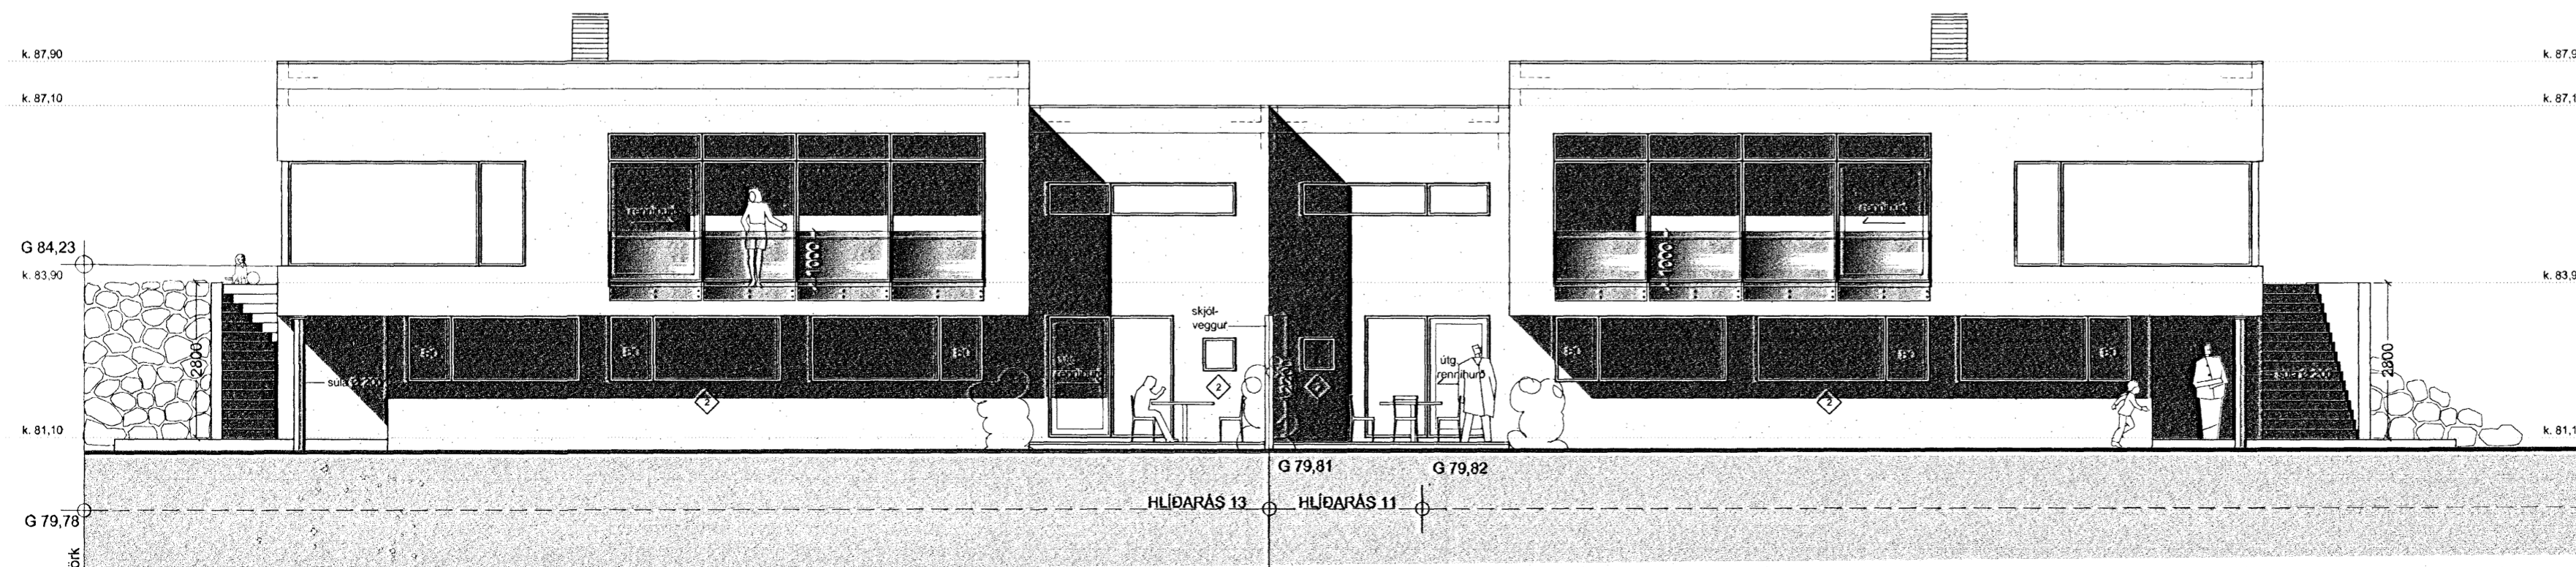

ÚTLIT AUSTUR M 1:100

◊	Óuppþyllt rými	09.01.07
◊	gluggum í herbergjum breytt	09.01.07
◊	húskótar leiðréttrir	09.01.07

Breyting, Fylgirit, Texti: Dags: Samþ:

Verkefni:

Hlíðarás 11 - 13, Hafnarfirði
Parhús

Verkhluti: sneiðingar og útlit

Teiknúmer: 1.4

Mælikvarði: 1:100

Teiknað: RA

Yfirfarið:

Samþykkt:

Verknúmer: 06071

Útgáfudagur: 11. desember 2006

Teiknislóð:

V:\11-Serbyl\06070-Hlidaras 11-13\06070-teikn\06070-ada\uppl\06070-BF-16.01.07\06070-dw

Útprintað:

Jan 16, 2007 - 9:12

Sig. Helgvinasson

ARKÞING
BOLHOLT 8 - 105 REYKJAVÍK
SÍMI: 551 0870 - FAX: 551 0875
arkthing@arkthing.is - www.arkthing.is

GUÐMUNDUR KR. GUÐMUNDSSON, ARKITEKT
ÓLAFUR SIGURÐSSON, ARKITEKT
SIGURÐUR HALLGRÍMSSON, ARKITEKT
HJÓRTUR PÁLSSON, BYGG.FR.