




Samþykkt þann
 12 FEB. 2007
 Byggingafulltrúinn í Hafnarfirði
 F.h. Kristján Þórarinnsson

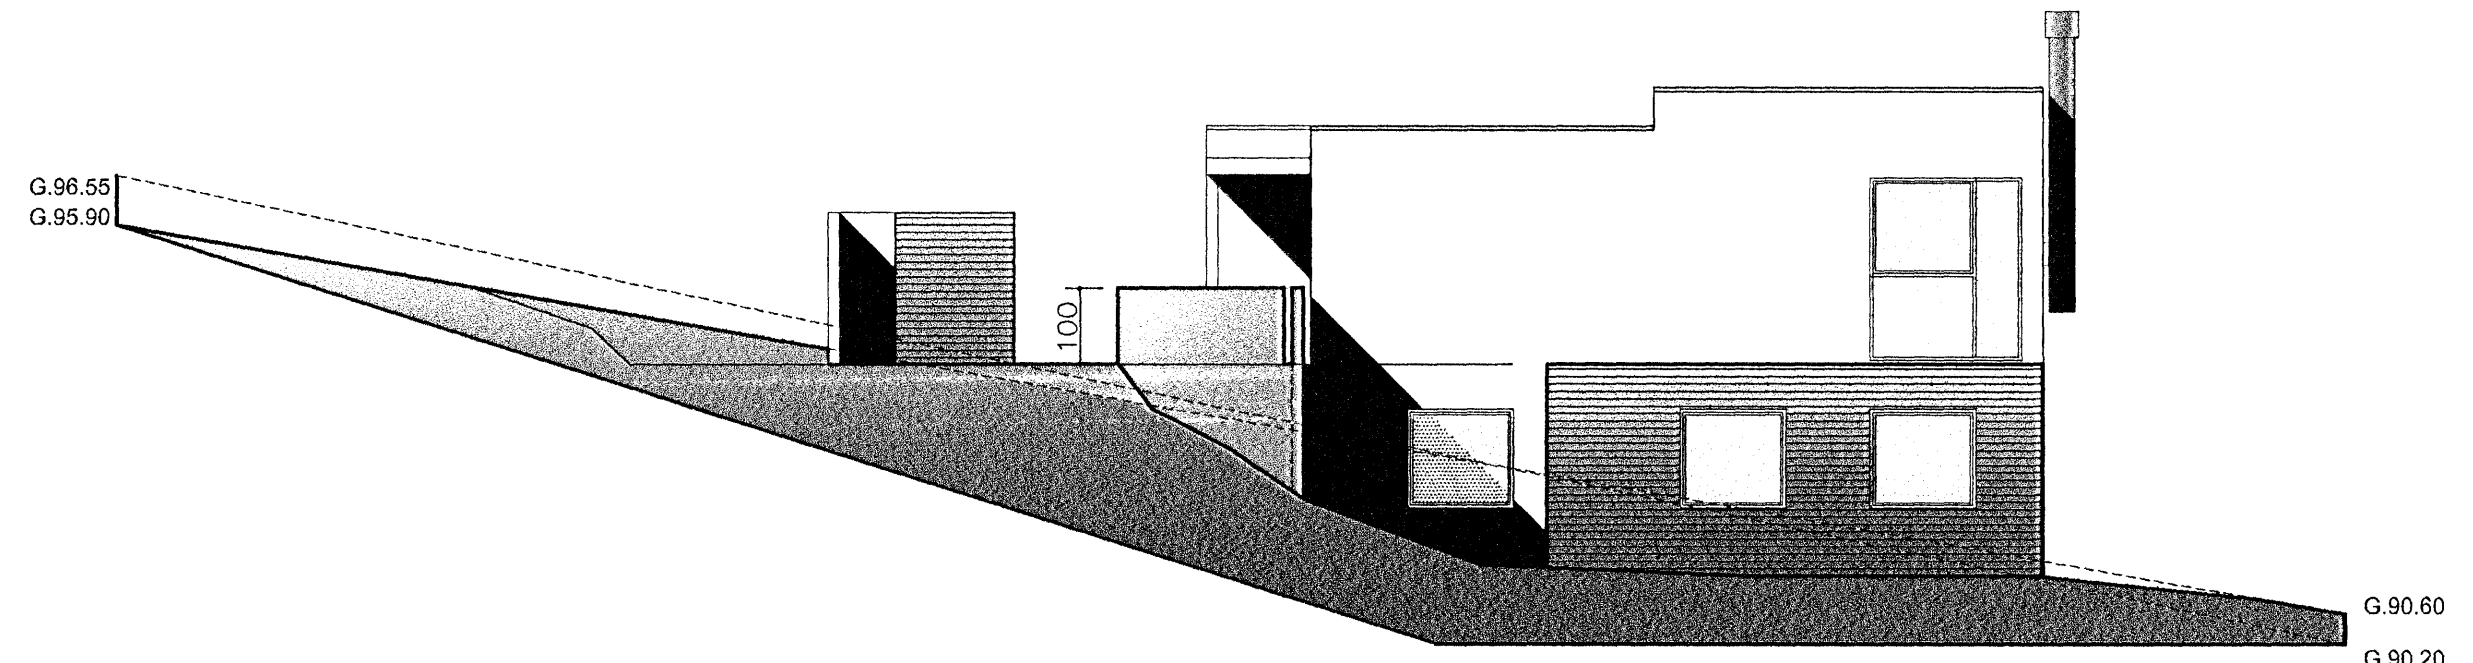

ÚTLIT AUSTUR mkv.1.100

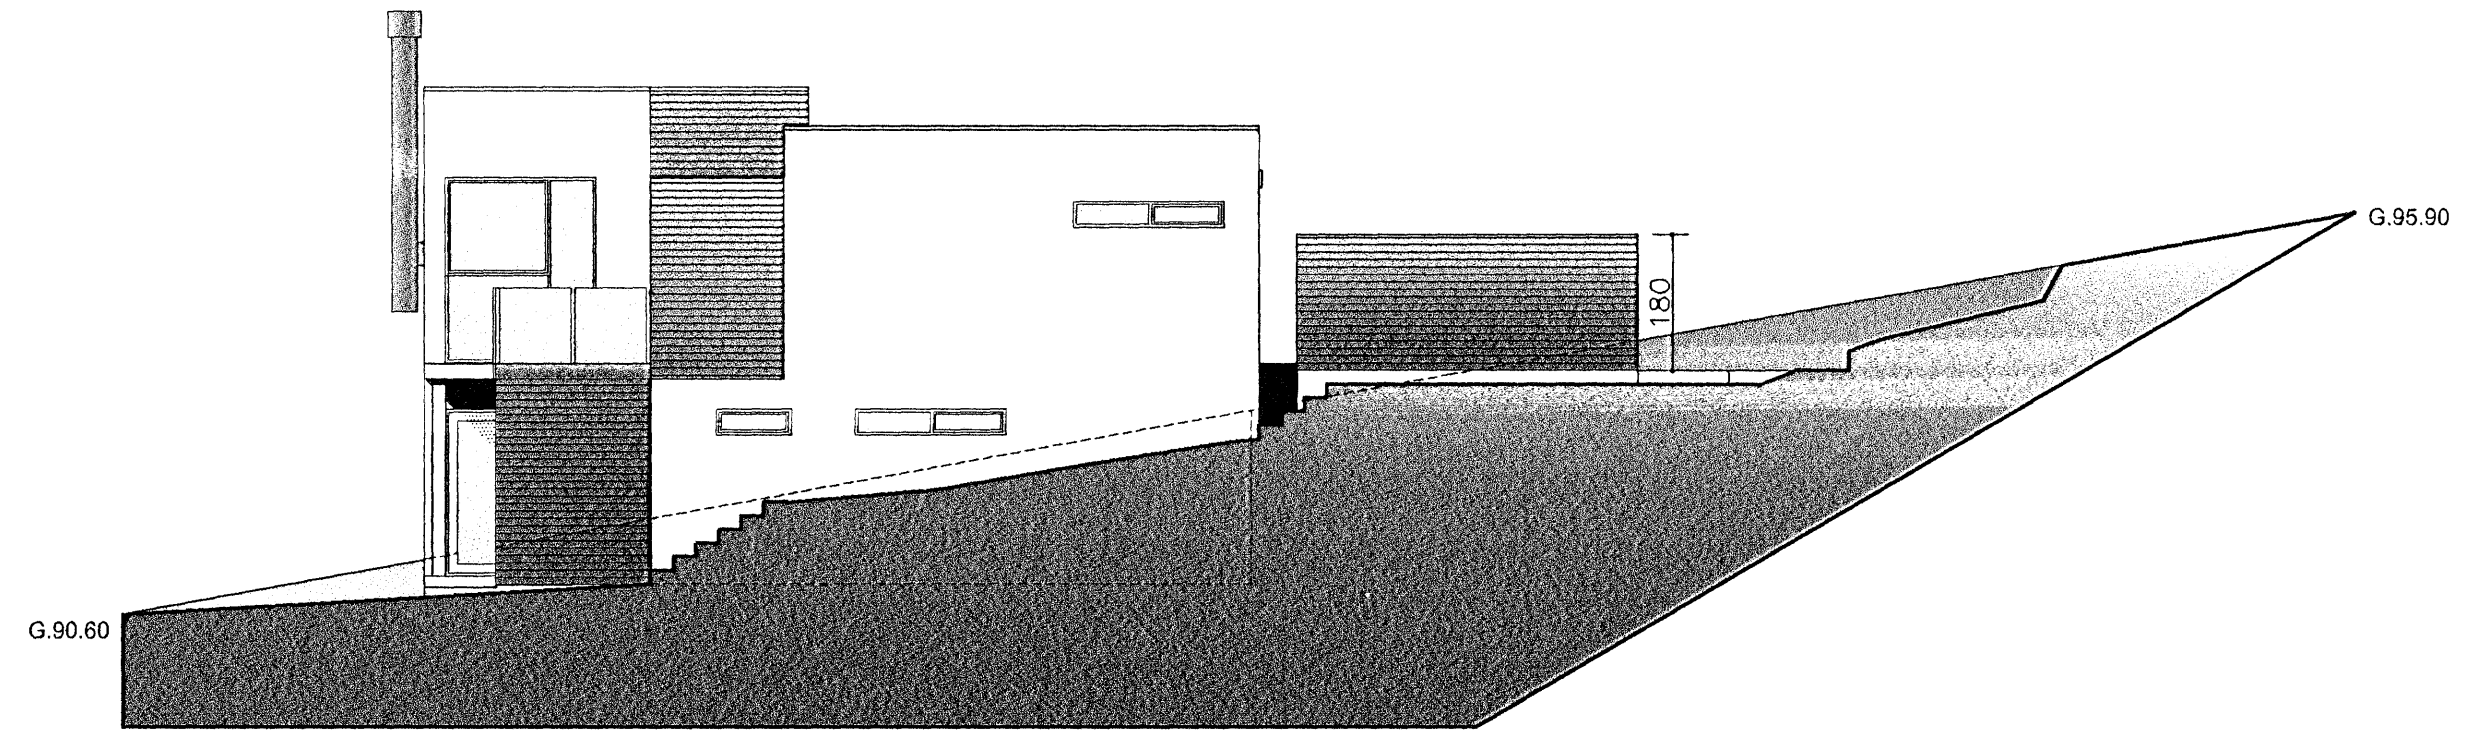

ÚTLIT VESTUR mkv.1.100

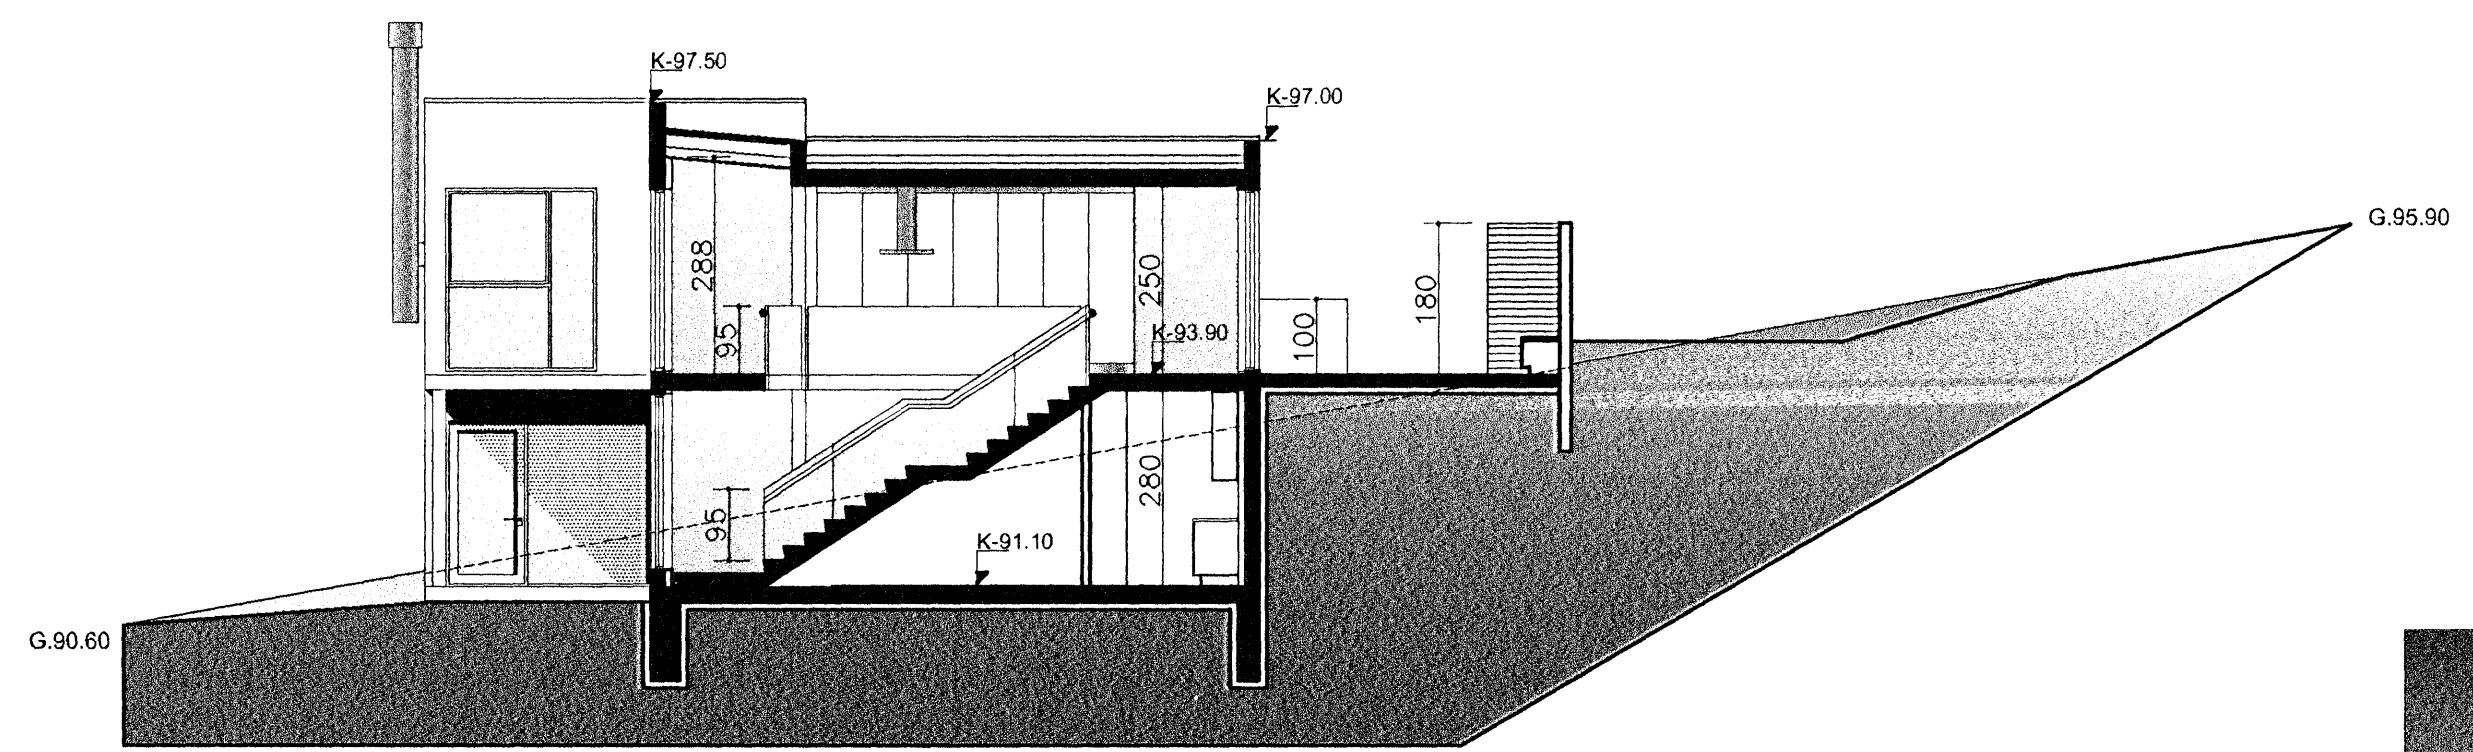

SNIÐMYND C-C mkv.1.100

breyting nóv. 2006
 hús einangrað að innan og þússað að utan.
 breyting febrúar 2007
 kvátar hækkadir um 30cm

ATELIER ARKITEKTA EHF. Björn Skaptason, arkitekt FAI Suðurlandsbraut 6, sími 5686680 kt.580105-1140 fax 5686640 gsm 6968977 netfang atelier@mmedia.is		
HLÍÐARÁS 22	HAFNARFJÖRÐUR	
ADALTEIKNINGAR		
mkv. 1-100	tnr.04-5	
dags. SEPTEMBER 2006		