




Samþykkt þann
 12 FEB. 2007
 Byggingafulltrúinn í Hafnarfirði
 F.h. Kristján Þórarinnsson

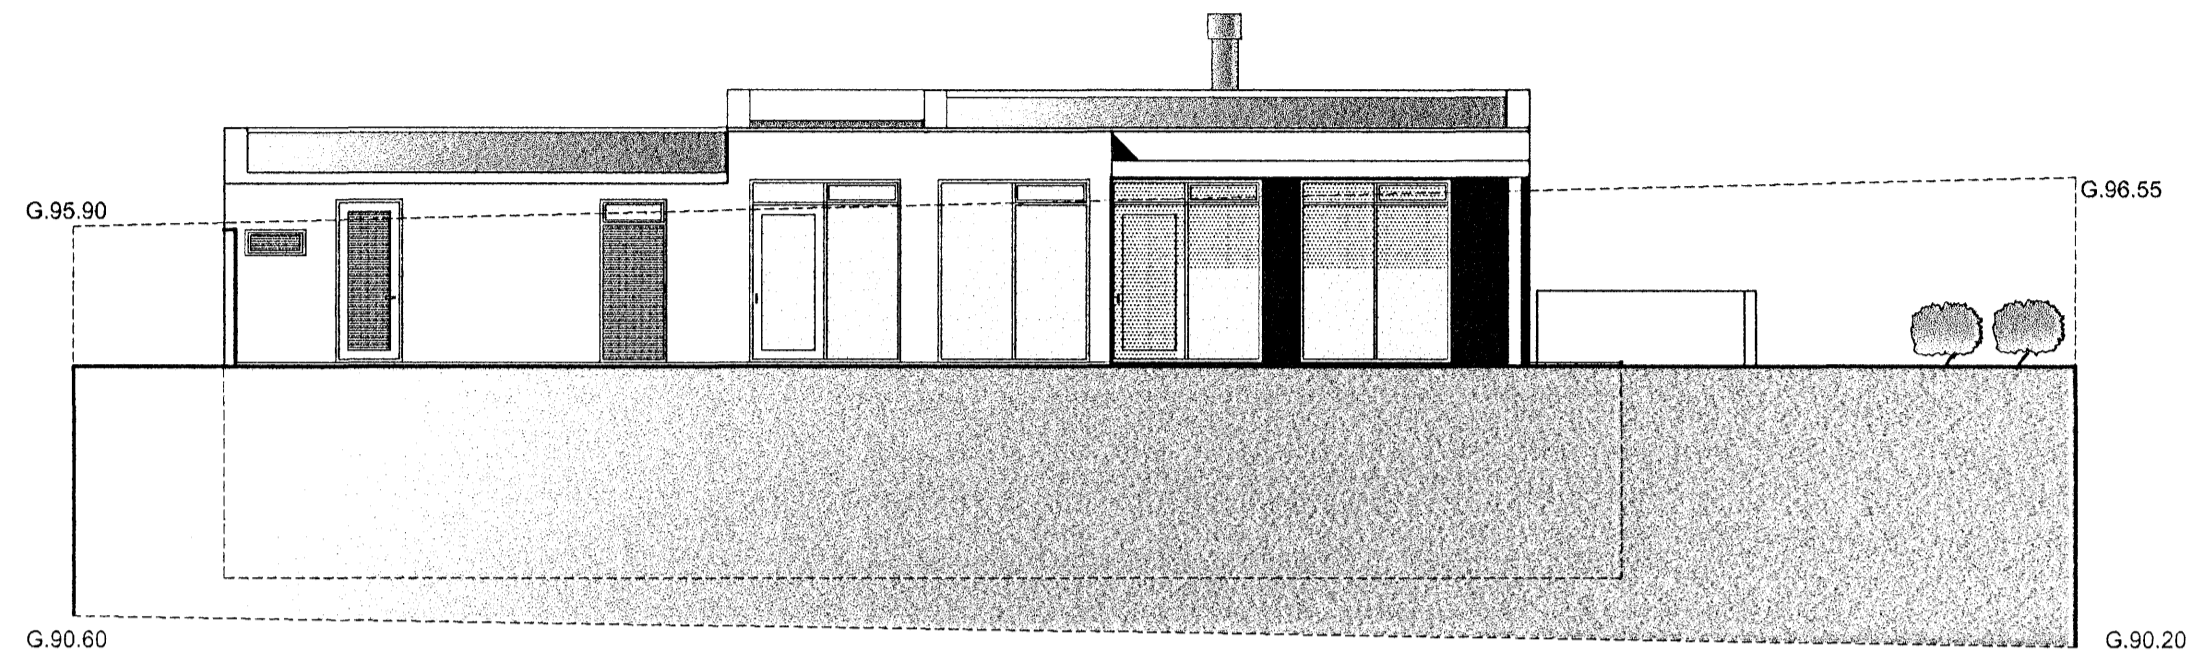

ÚTLIT SUÐUR mkv.1.100

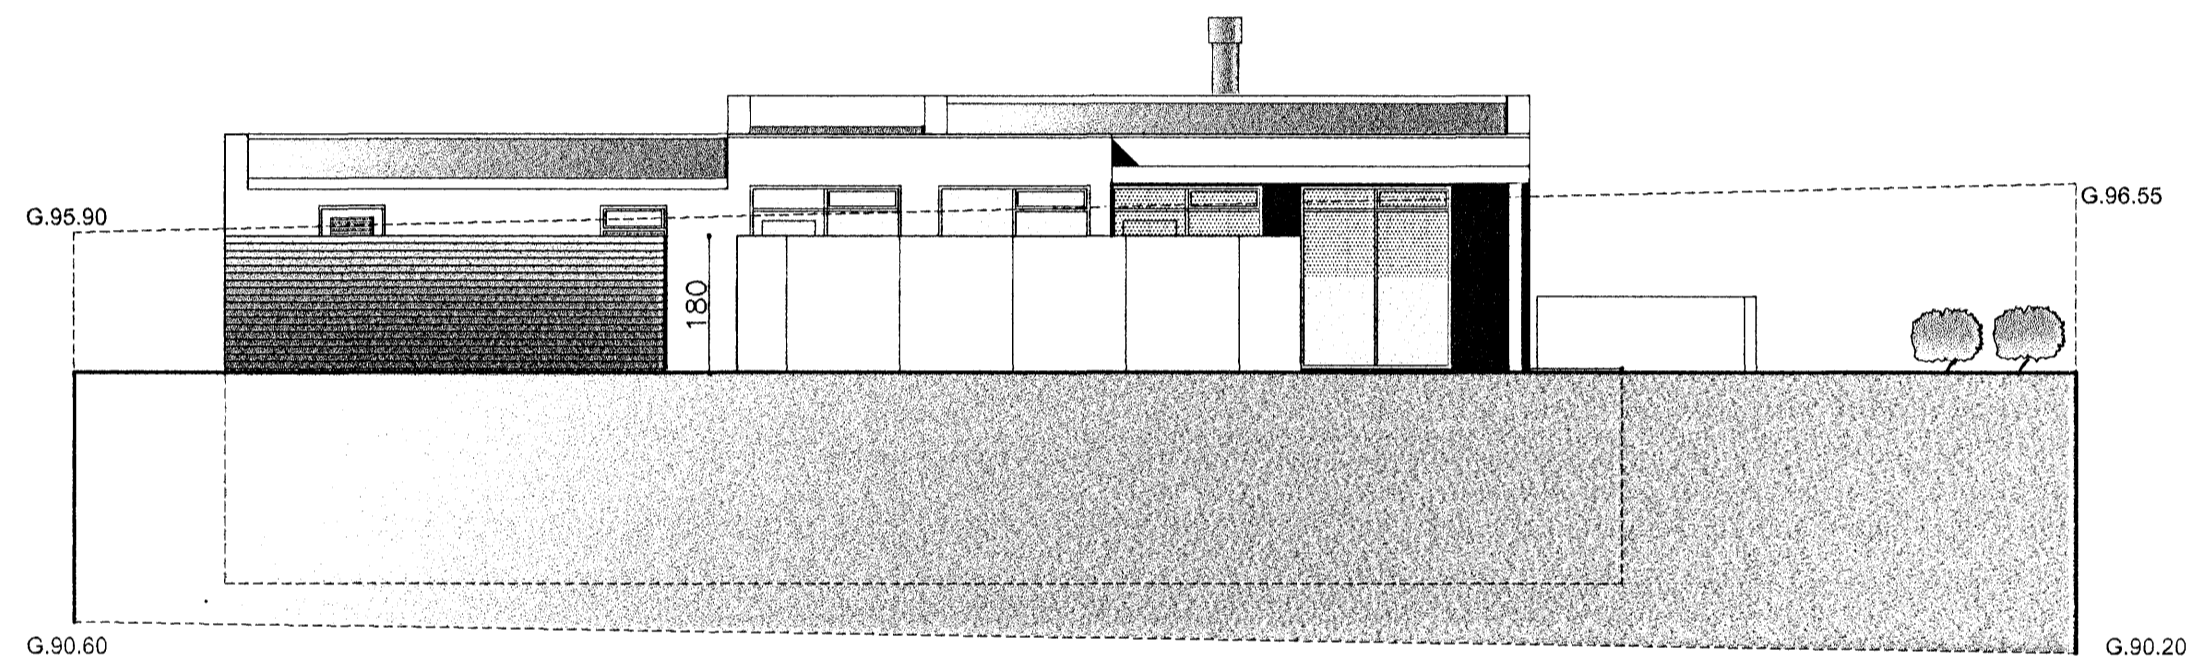

ÚTLIT SUÐUR mkv.1.100

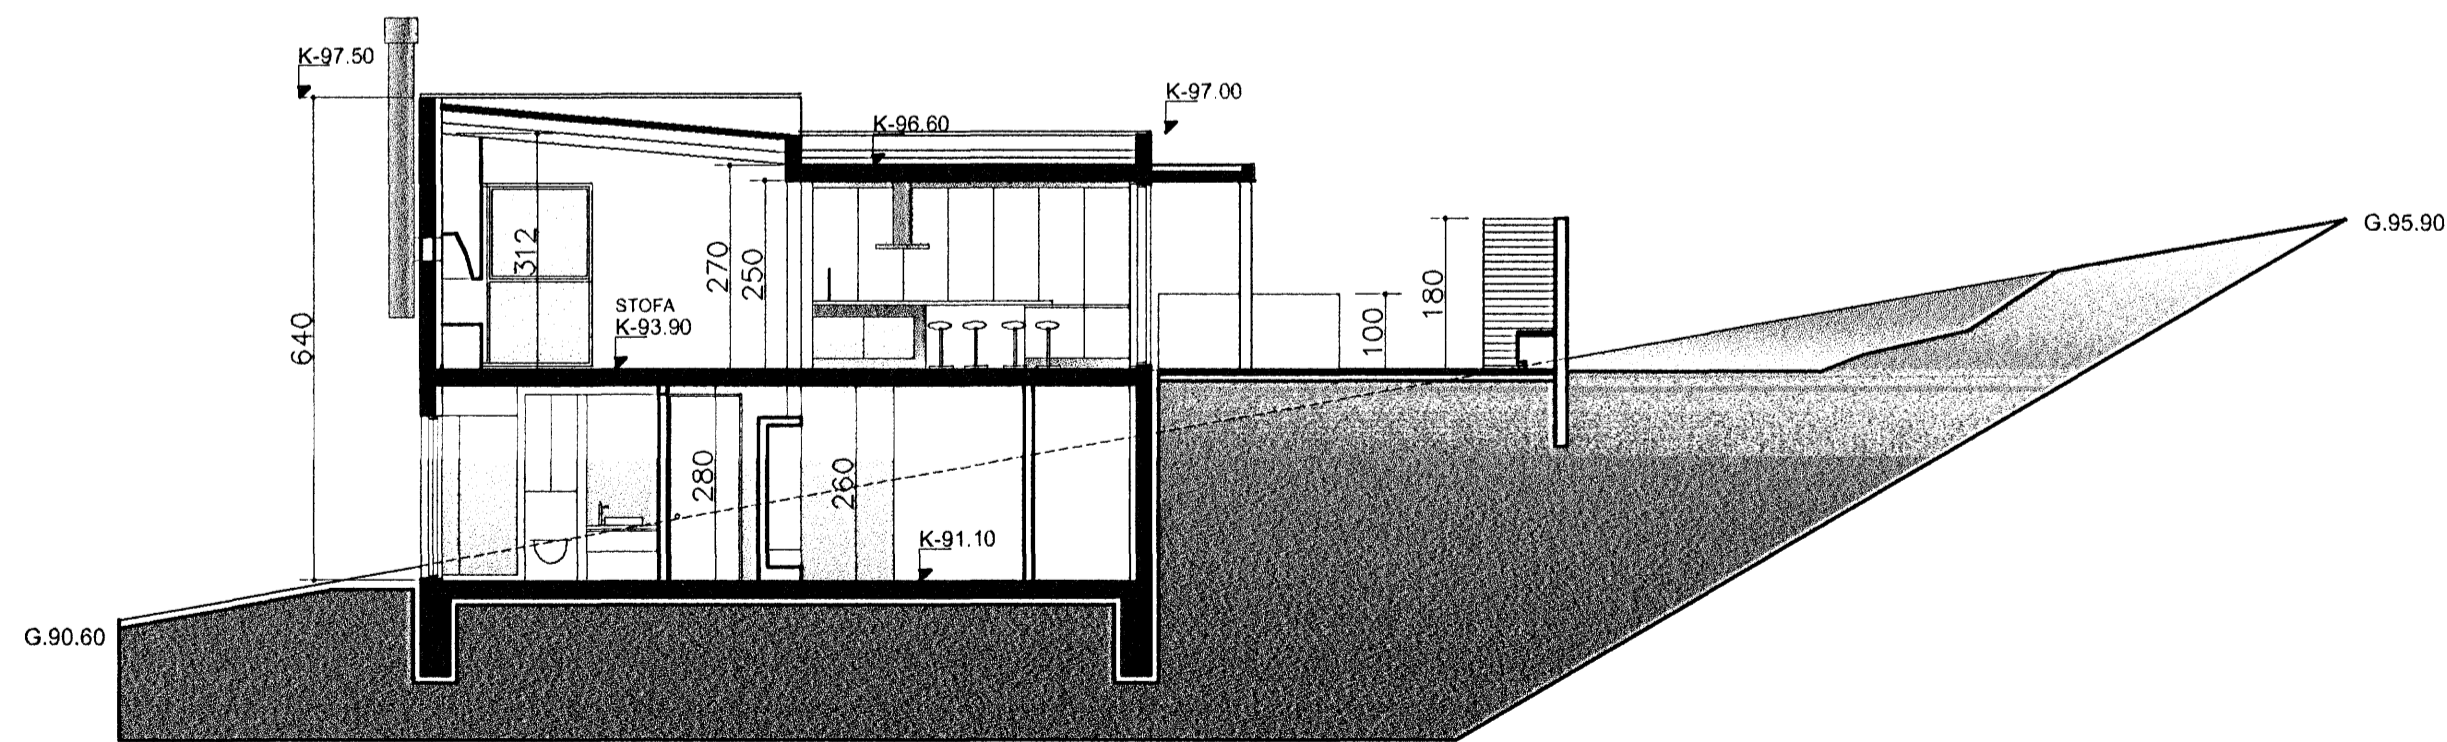

SNIDMYND B-B mkv.1.100

breyting nóv.2006
 hús einangrað að innan og þússað að utan.
 breyting febrúar.2007
 kvótar hækkaðir um 30cm

ATELIER ARKITEKTA EHF. Björn Skaptason, arkitekt FAI Suðurlandsbraut 6, sími 5686680 kt.580105-1140 fax 5686640 gsm 6968977 netfang atelier@mmedia.is		
HLÍÐARÁS 22	HAFNARFJÖRÐUR	
ADALTEIKNINGAR		
mkv. 1-100	tnr.05-5	
dags. SEPTEMBER 2006		