




ÚTLIT VESTUR

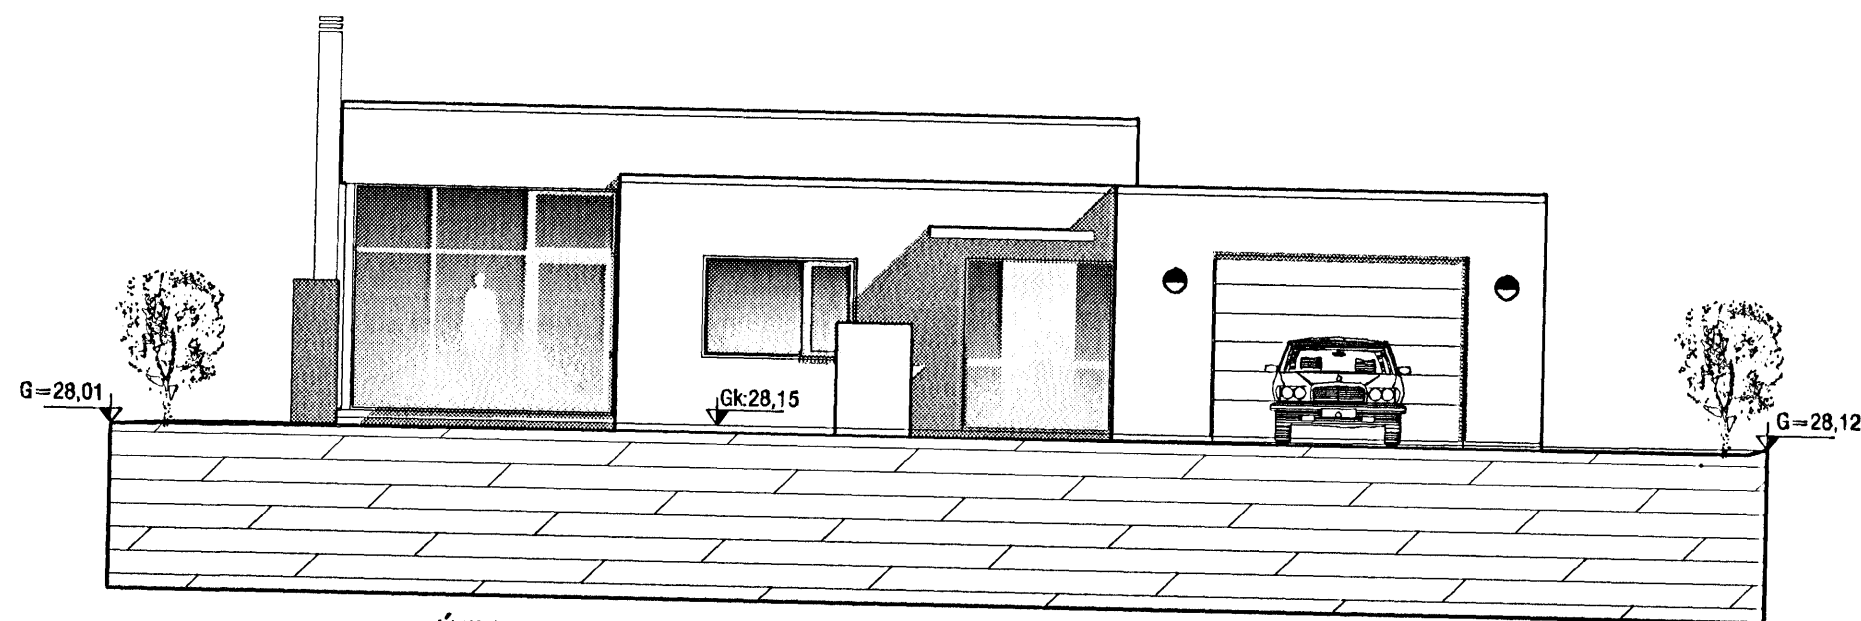

ÚTLIT SUÐUR

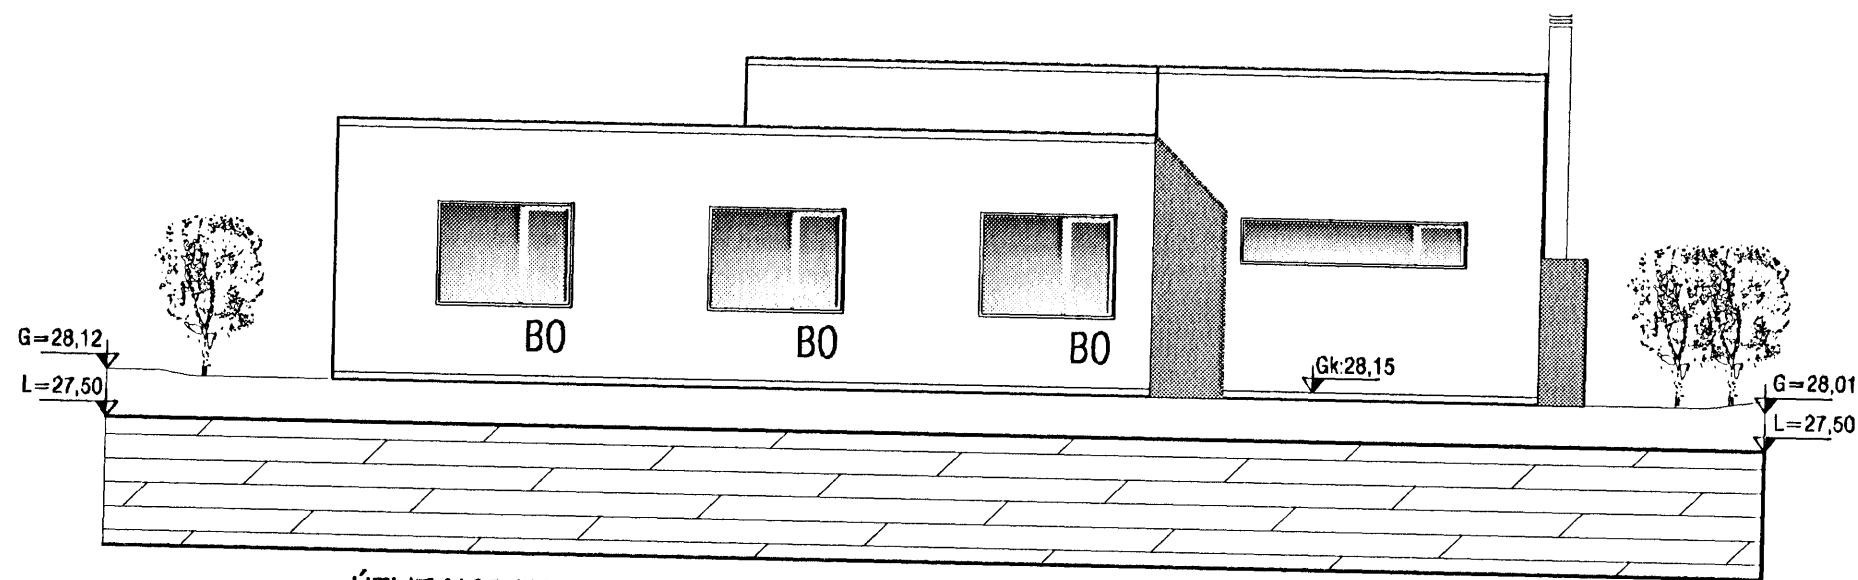

ÚTLIT NORÐUR

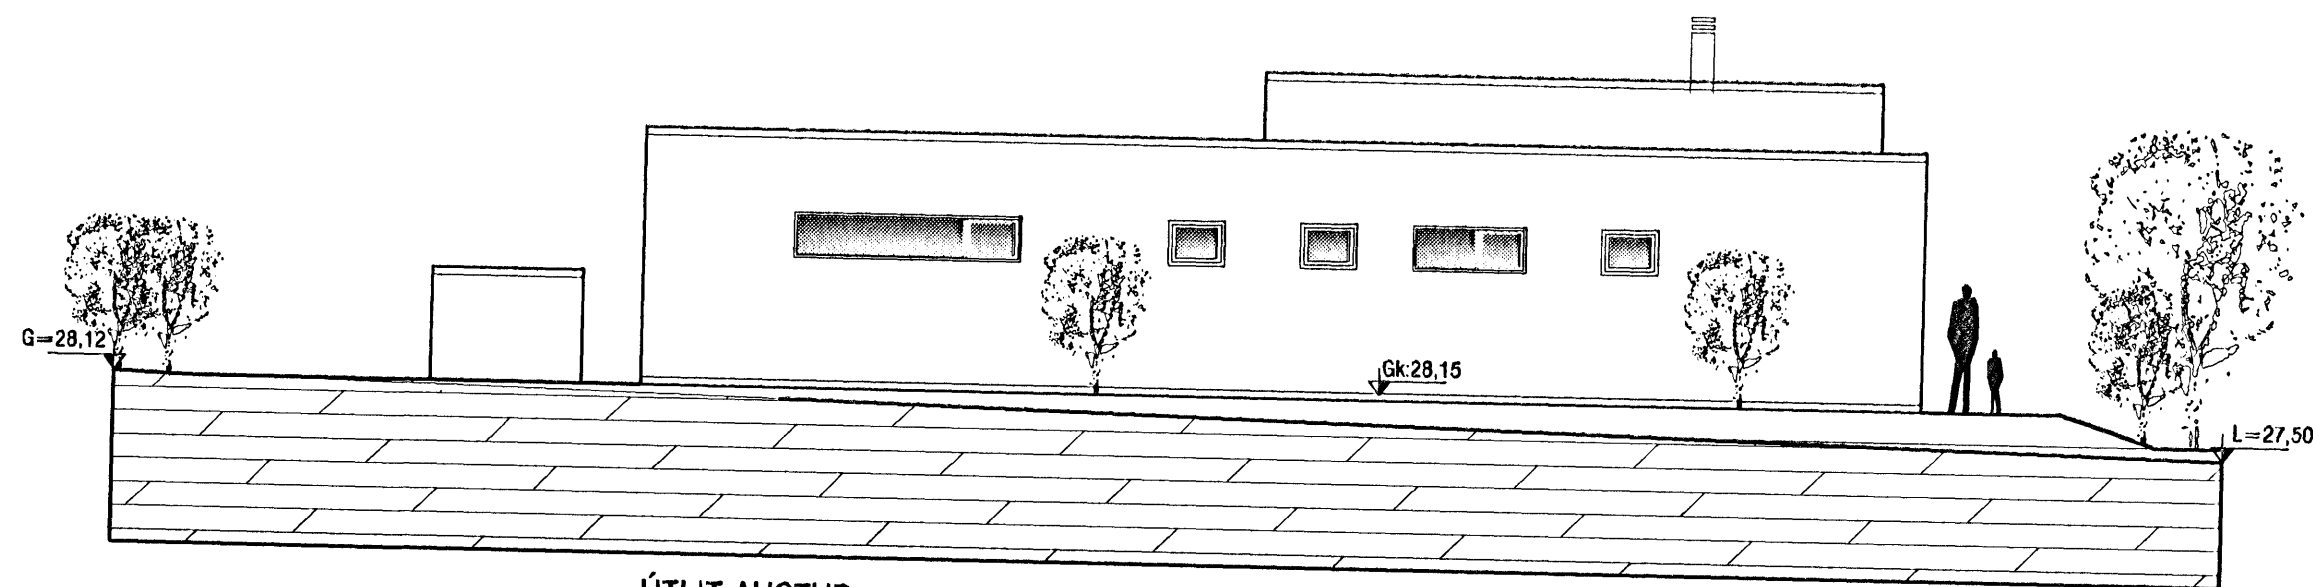

ÚTLIT AUSTUR

Samþykkt þann
16 FEB. 2007
Byggingafulltrúinn í Hafnarfirði
F.h. Kristján Þórarinnsson

[Handwritten signature]

BREYTING 2, 06.02.2007: Kólar hækkaðir um 150 mm

<p>VEKTOR - hönnun og ráðgjöf - Akralind 6, 201 Kópavog.</p>		<p>Jón Hrafn Hlökkversson Byggingafræðingur Kl. 200682-6519 sími: 554-0650 fax: 554-0099.</p>		<p>KVISTAVELLIR 35, HAFNARFIRÐI</p>	
<p>Teikn. nr. _____ Samþykkt _____</p>		<p>Tilvísun á teikningu _____ Br. _____ Dags. _____</p>		<p>ÚTLIT</p>	
<p>Hannað _____ Dagssetning _____ 21.06.06</p>		<p>Teiknað _____ Jón H. Hlökkversson Verk nr. _____ A-06-04-23</p>		<p>Mælikvarði _____ 1:100</p>	
		<p>Teikn. nr. _____ A-03</p>			