

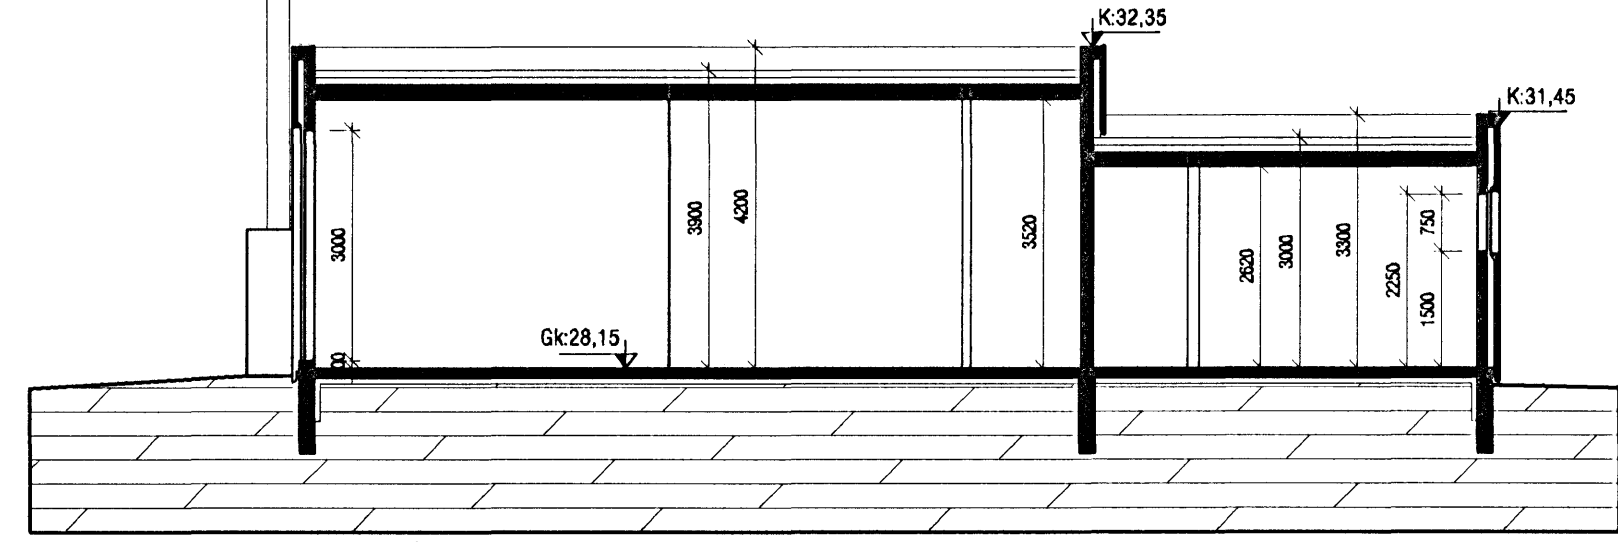


Samþykkt þann
19 FEB. 2007
Byggingafulltrúinn í Hafnarfirði
F.h. Kristján Þórarinnsson

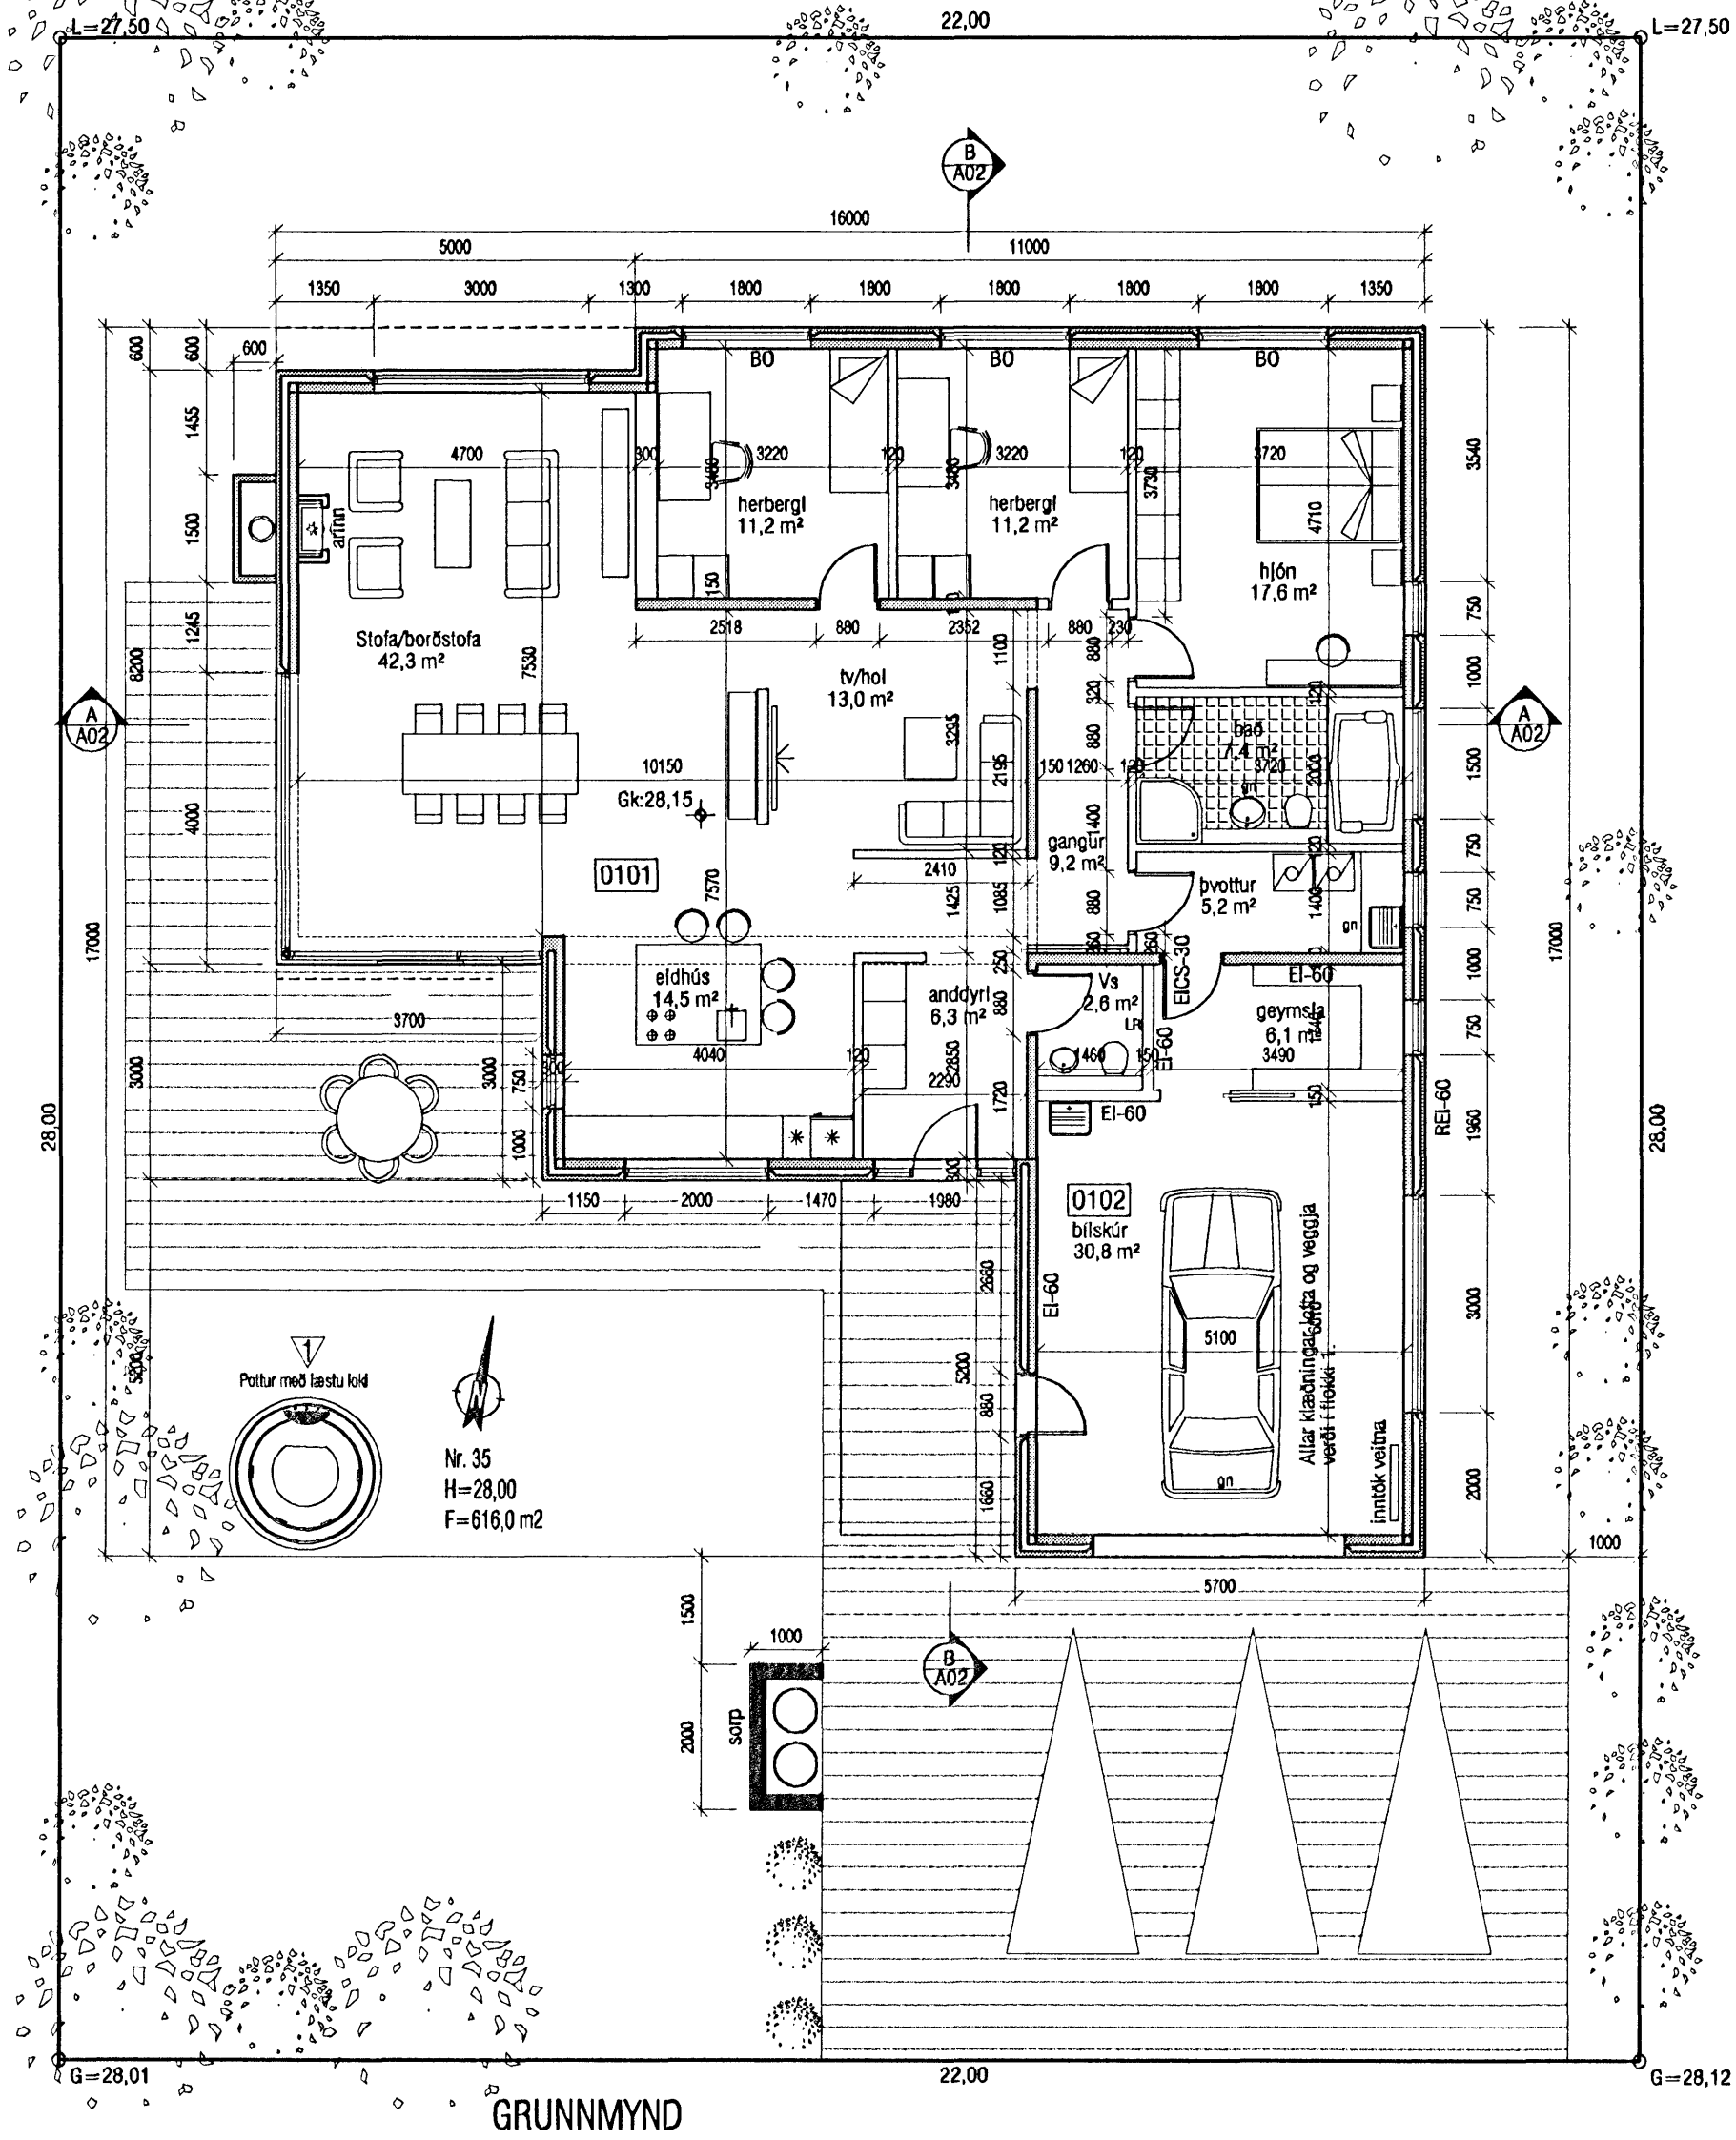

SNID A-A

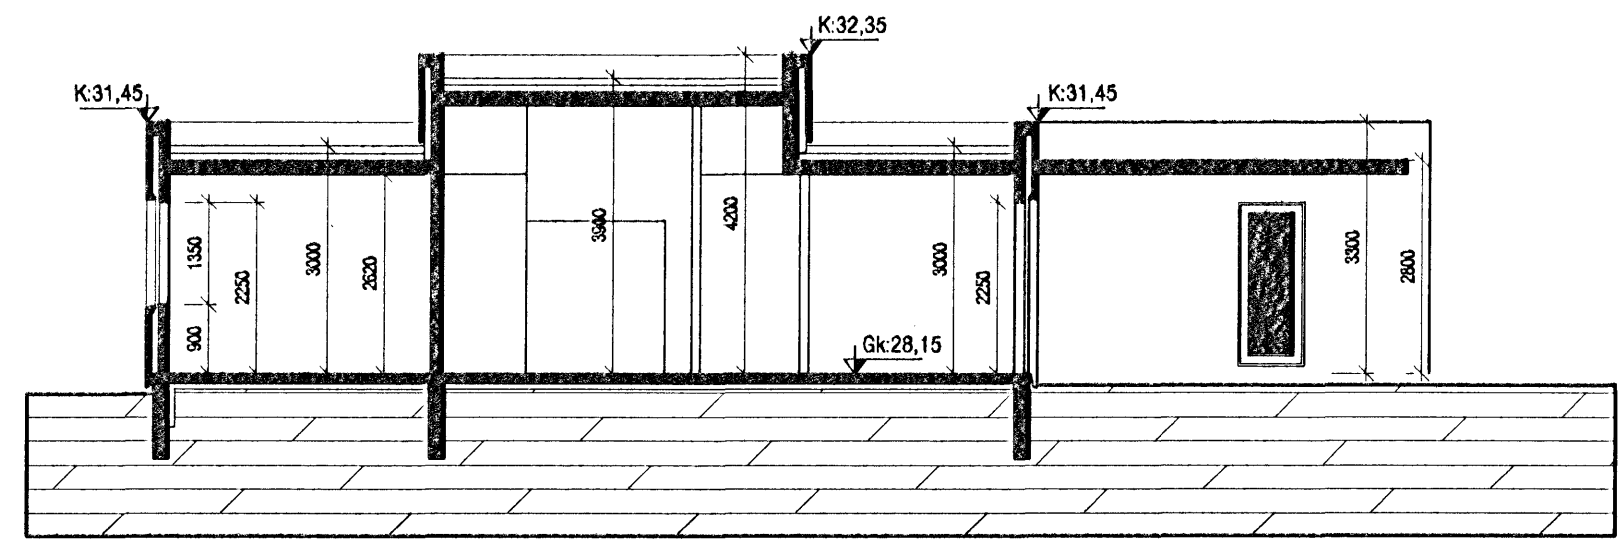

SNID B-B

▼ BREYTING 1, 03.01.2007: Heitum pottl bætt við ▼ BREYTING 2, 06.02.2007: Kótur hækkaðir um 150 mm

<p>VEKTOR - hönnun og ráðgjöf - Akralind 8, 201 Kópavogi.</p>		<p>Jón Hrafn Hlökkversson byggingafræðingur Kl. 260682-6519 sími: 554-6650 fax: 554-6699.</p>		<p>KVISTAVELLIR 35, HAFNARFIRÐI</p>	
<p>Teikn. nr. Tilvísun á teikningu</p>		<p>Br. Dags.</p>		<p>GRUNNMYND SNID A-A/B-B</p>	
<p>Samþykkt</p>		<p>Hannað</p>		<p>Teiknað</p>	
<p><i>Jón H.</i></p>		<p>Jón H. Hlökkversson</p>		<p>JHH</p>	
<p>Dagselning</p>		<p>Verk nr.</p>		<p>Mælikvarði</p>	
<p>21.06.06</p>		<p>A-06-04-23</p>		<p>1:100</p>	
<p></p>		<p></p>		<p>Teikn. nr. A-02</p>	