





Afstöðumynd 1:500

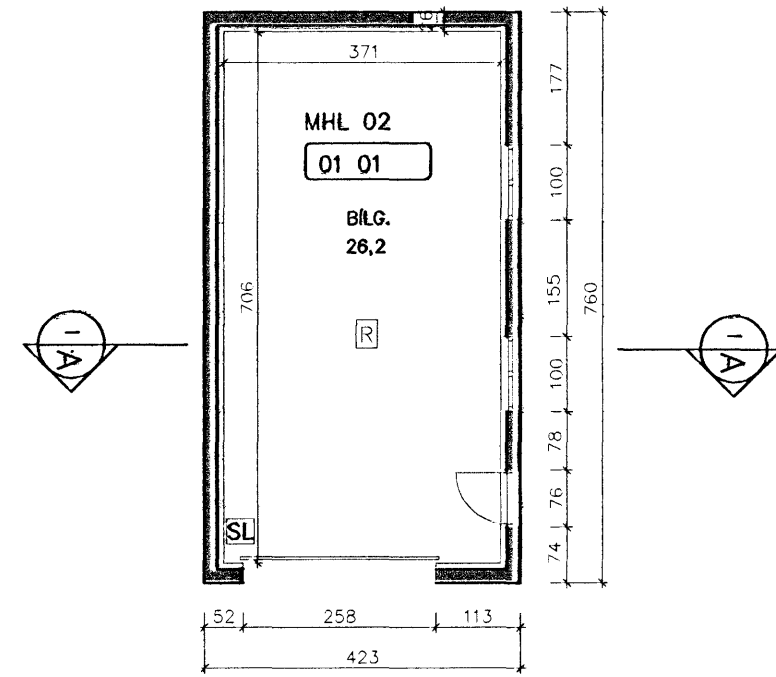

Grunnmynd 1:100

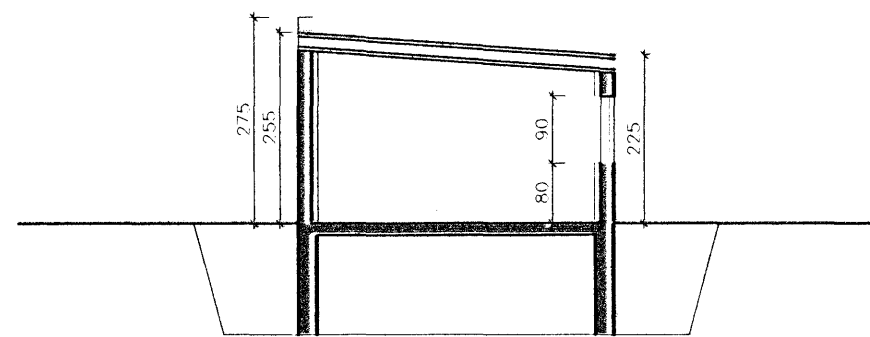


Snið A-A

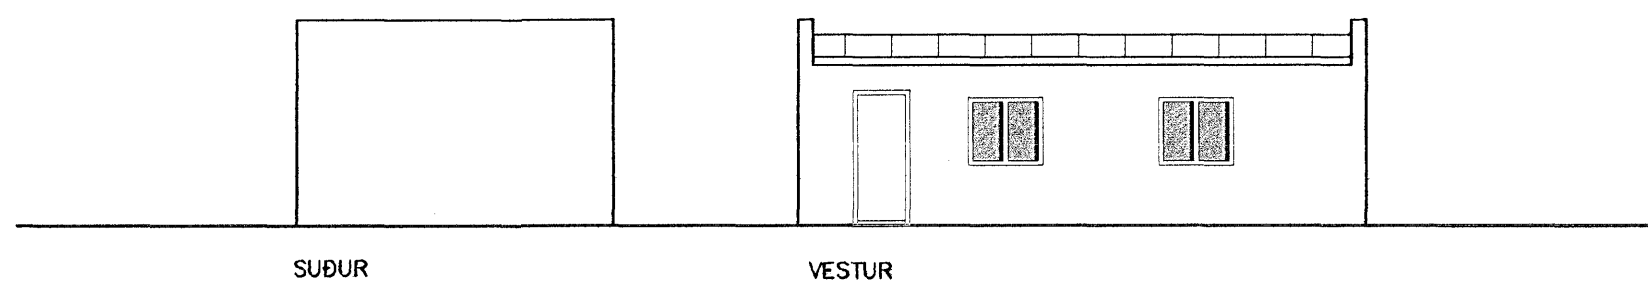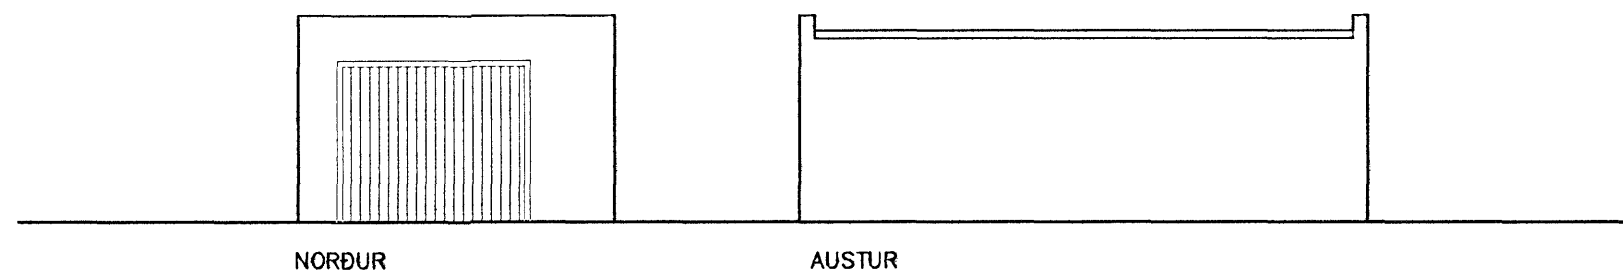

Útlit 1:100

Reyndar teikning af bílskúr á lóð. Ekki er um endurbætur eða viðbyggingu að ræða. Steinsteyptur bílskúr byggður um 1940. Einangraður að innan. Þak gert af timbursperrum dekkað með borðaklæðningu og bárujárni.

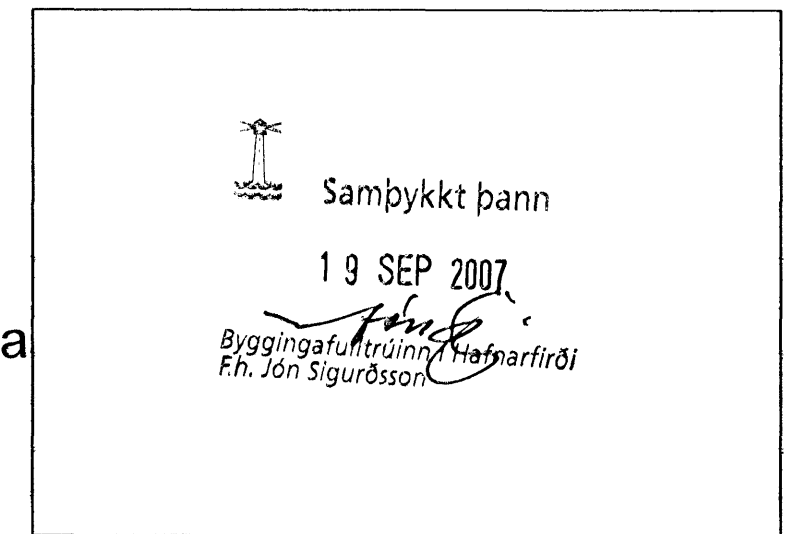

SKÝRINGAR

HRINGBRAUT 65 SAMÞYKKI FYRIR AÐUR GERÐUM BÍLSKÚR. GRUNNMYND, ÚTLIT, SNIÐ OG AFSTÖÐUMYND. REYNDARTEIKNING ER BYGGÐ Á SKOÐUN OG MÆLINGUM Á STAÐNUM

- R REYKSKYNJARI.
- SL SLÖKKVITÆKI.

NOTEININGANÓMÉR: 01 01

HELSTU STÆRÐIR: (SJÁ SKRÁNINGARTÖFLU)

| | | |
|--------------|------|------|
| MATSHLUTI 02 | | |
| BÍLGEYMSLA | 32,1 | 83,6 |

| | | | | |
|--|-------------------------------------|--|---------|-----------|
| Breyting | Dagsetning | Hannað | | |
| | | | | |
| | | | | |
| | | | | |
| Sveinbjörn Hinriksson Byggingatæknifræðingur Kt. 160851-2529 Brekkugötu 8 Hafnarfirði Sími: 555-4008, 861-9851 Netfang: svennih@internet.is | Staður Hringbraut 65 Hafnarfirði | Skýring Bílgeymsla, Reyndarteikning | | |
| Hannað / Teiknað | Kvarði | Dagsetning | Verknr. | Teikn.nr. |
| | 1:100 | 06.09.07 | 30-07 | 0-01 |