



Byggingarfulltrúi
samþykkir erindið.
26 SEPT. 2007
Bent skal á að samþykkt þessi verður ekki virk, fyrr en eftir þinglýsingu eignaskiptayfirlýsingar, innar og skráningu hennar hjá Fasteignamáti ríkisins.
Byggingarfulltrúinn í Hafnarfirði
Fr. Kristján Þórarinnsson

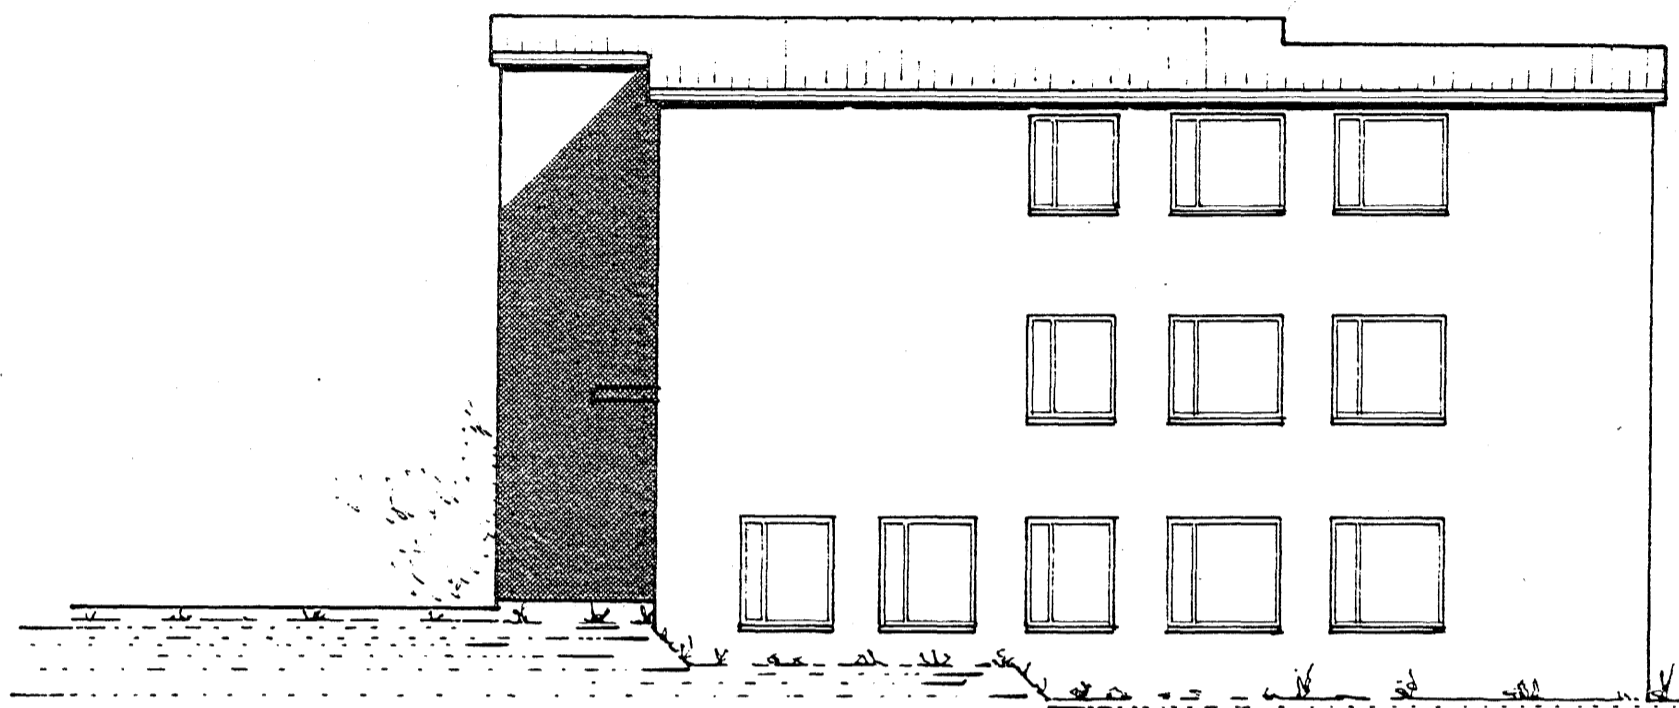


ÚTLIT AUSTUR

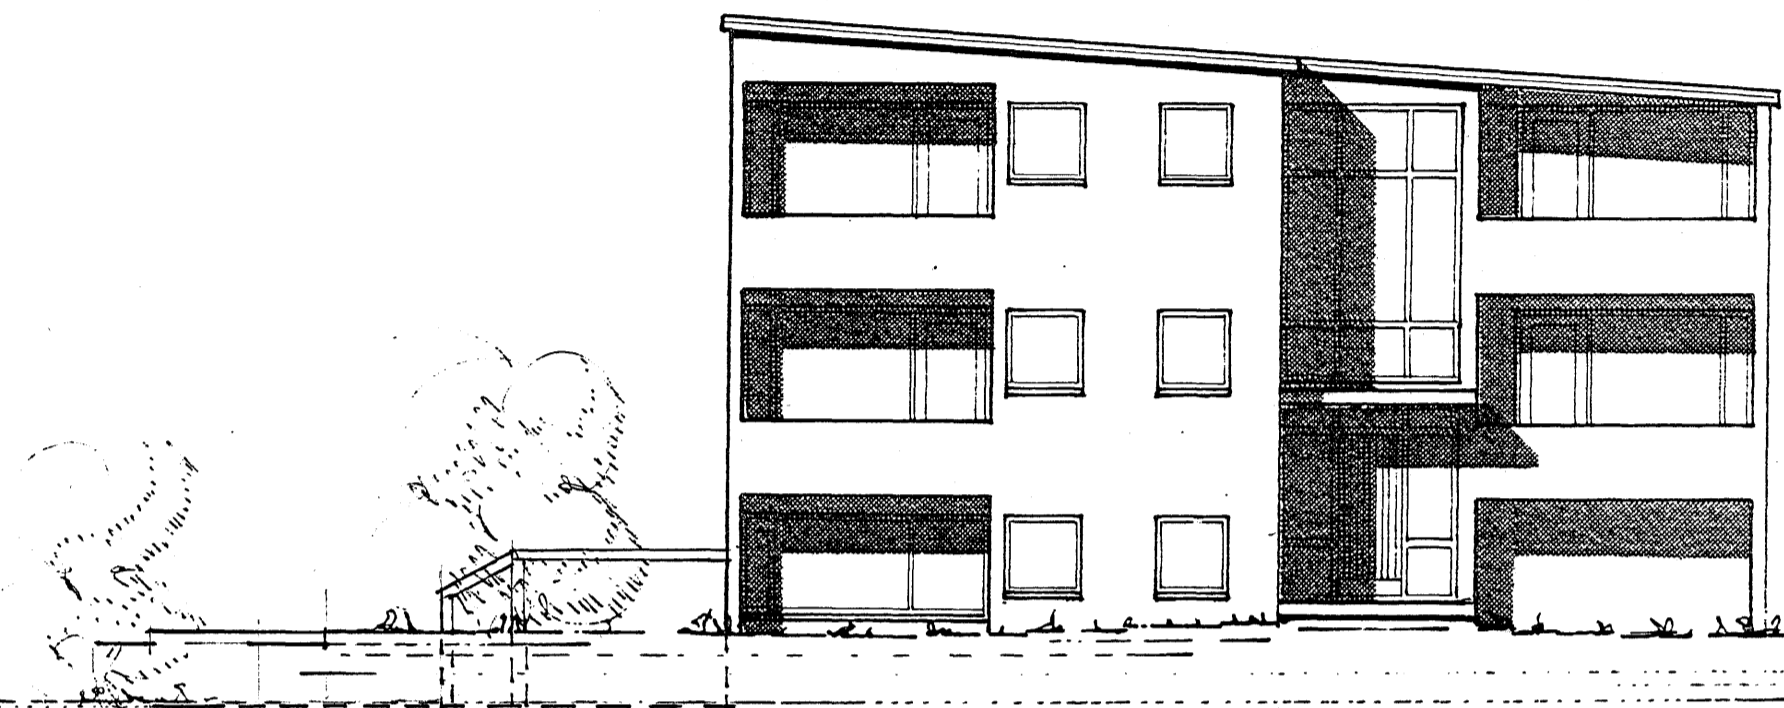


ÚTLIT SUÐUR

FYRIR BREYTINGU
EFTIR BREYTINGU

BYGGINGARLÝSING
UM ER AÐ RÆÐA SVALASKJÓL SEM ER TOPPHENGT GLERKERFI
MEÐ BRAUTUM AÐ OFAN OG NEDAN. OPNUN ER ALLT AÐ 90%.
BIL (UPB 10 MM) ER MILLI GLERFLEKA.
Á SVÖLUM NÆR VESTURHLIÐ ER FLEKABREIDD 800 MM
Á SVÖLUM NÆR AUSTURHLIÐ ER FLEKABREIDD 900 MM
ÚTVEGGUR MILLI IBÚÐAR OG SVALA ER ÖBREYTTUR. (LOKABUR).

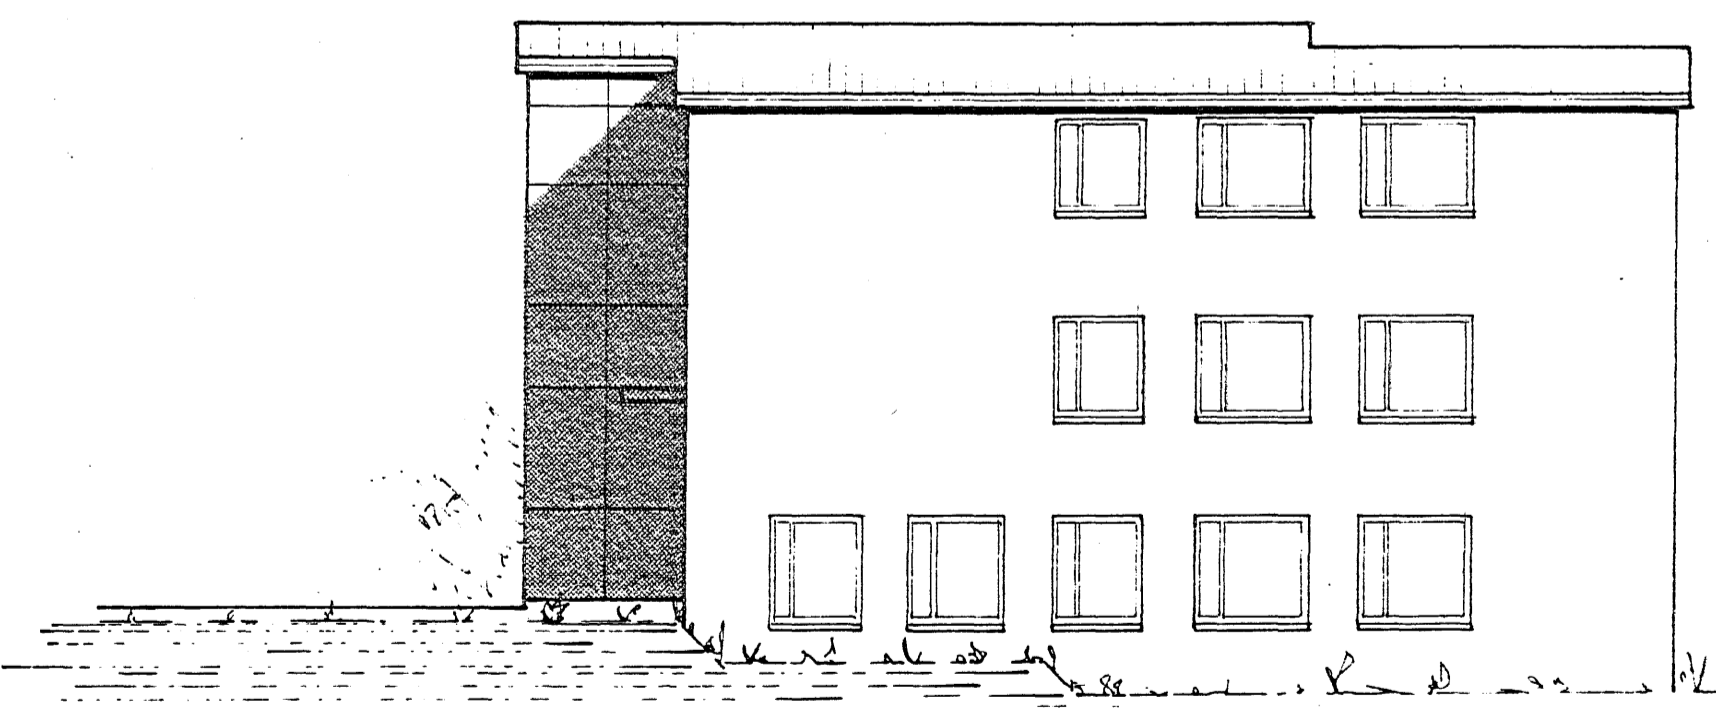

ÚTLIT AUSTUR

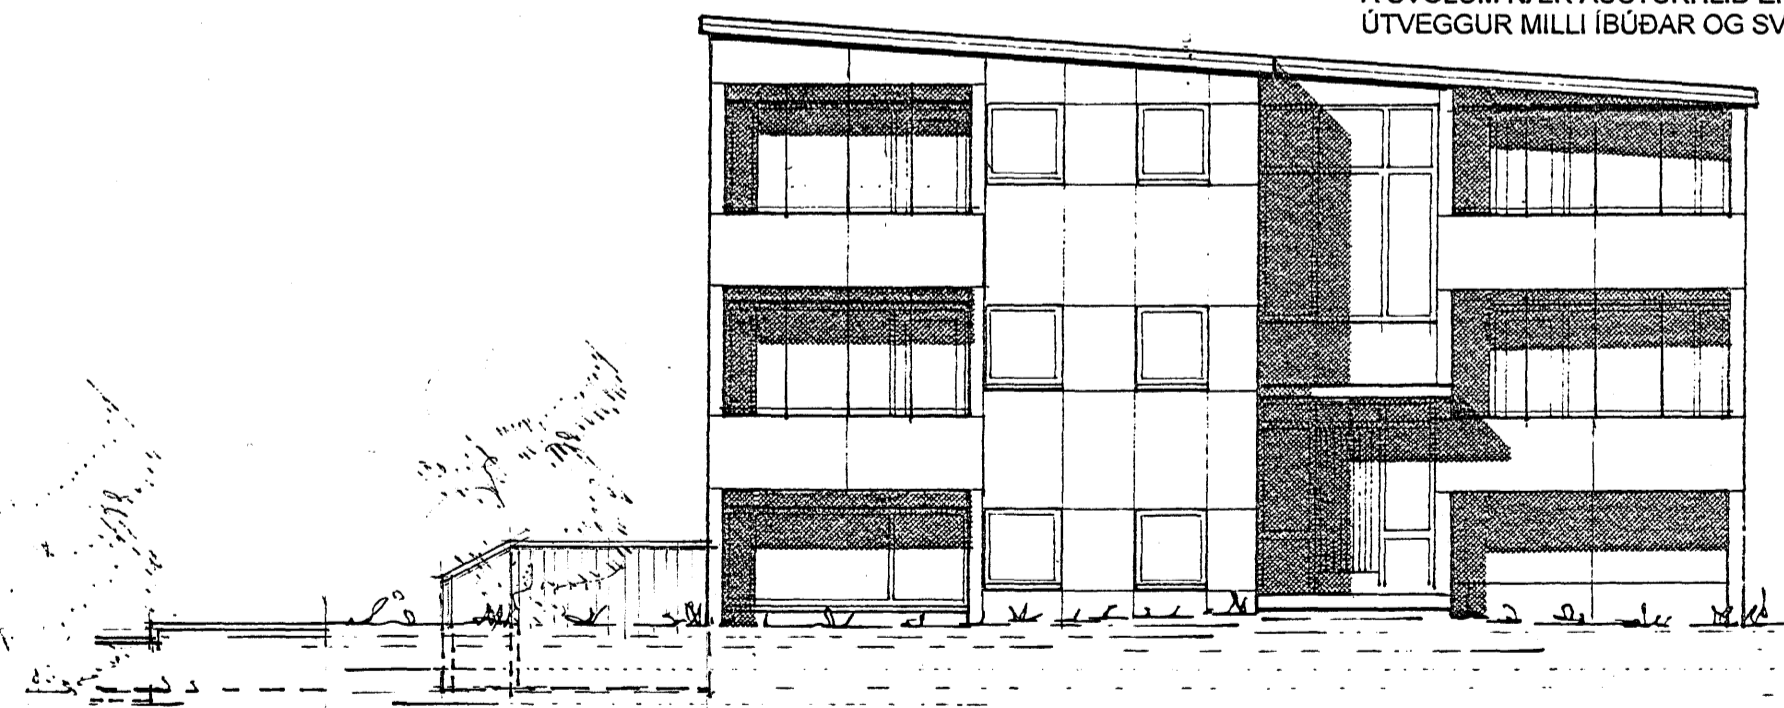

ÚTLIT SUÐUR

ÞESSA TEIKNINGU AF GLERJUN SVALA GERÐI SIGURÞÓR AÐALSTEINSSON FAI
Á LÓSRIT AF UPPDRÆTTI ANDRÉASAR ÁSMUNDSSONAR BFÍ DAGS.20.07.94. SEM
SAMÞYKKTUR VAR Í BYGGINGARNEFND HAFNARFJARÐAR 10. 8. 1994

hinn



HANNAB: S.A. TEIKNAB: AÁ SA DAGS: 1:100 MKV: 1:100

HÓLABRAUT 14, HAFNARFIRÐI BLO1

ÞRÍÐJA HÆÐIN, ARKITEKTAR – SIGURÞÓR AÐALSTEINSSON FAI

AÐALTEIKNING
GLERJUN SVALA

REYKJAVÍKURVEGI 68 HAFNARFIRÐI
SÍMI: 555 46 10 SÍMI: 864 4168
KT:250144-3838
al@alund.is

NETFANG:
VERNR: