
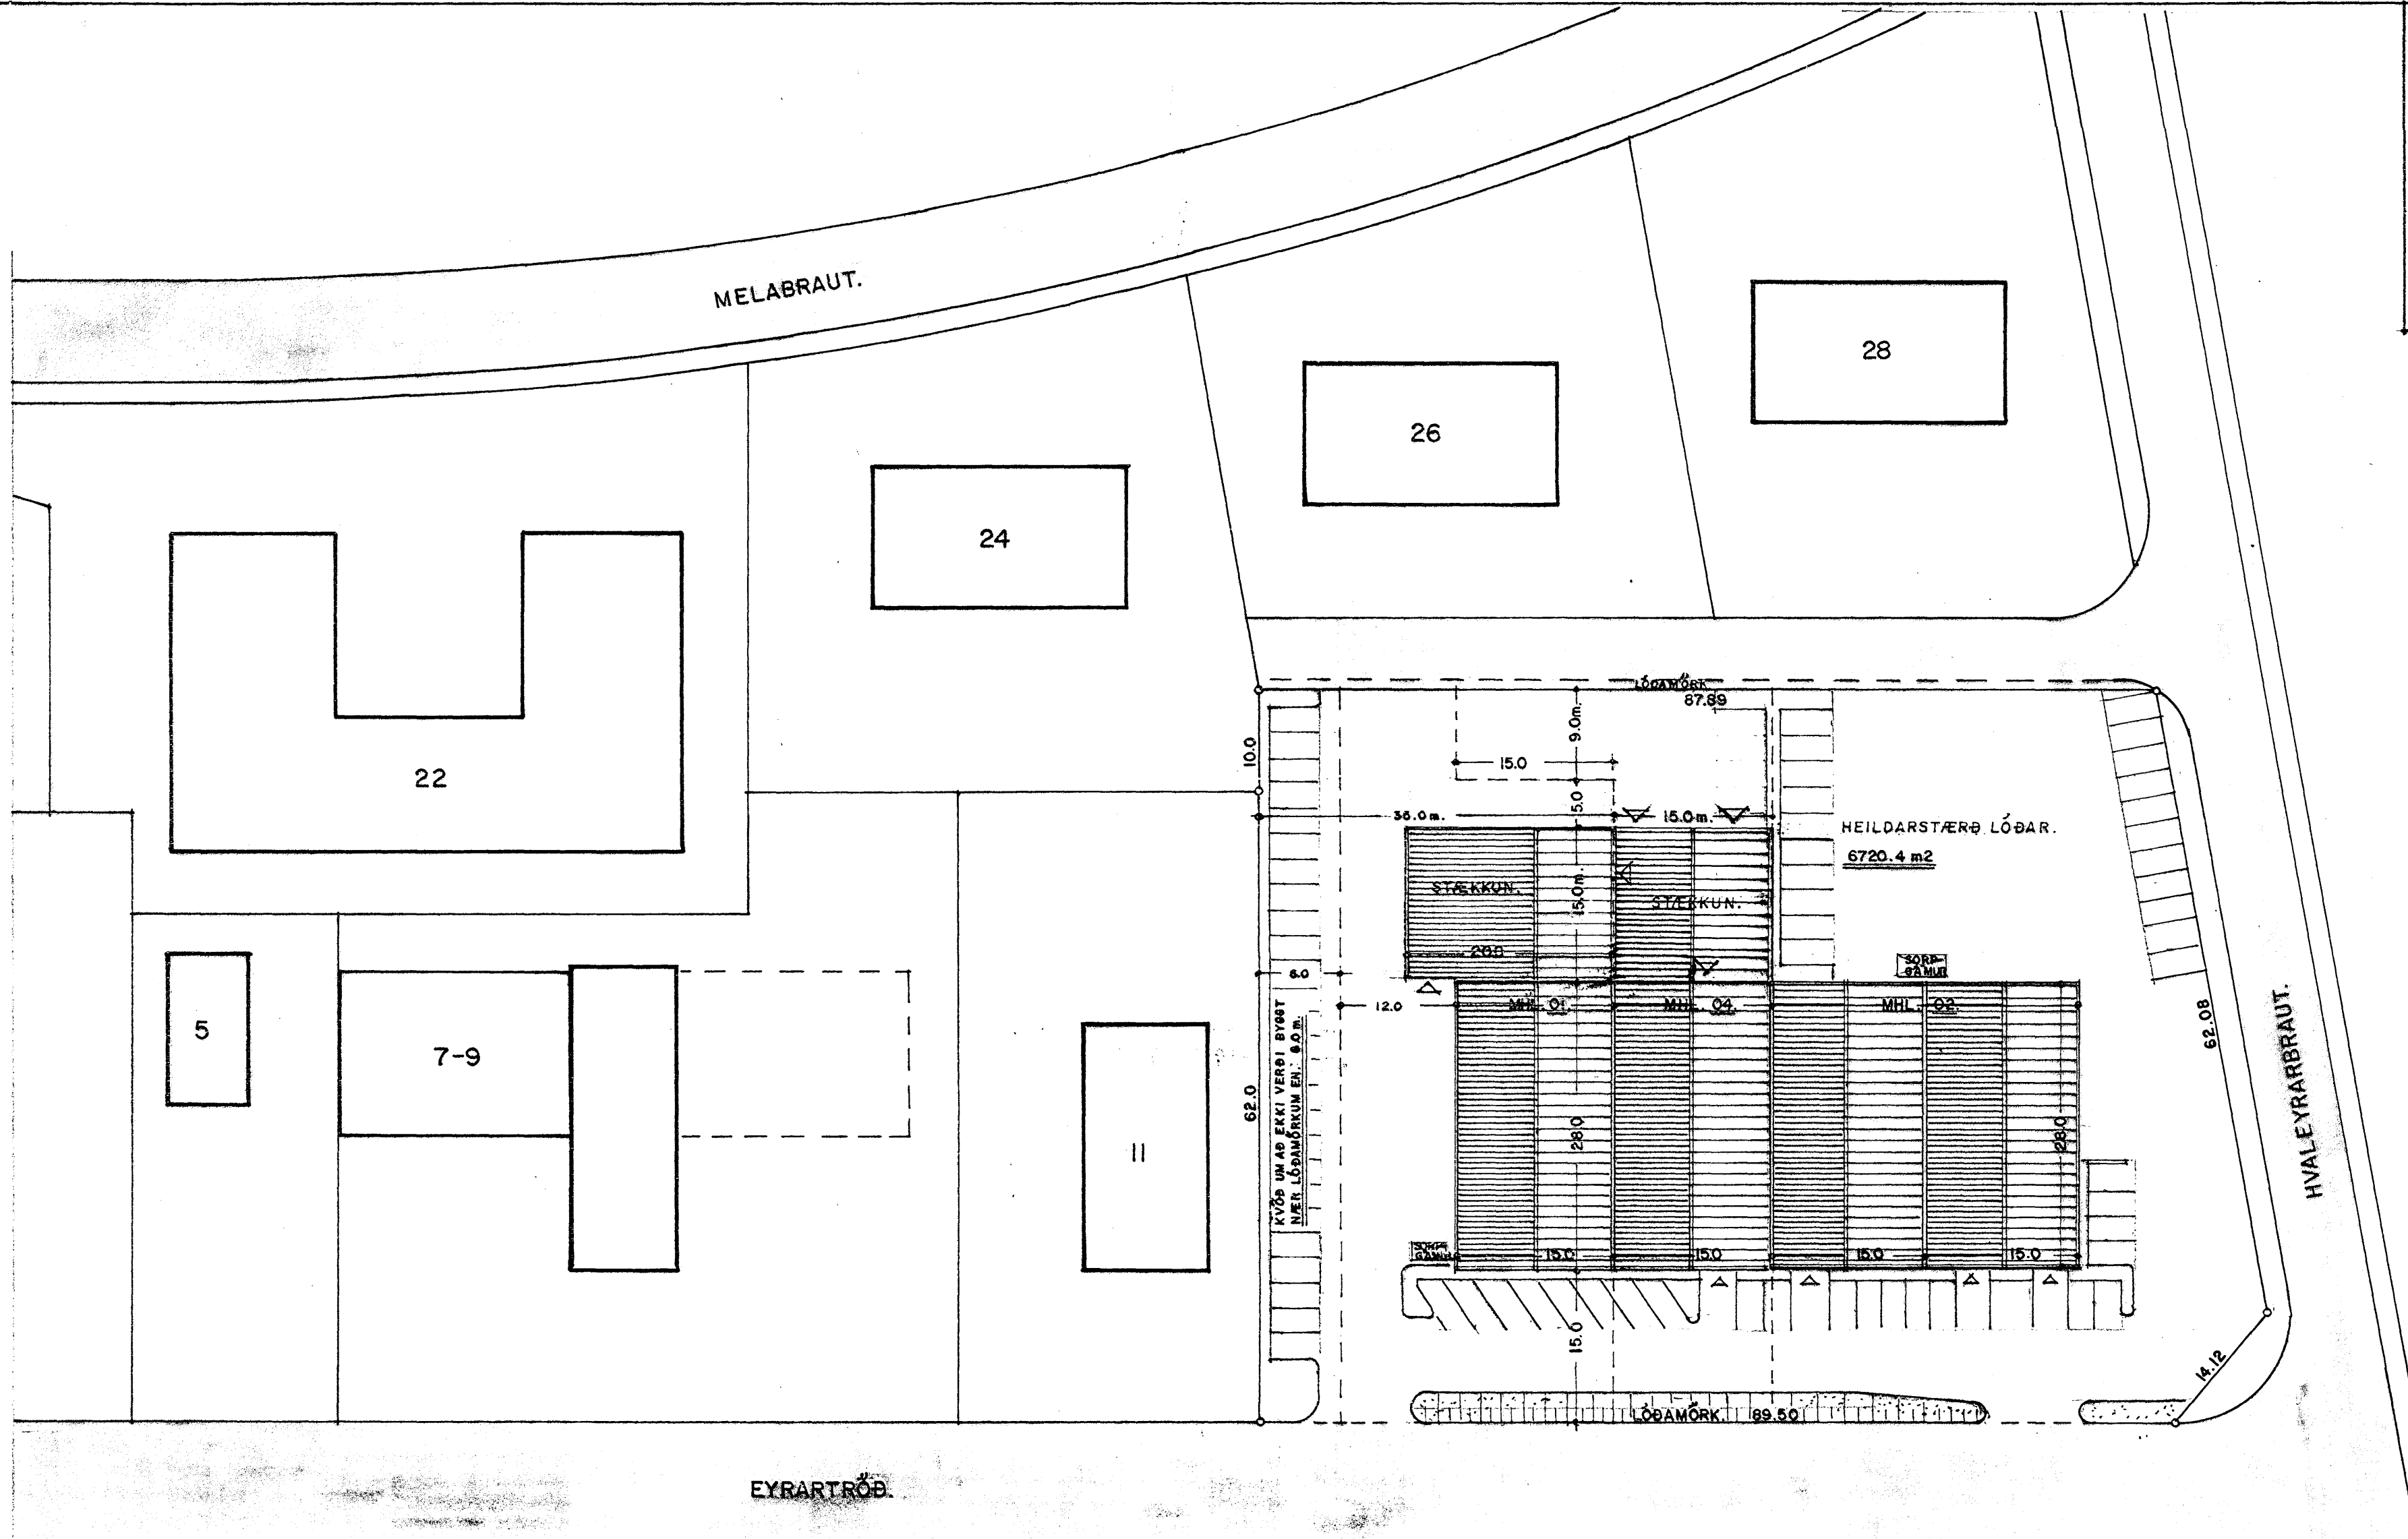


Byggingarfulltrúi
samþykkir erindið.

26 SEPT. 2007

Bent skal á að samþykkt þessi verður ekki verk,
fyrir en eftir fjárlýsingu eiginaskiptafyrirlysingu
innar og skráningu hennar hjá Fasteignamat ríkissins.
Byggingarfulltrúinn í Hafnarfirði
F.h. Kristján Þórárnsson

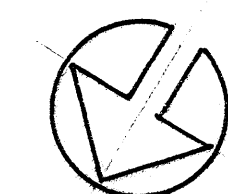

AFSTÖÐUMYND. 1:500

BREYTT. 30.-8.-2007
VIÐBYGGING VIÐ MHL. 04

BREYTT. 21.-6.-2006
VIÐBYGGING VIÐ MHL. 01



EYRARTRÖÐ. 13 HAFNARFIRÐI. AFSTÖÐUMYND.

VERK. NR. _____ DAGS. 14-5-1998 MÁL. 1-500
TEKN. NR. 01 BREYTT. 20-10-1999 25-6-2000

JON GUÐMUNDSSON ARKITEKT *Jon Guðmundsson*
VINNUSTOFA.: SKÚLAGÖTU 63 REYKJAVÍK. STÍM. 552-5055