


Úr Gildi

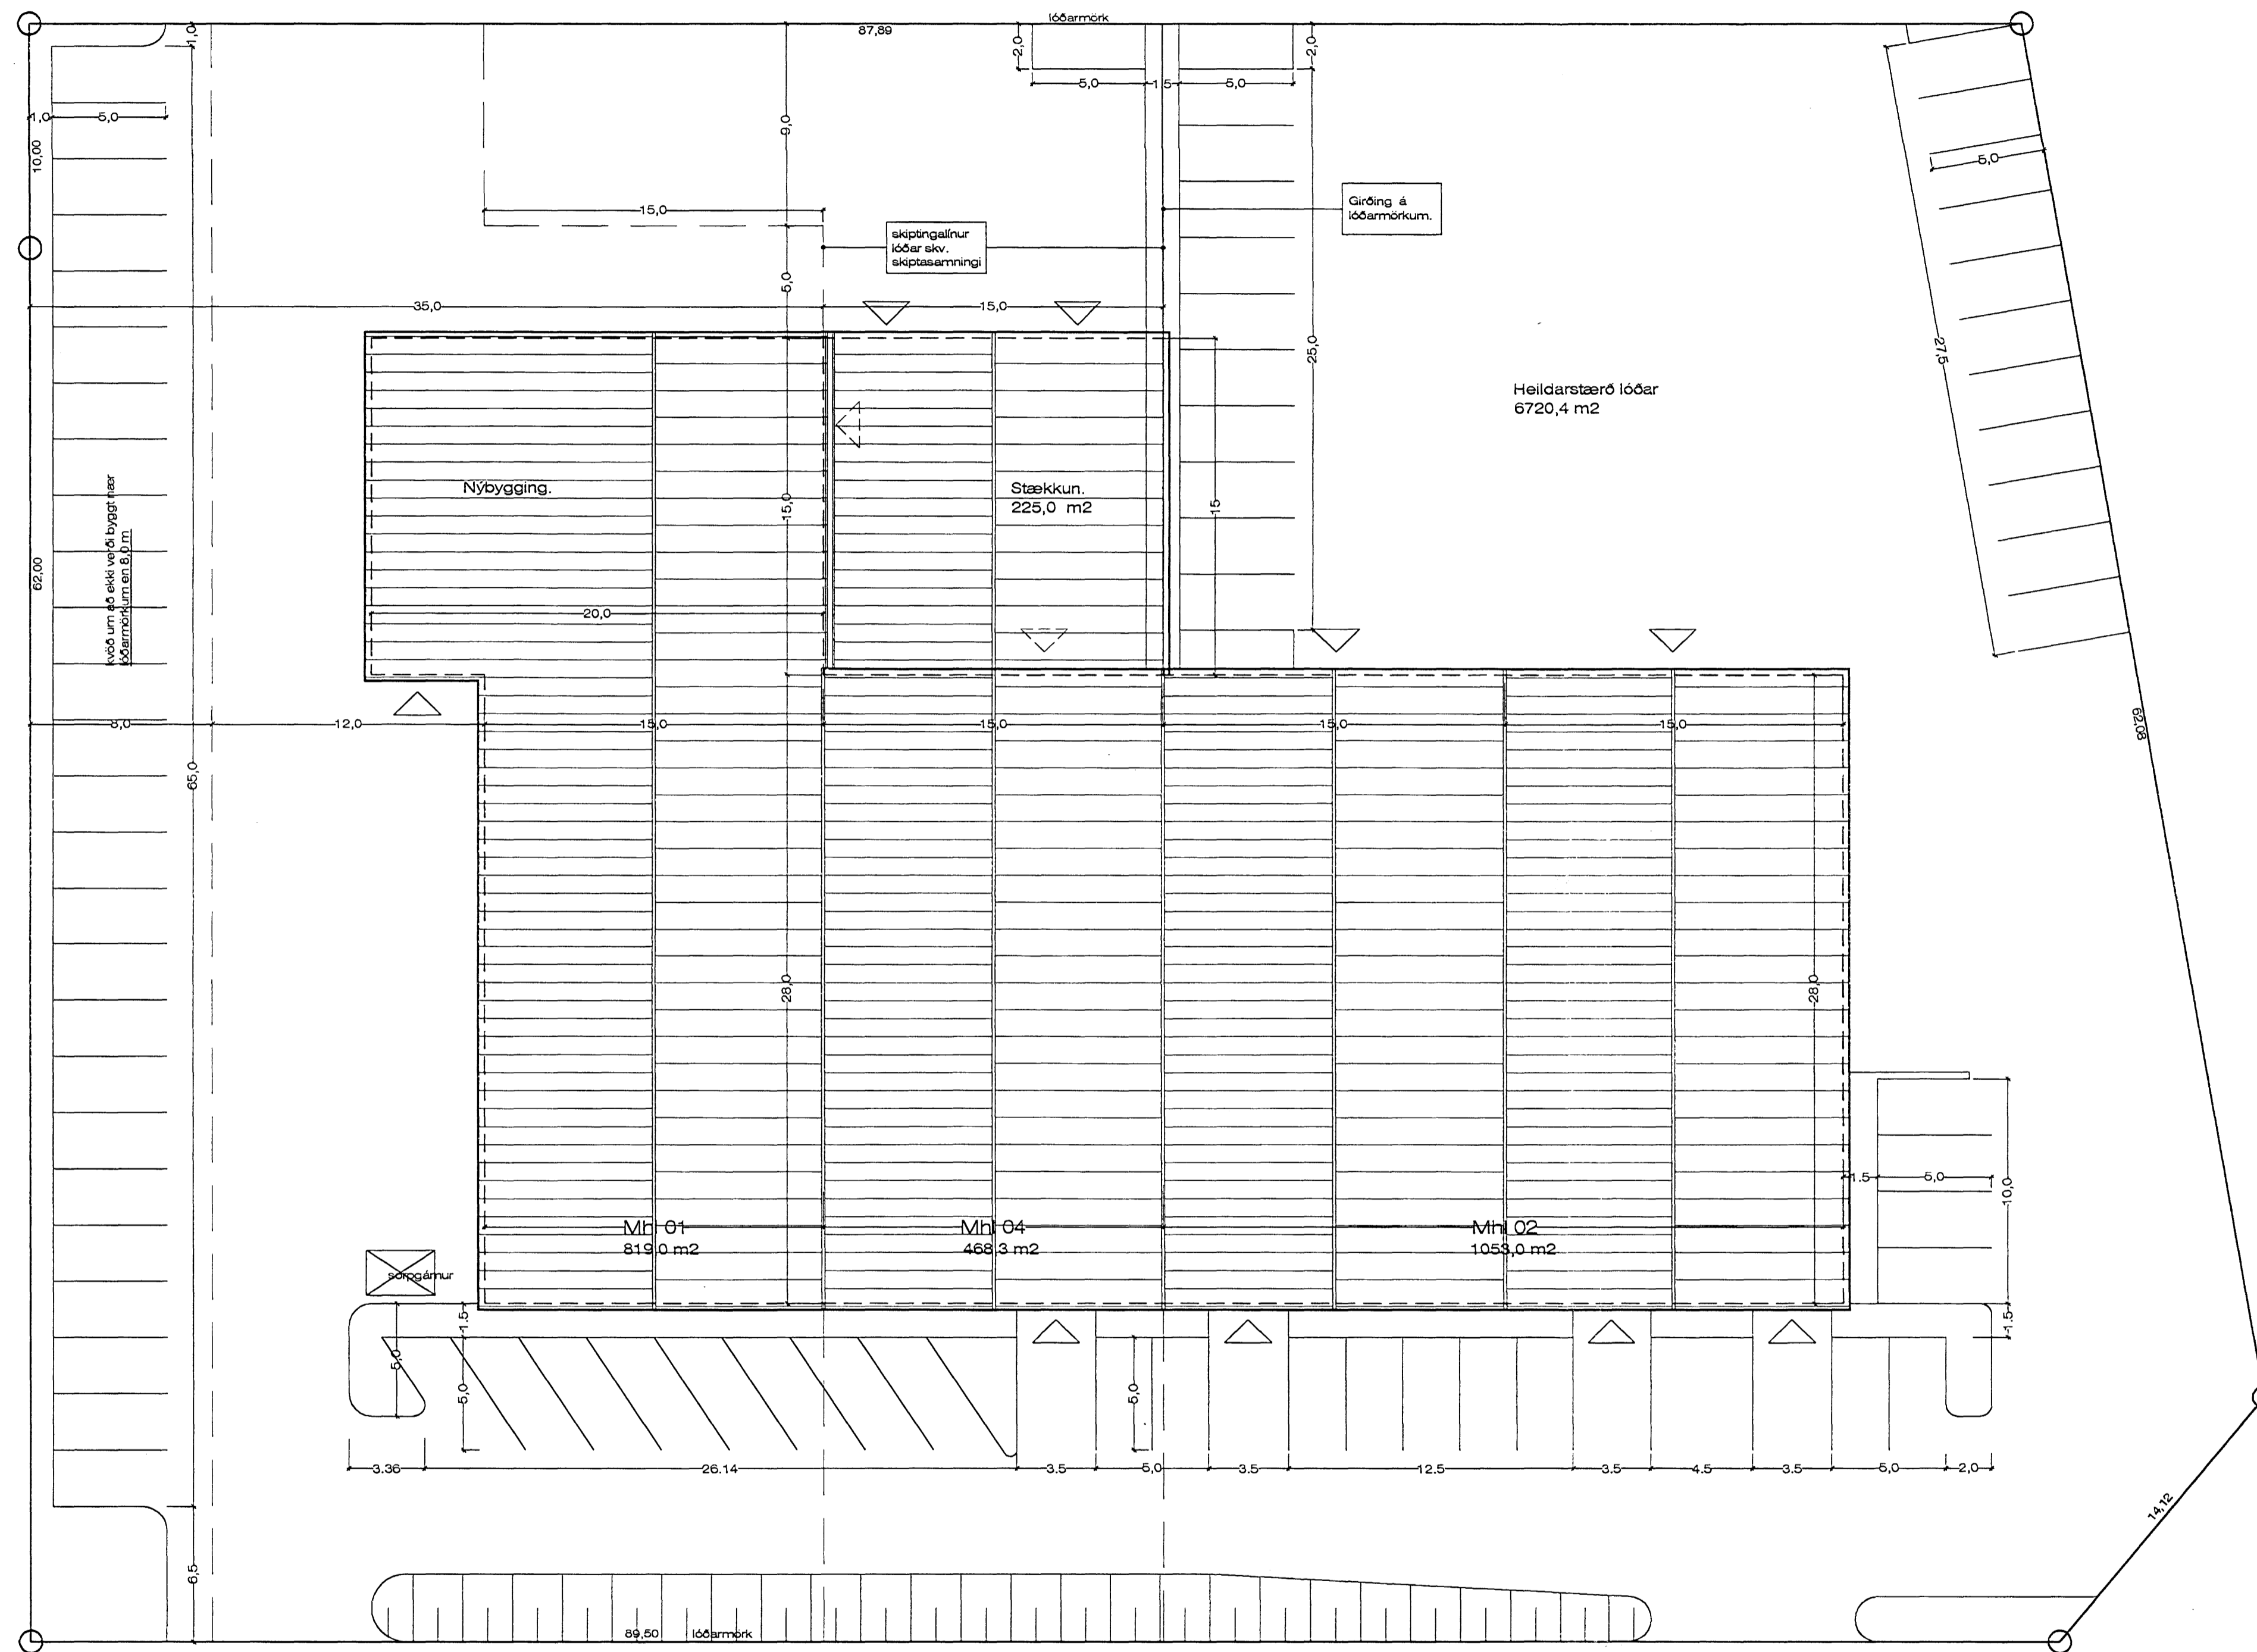

Heildarbyggingamagn á lóðinni 2340,3 m<sup>2</sup>  
Heildarnýtingartala lóðar 0,348  
Bílastæðafjöldi á lóð 75 stæði  
Bílastæðafjöldi á lóðarluta mhl 01 31 stæði

EFTIR BREYTINGU:


Heildarbyggingamagn á lóðinni 2565,3 m<sup>2</sup>  
Heildarnýtingartala lóðar 0,382  
Bílastæðafjöldi á lóð 68 stæði  
Bílastæðafjöldi á lóðarluta mhl 01 31 stæði

Lóðarmynd 1 : 200 Viðbygging við matshluta 04 225,0 m<sup>2</sup> Geymslurými.

Breytt 30. 8. 2007.  
Sótt um stækkun á matshluta 04.  
Sótt er um að lengja matshluta 04 um 15,0 m, jafnlangt og viðbygging við mhl. 01 er nú.

Starfsemi í mhl. 01 og mhl. 04 er rekið af sama fyrirtækinu, Fiskvinnsla.

Stækkun á MHL 01 25.08.2000

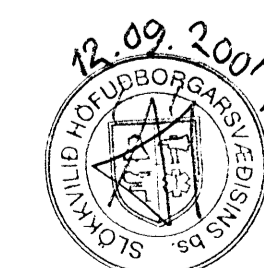

Eyrartröð 13, Hafnarfirði Lóðarmynd.

VERK NR. 06 DAGS. 24. - 5. - 2007 MÁL. 1:200

TEIKN. NR. 06 BREYTT.

JÓN GUÐMUNDSSON ARKITEKT  
VINNUSTOFA. SKÚLAGÖTU 63 REYKJAVÍK. Sími 552 5055