


SKÝRINGAR: Vegna viðbyggingar.

Útveggir á viðbyggingu verða steyptr upp á staðnum, á hefðbundinn hátt.
Útveggir verða einangraðir að utan með 100 mm. steinull og klæddir með "steni".
Þak verður byggt upp með limtrésbitum og klætt með steinullareiningum.
Allar klæðningar í húsinu skulu vera í flokki 1.
U-gildi viðbyggingar er eftirfarandi:
Útveggir = 0,4, Þak = 0,3, Gólf á fyllingu 0,4 Hurðir = 3,0.
Loftræsta húsið í samræmi við reglugerðir.
Við allar útgönguleiðir skal koma fyrir neyðarlýsingu.
Neyðarlýsing skal vera í öllum rýmum hússins.
Frærænsli hússins verður útfært og hannað í samræði við heilbrigðisefirlit.

Vaðer MHL 04
18.9.07
HEILBRIGÐISEFTIRLIT
HAFNARFJARDAR-
OG KÖPAVOSSVÆÐIS
Gardaborgi 7 - 210 Gardabæ
Tou Stefánsson

Úr Gildi

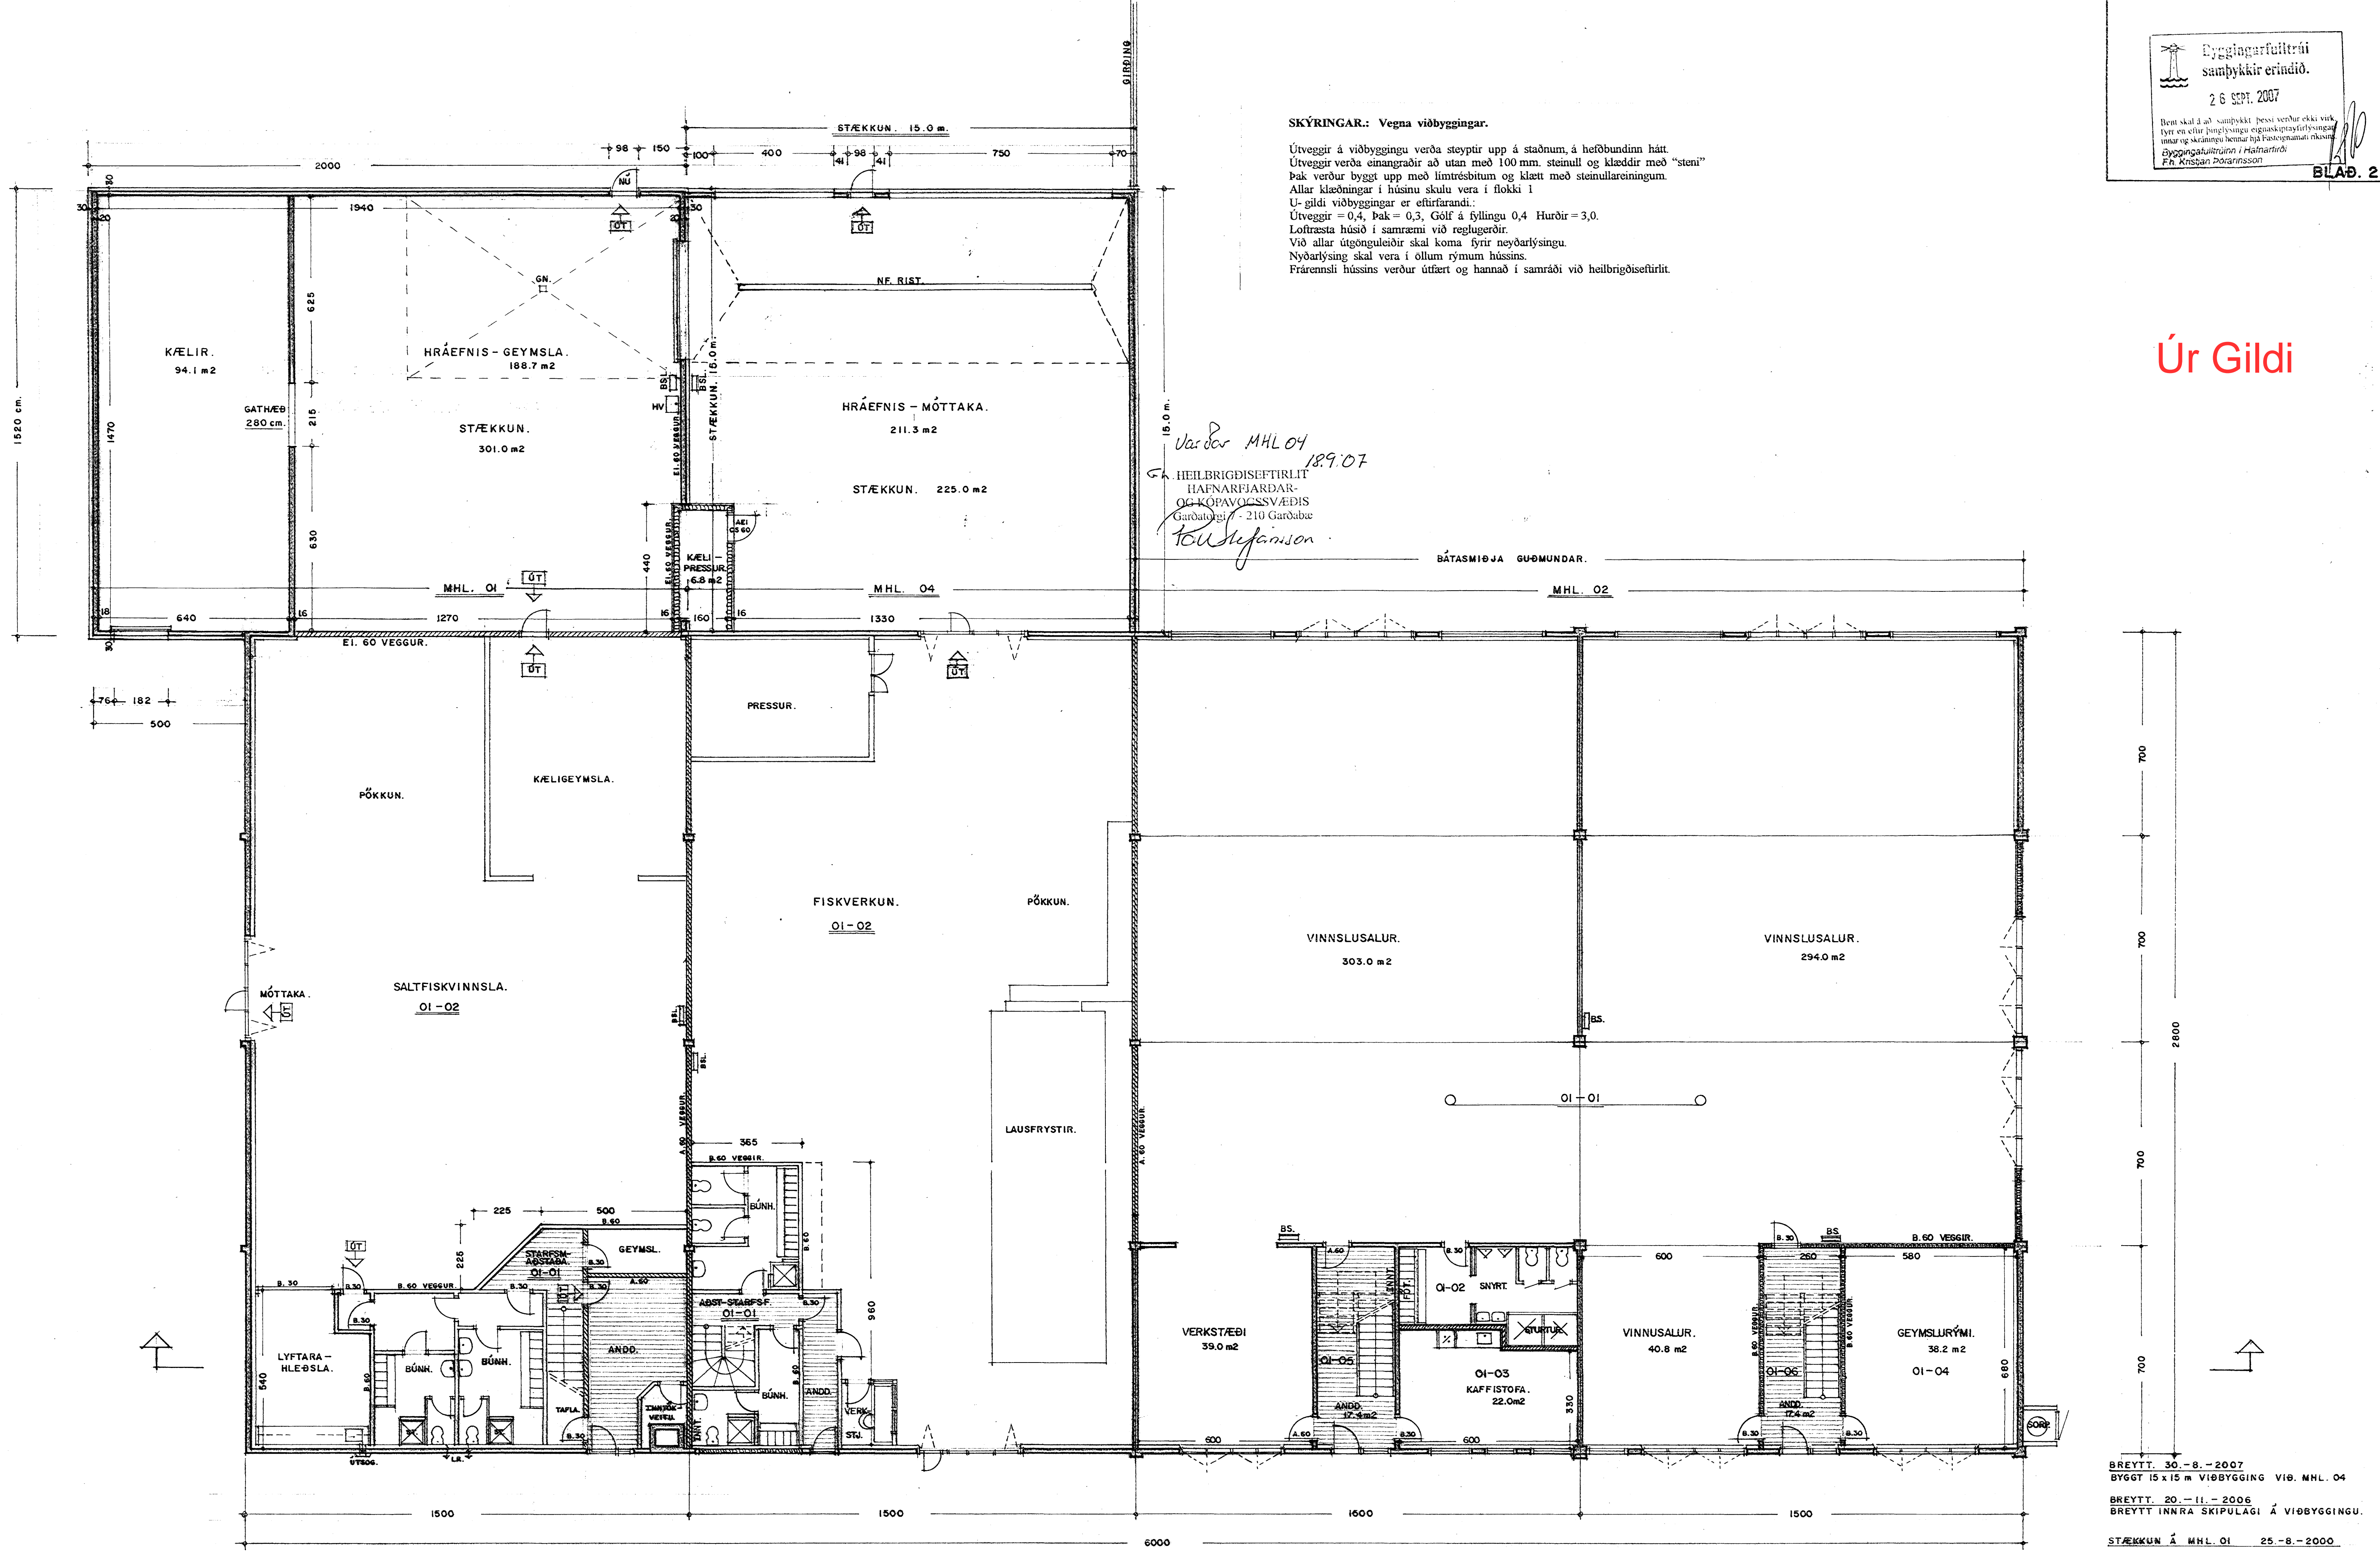


GRUNNMYND 1. HÆÐ 1:100

STÆRÐ. SAMTALS. 1500.0 m²

SKÝRINGAR:
MEINGUNNAVARNABÚNAÐI Á FRÆRENNSLISLÖGN SKAL KOMIÐ FYRIR
SAMKVÆMT NÁNARI ÁKVÖRÐUN HEILBRIGÐISNEFNDAR.
LOFTRÆSTINGU FRÁ IÐNADAR OG VINNSLURÝMUM SKAL ÞANNAIG
FYRIR KOMIÐ, AÐ HÚN VALDI EKKI NÆRLIGGJANDI -
FYRIRTÆKJUM ÖÐREGINDUM.

SKÝRINGAR:
ÖLL GLUGGALAUS RÝMI SKAL LOFTRÆSTA Í SAMRÆMI VIÐ REGLUGERÐIR.
VINNSALI BÁTASMIÐJU SKAL LOFTRÆSTA Í " " "
STAÐSETJA SKAL SLÖKKVITÆK Í SAMRÆÐI VIÐ ELDVARNAREFTIRLIT
VIÐ ALLAR ÚTGÖNGULEIÐIR SKAL VERA NEYÐARLÝSING.
ALLAR KLÆÐNINGAR SKULU VERA Í FLOKKI 1.

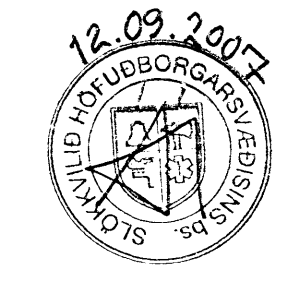

EYRARTRÖÐ 13 HAFNARFIRÐI GRUNNMYND

VERK. NR. 14-5-1998 M.E.L. 1100
TEKNI. NR. 02 BREYTT 22-10-1998 100-8-2000

JON GUÐMUNDSSON ARKITEKT 2. St. Vindurinn 2010
VINNSTOFA: SKÚLAGÖTU 63 REYKJAVÍK. Sími: 552-5055

BREYTT 30.-8.-2007
BYGGT 15 x 15 m VIÐBYGGING VIÐ MHL. 04
BREYTT 20.-11.-2006
BREYTT INNRA SKIPULAGI Á VIÐBYGGINGU.
STÆKKUN Á MHL. 01 25.-8.-2000