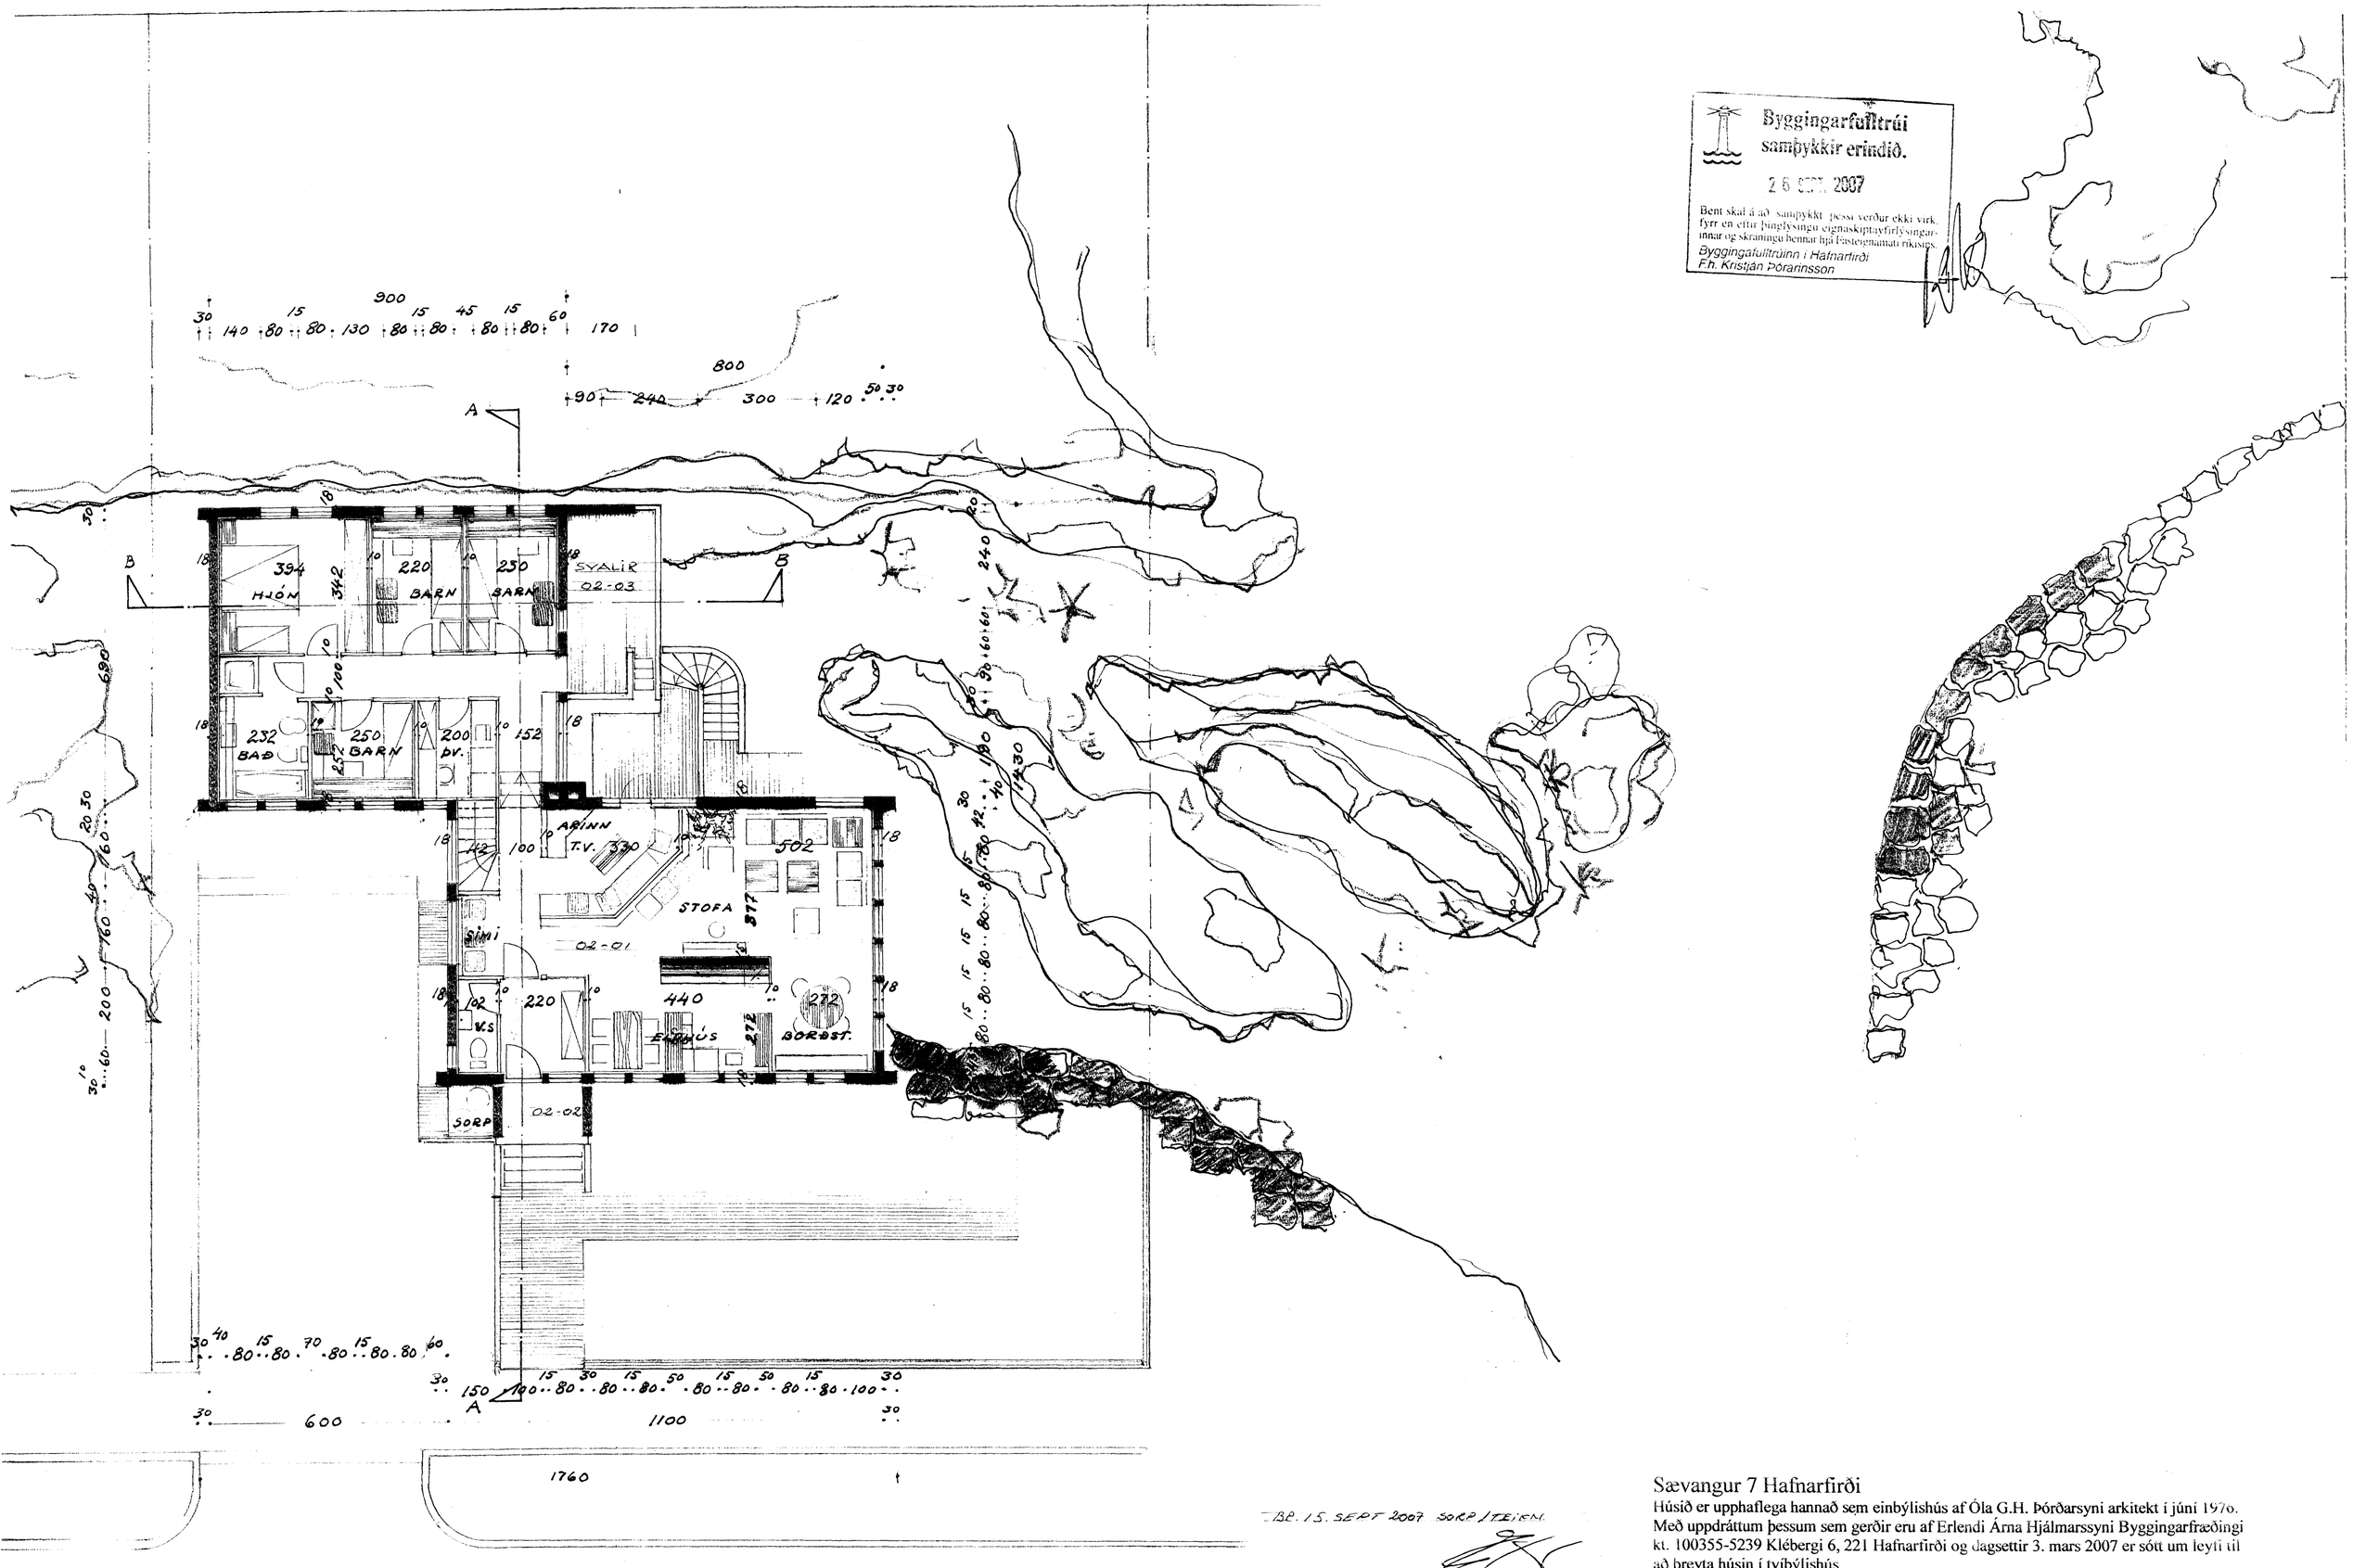

Byggingarfulltrúi samþykkir erindið.
25 SEPT. 2007
Bent skal á að samþykkt þessi verður ekki virk fyrr en eftir þinglýsingu eignaskiptayfirlýsingarinnar og skráningu hennar hjá Fasteignamati ríkisins.
Byggingafulltrúinn í Hafnarfirði
F.h. Kristján Þórarinsson

BR. 15. SEPT 2007 SORP/TEIKN.

Sævangur 7 Hafnarfirði

Húsið er upphaflega hannað sem einbýlishús af Óla G.H. Þórðarsyni arkitekt í júní 1976. Með uppdráttum þessum sem gerðir eru af Erlendi Árna Hjálmarssyni Byggingarfræðingi kt. 100355-5239 Klébergi 6, 221 Hafnarfirði og dagsettir 3. mars 2007 er sótt um leyfi til að breyta húsin í tvíbýlishús.

LITLA TEIKNISTOFAN AUSTURGÖTU 12 HAFNARFIRÐI S- 91-53770 – L.CHRISTIANSEN INNH. ARK. – ÓLI ÞÓRÐARSON ARK. FAI – JÚNI 1976 – GRUNNMYND HÆÐAR M:1:100 SÆVANGUR 7

SÆVANGUR 7
EIG. GUÐF. ÞÓRÐARSON