


Byggingarfulltrúi
samþykkir erindið.
15. AUG. 2007
Þessi skal á að samþykkt þessi verður ekki virk, fyrr en eftir borgaryfirlýsingarinnar og skráningu hennar hjá Fastegnamatarkisnings-Byggingarfulltrúnni í Hafnarfirði.
F. Þ. Kristján Þórásson

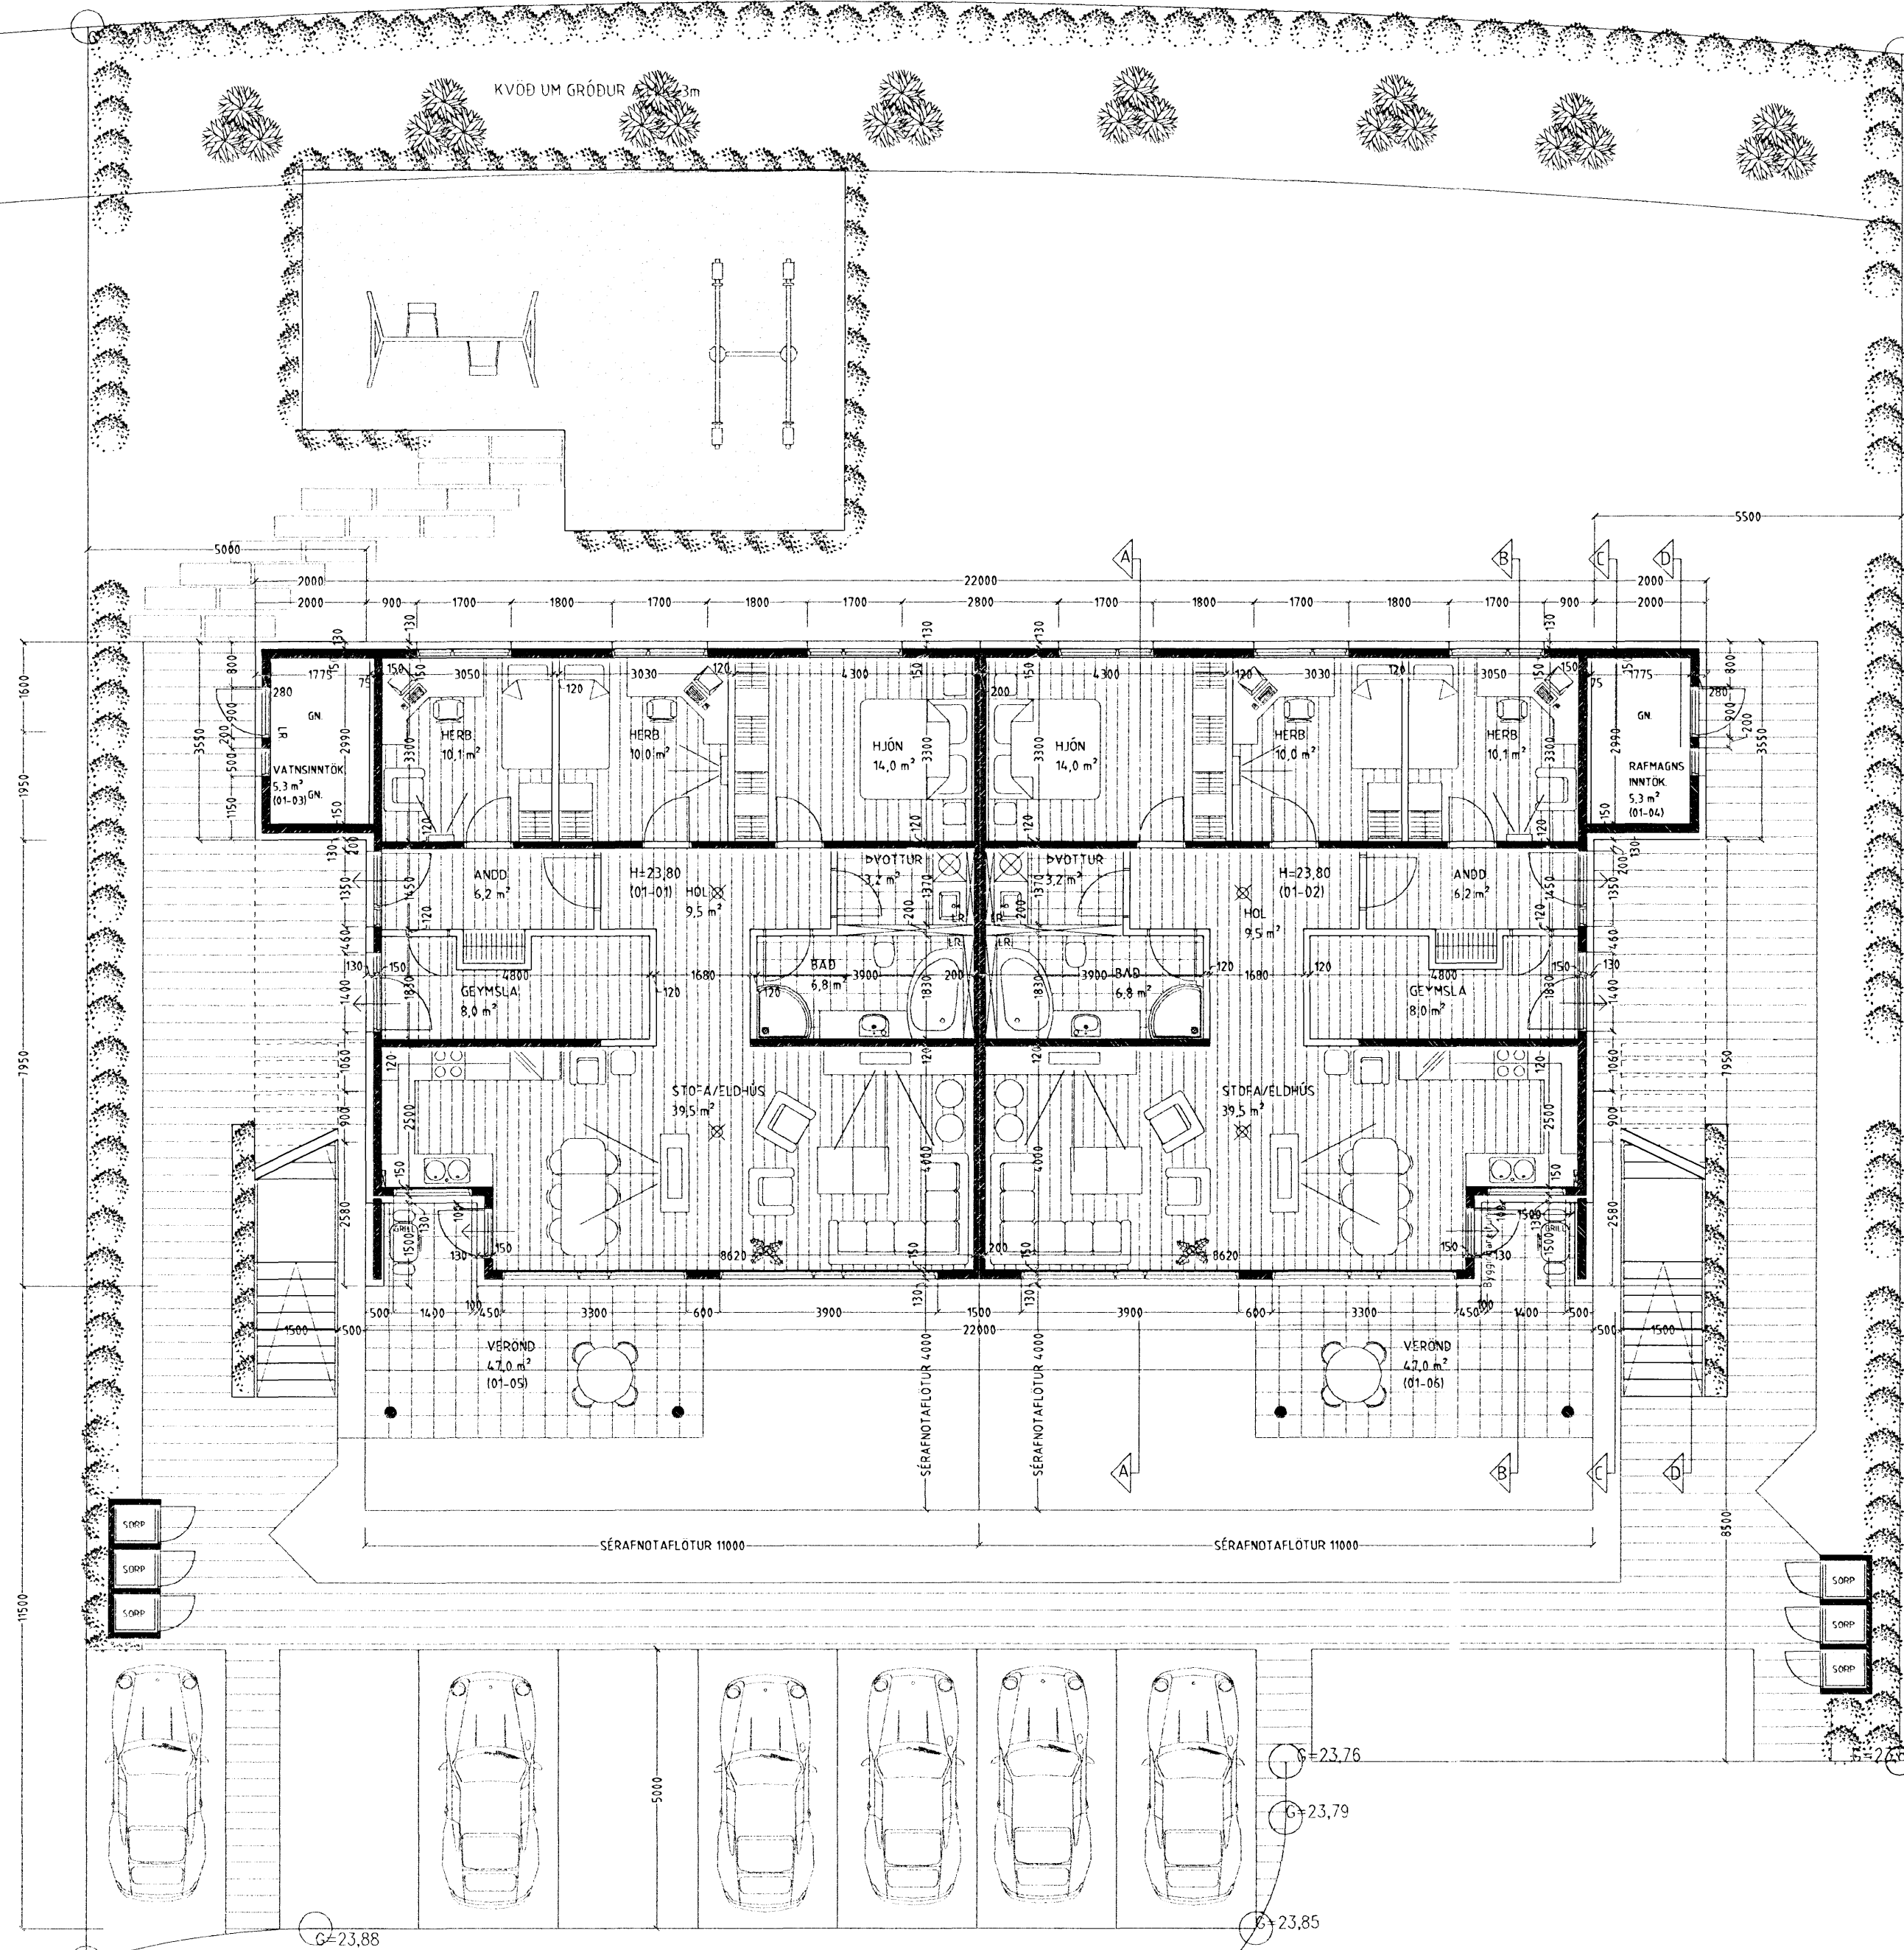


GRÓÐUR

*Samþykki staðsetningu
svo þetta er geymsla sem
lúða hafi að Drekavellir 13*

Hafnarfirði 10.8.2007.

Frágangur lóðar:
Þegar aðaluppdrættir hafa verið samþykktir skal gerður lóðaruppdráttur "séruppdráttur", uppdrátturinn skal vera í samræmi við 3. kafla í byggingareglugerð (441/1998), og kafla 4.7. Frágangur lóðar, í gildandi skipulagsskilmálum fyrir lóðina. Þess skal sérstaklega gætt að allur búnaður leiksvæða skal vera í samræmi við reglugerð nr. 942/2002, um öryggi leikvallatækja og eftirlit með þeim.

Sigurður Þorvarðarson
RBAI framkvæmd ehf.
Kl. 601 299 2639 / Fax. 664 971
Sími 553 3322

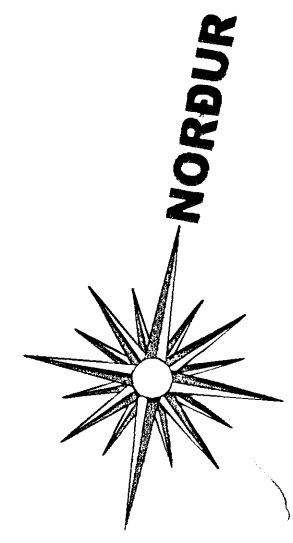

GRUNNMYND 1. HÆÐ. MKV. 1:100.

DREKAVELLIR 13 HAFNARFIRÐI.

Sigurður Þorvarðarson byggingafræðingur b.f.í.
Teiknistofan Strandgötu 11 220 Hafnarfirði.
Sími: 5651510. Netfang: teiknistofan@simnet.is
STH. teiknistofan ehf. kt. 510298-2769. Kf. aðalhönnuðar: 141250-4189.

Skýringar:	Aðaluppdráttur
Teikning:	Grunnmynd 1. hæð
Mælikvarði:	1: 100.
Undirskrift:	
Blað nr: 1 af 7.	Dagsetning: 10. júlí 2007
Breytt:	