





Samþykkt þann

2 9 AUG 2007


Byggingafulltrúinn í Hafnarfirði
F.h. Jón Sigurðsson

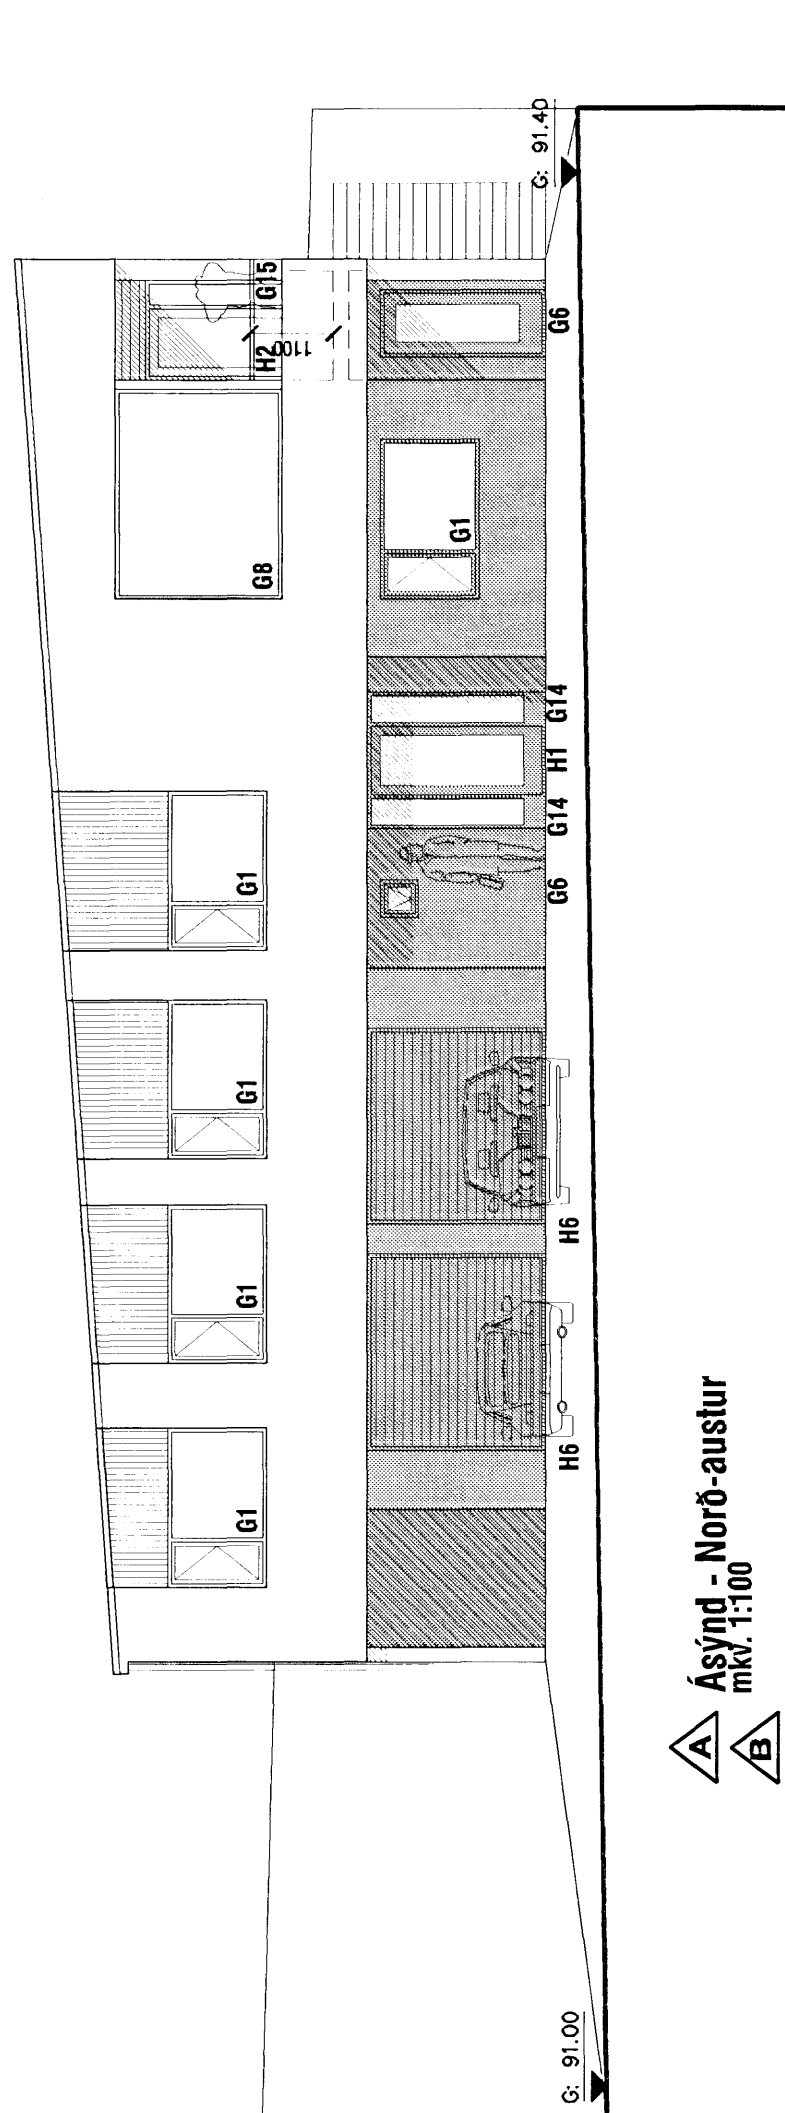


A Ásýnd - Norð-austur
m.k.v. 1:100
B

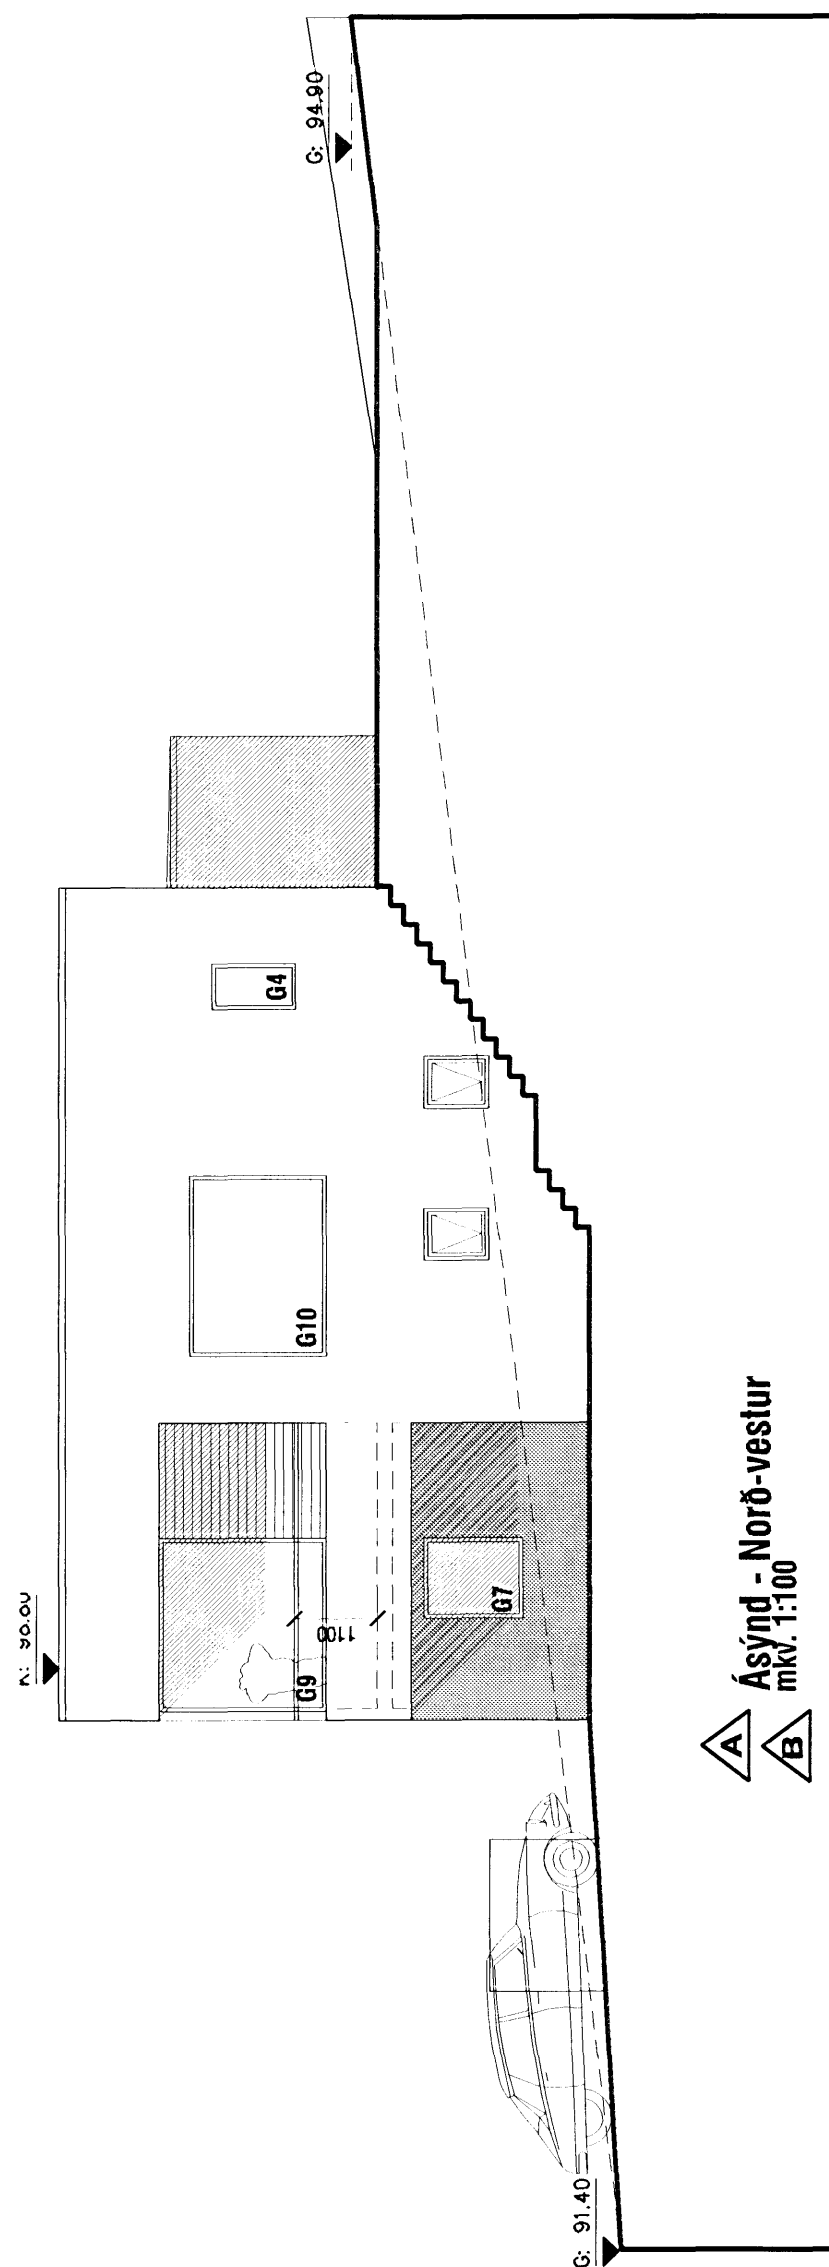

A Ásýnd - Norð-vestur
m.k.v. 1:100
B

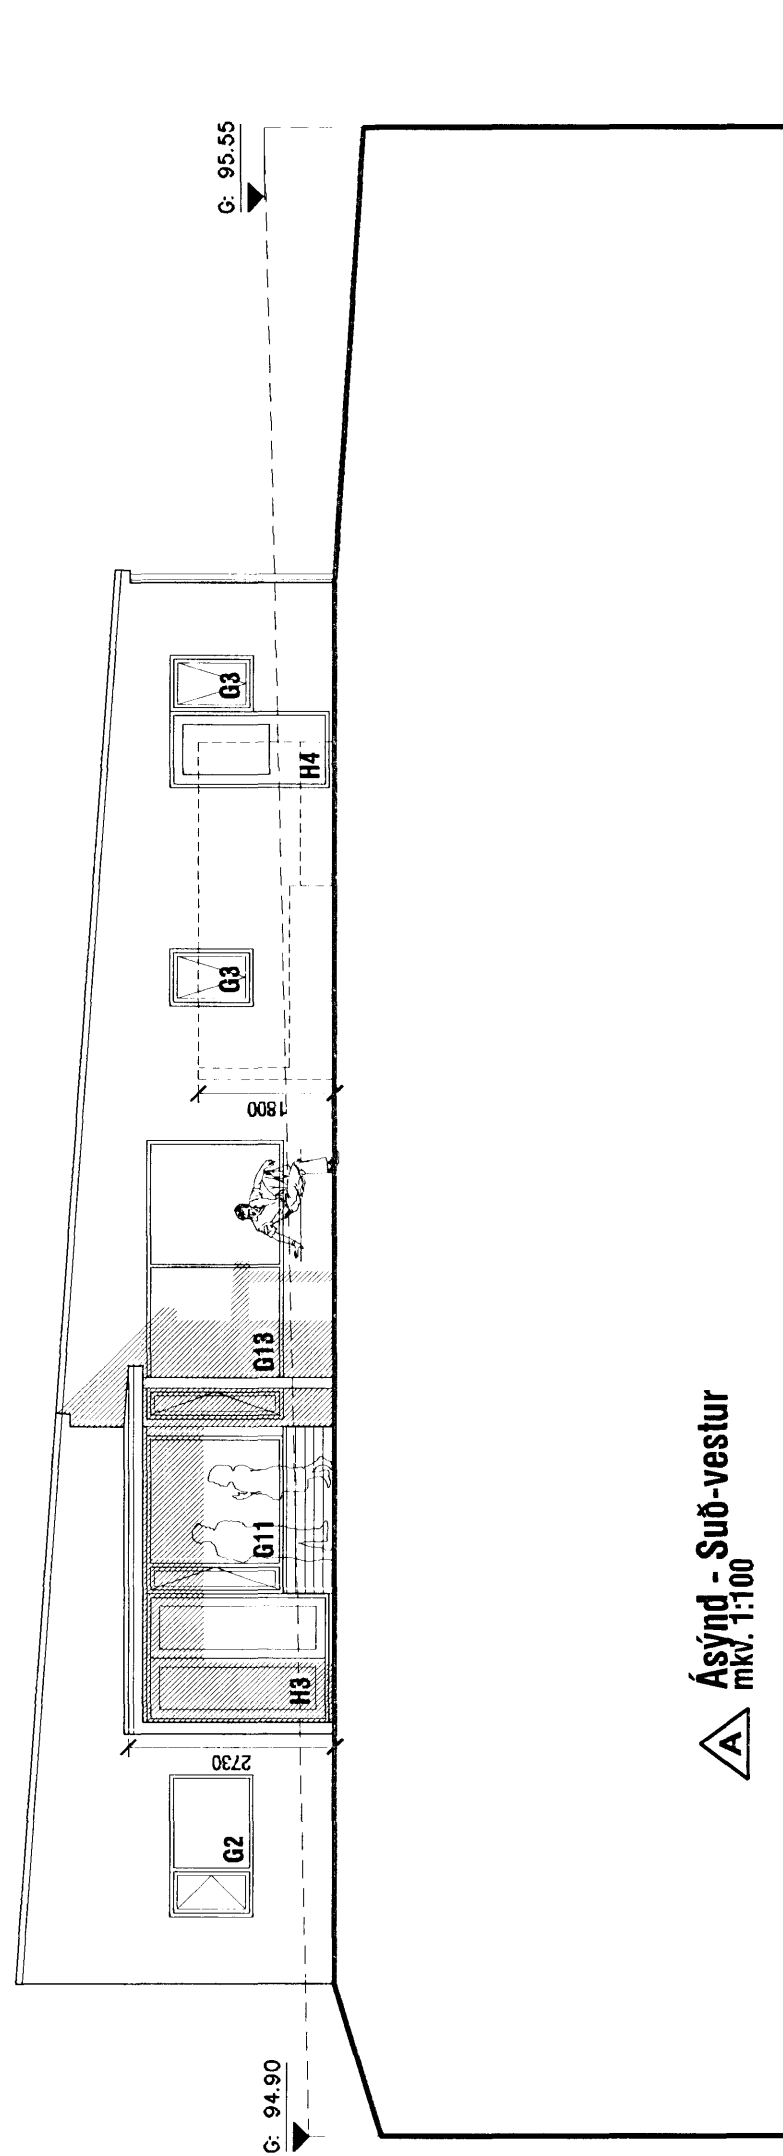

A Ásýnd - Suð-vestur
m.k.v. 1:100

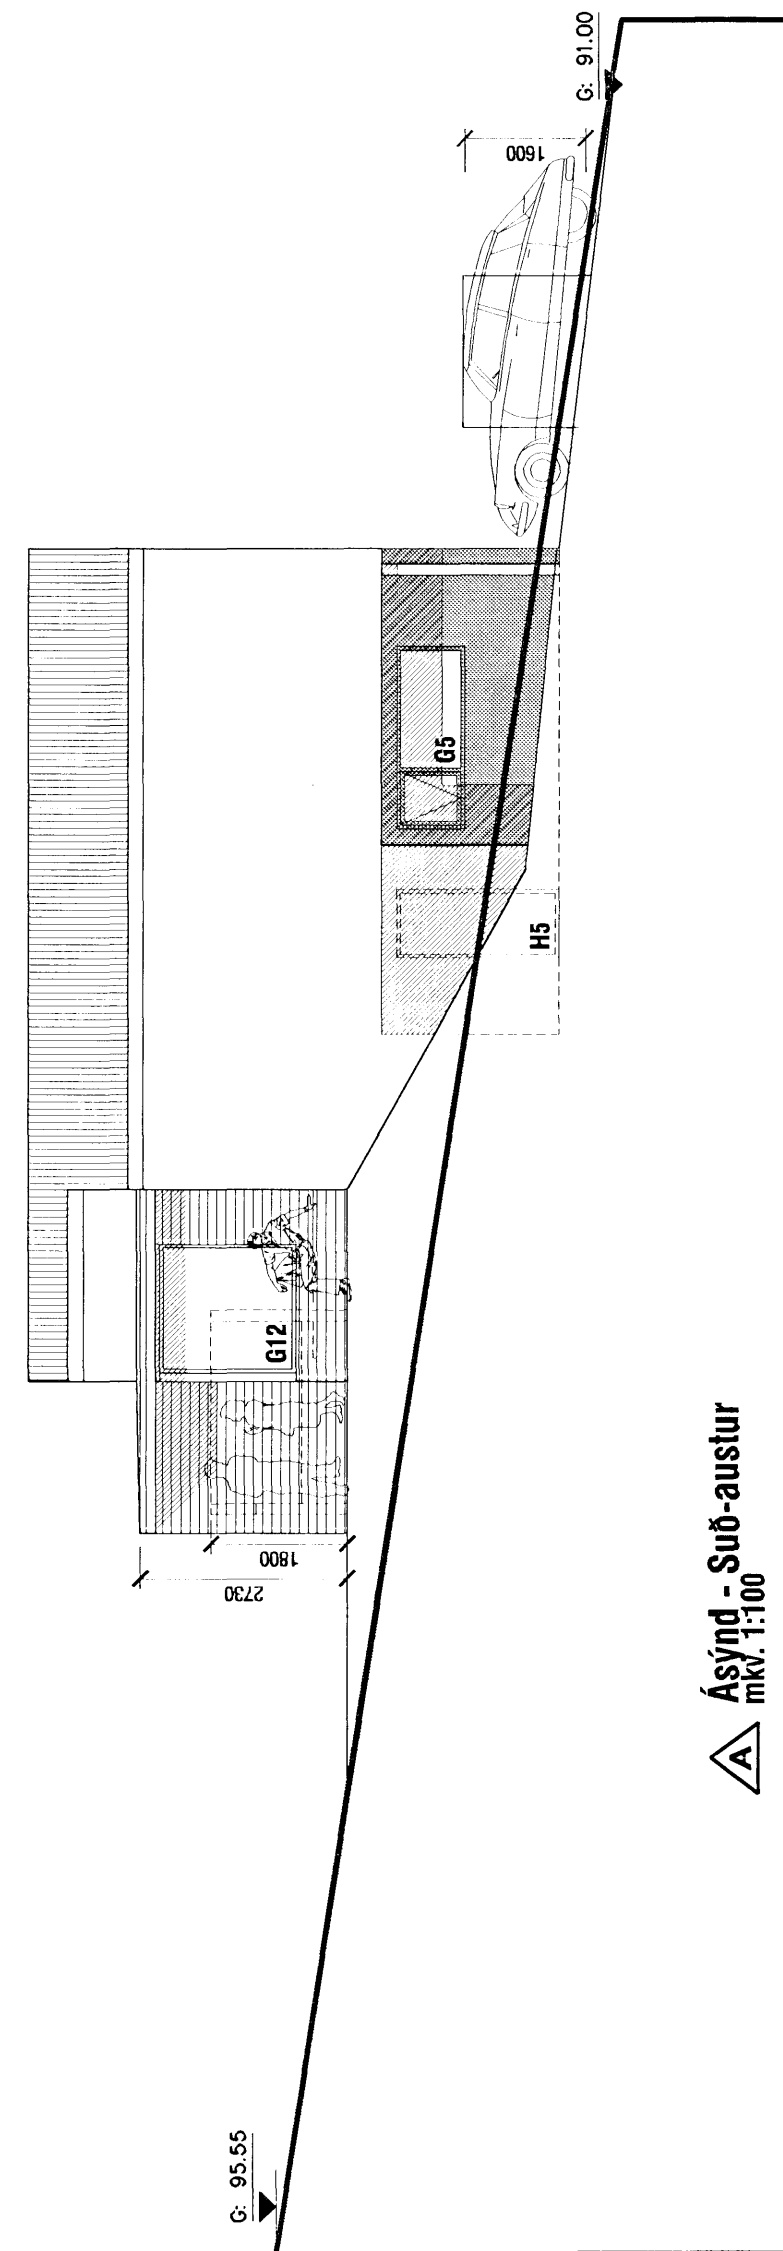

A Ásýnd - Suð-austur
m.k.v. 1:100

- A** - 24.05.2007 - Hæðarkótar húss færðir upp um 30cm. Vesturgluggi á eldhúsi færður til
- B** - 20.08.2007 - Neðri hæð stækkuð út í sökkda efri hæðar

aok!

VERKSTÆÐI ARKITEKTA ehf - Gunnarssundi 5A - 220 Hfj. - sími: 565 9779
KARI EIRIKSSON arkitekt FAI - kt: 070365-4059 - email: kari@aok.is - www.aok.is

vöf		
Hliðarás 18, Hafnarfirði		
EINBYLISHÚS		
teikning	teikning nr.	
Ásýndir	0629	203
AÐALUPPDRÁTTUR		
hannað	teiknað	dags.
KE	KE	12.mar.2007
m.k.v.	tölvisuskrá	prentað
1:100	0629-203.dwg	20.08.2007
blásetarö	Öll mál eru í millimetrum. Öll vafaatriði skal bera undir hönnuð. Mælió ekki af teikningum, öll mál athugist á staðnum. Öll afnot og afritun teikningar, að hluta eða í heild, er háð skriflegu leyfi höfundar.	
A2		