




Samþykkt þann

29 AUG 2007


Byggingakultrúnn í Hafnarfirði
f.n. Jón Sigurðsson

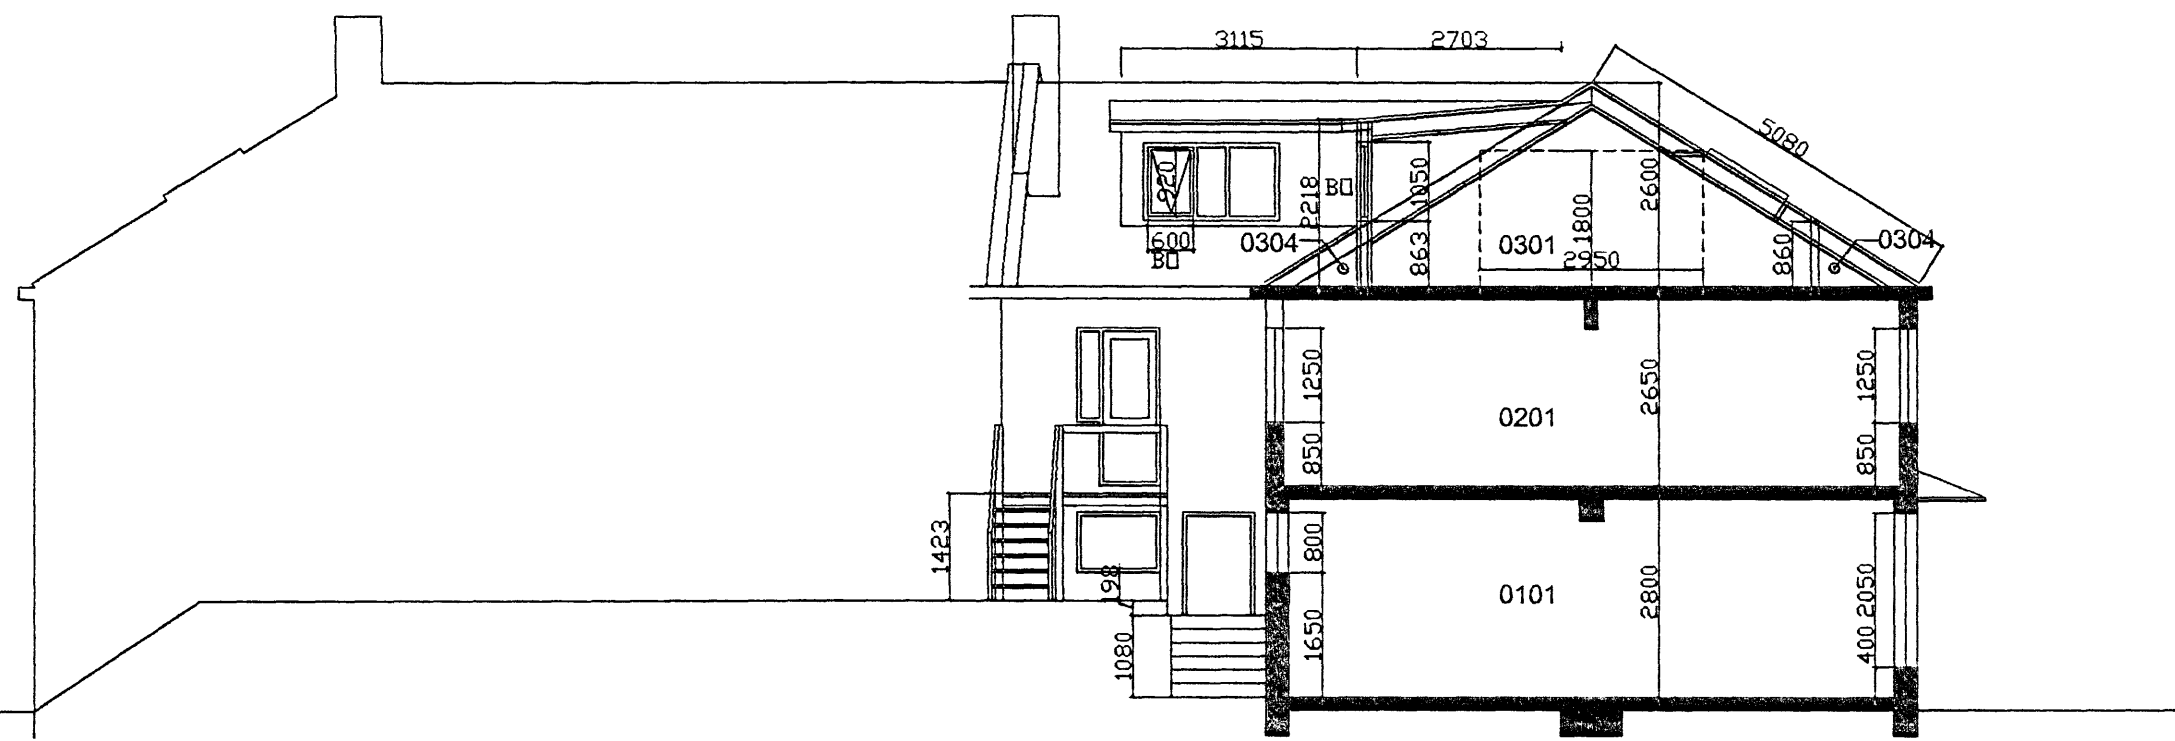

SNIÐMYND A-A



AUSTURHLID

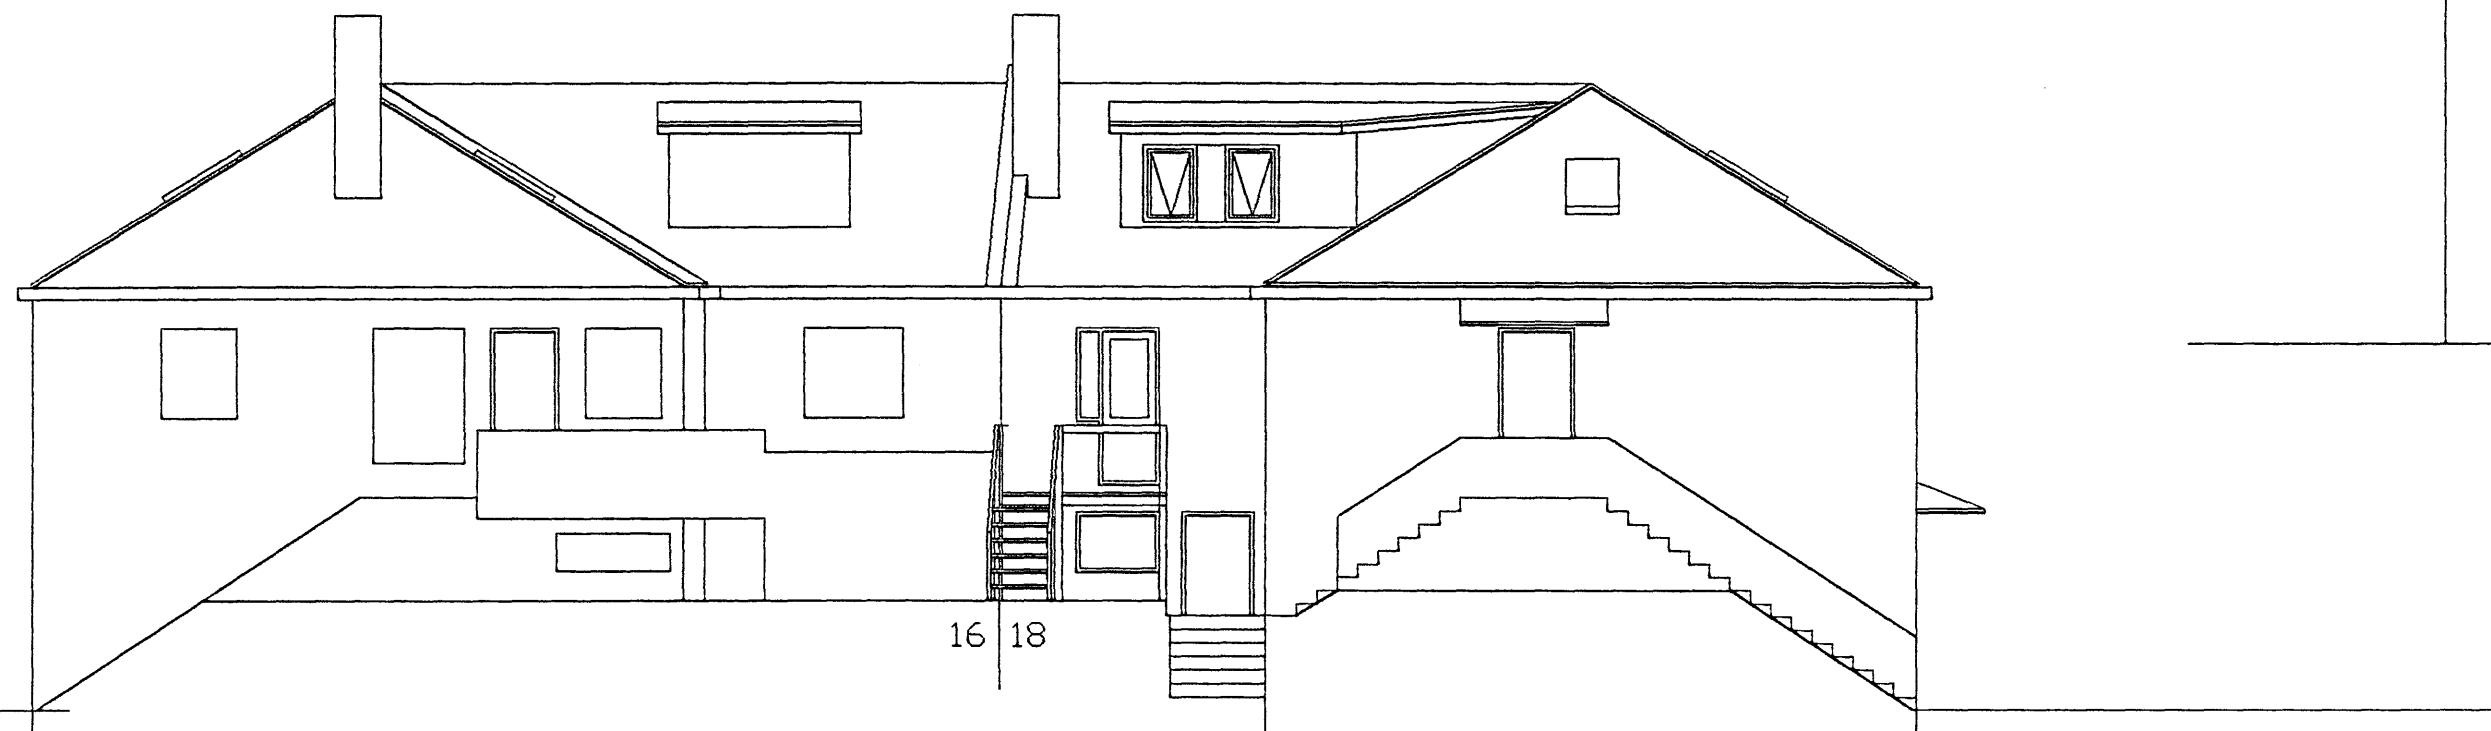

NORÐURHLID



AÐ NORÐURBRAUT



AÐ KIRKJUVEGI

18 16

Br. 20.10.2005: sett íbúð í verslunarpláss á 1. h., ný skráningartafla
Br. 23.8.2007: Ný skráningartafla dags.23.8.2007

Sigurþór Adalsteinsson
HELLISGATA 18, HAFNARFIRÐI 002

BREYTT:	DAGS:	LÝSING:

Upphafleg teikning Bárður Isleifsson
og Einar Sveinsson, 22.06.1942



ÞRÍÐJA HÆÐIN, ARKITEKTAR – SIGURÞÓR AÐALSTEINSSON FAI
Reyndarteikning, innréttað ris
ÚTLIT, SNIÐMYND

STRANDGÖTU 28 220 HAFNARFIRÐI
SÍMI: 565 48 10 FAX: 565 48 31
KT:250144-3939
NETFANG: si@alandia.is

HANNAB: TEIKNAB: SA DAGS: 5.9.2005 MKV: 1:100 VERKNR: