




ÚTLIT AUSTUR

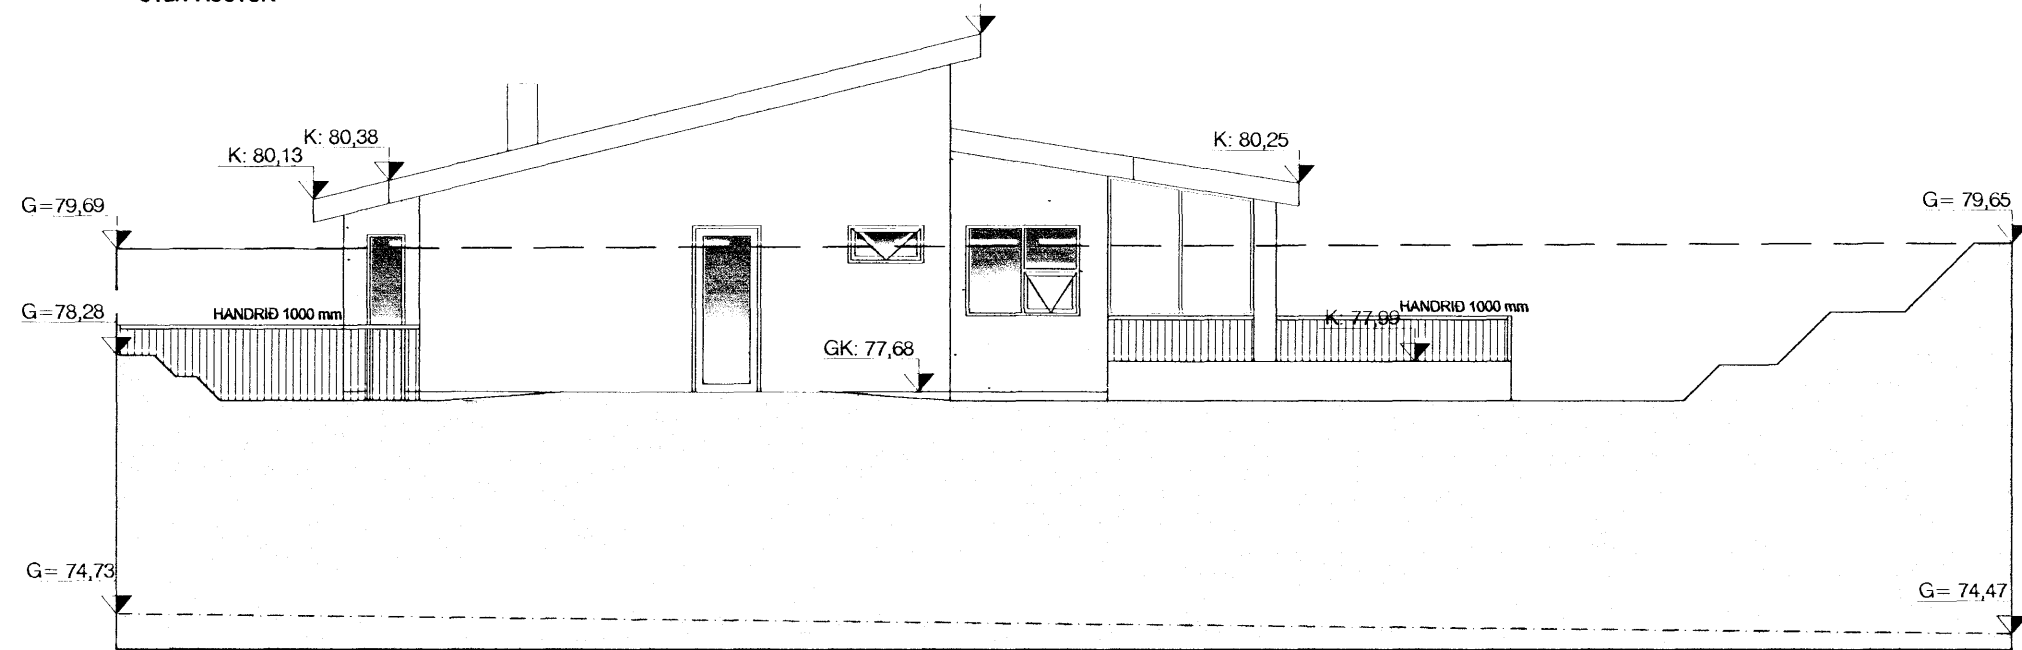

ÚTLIT VESTUR

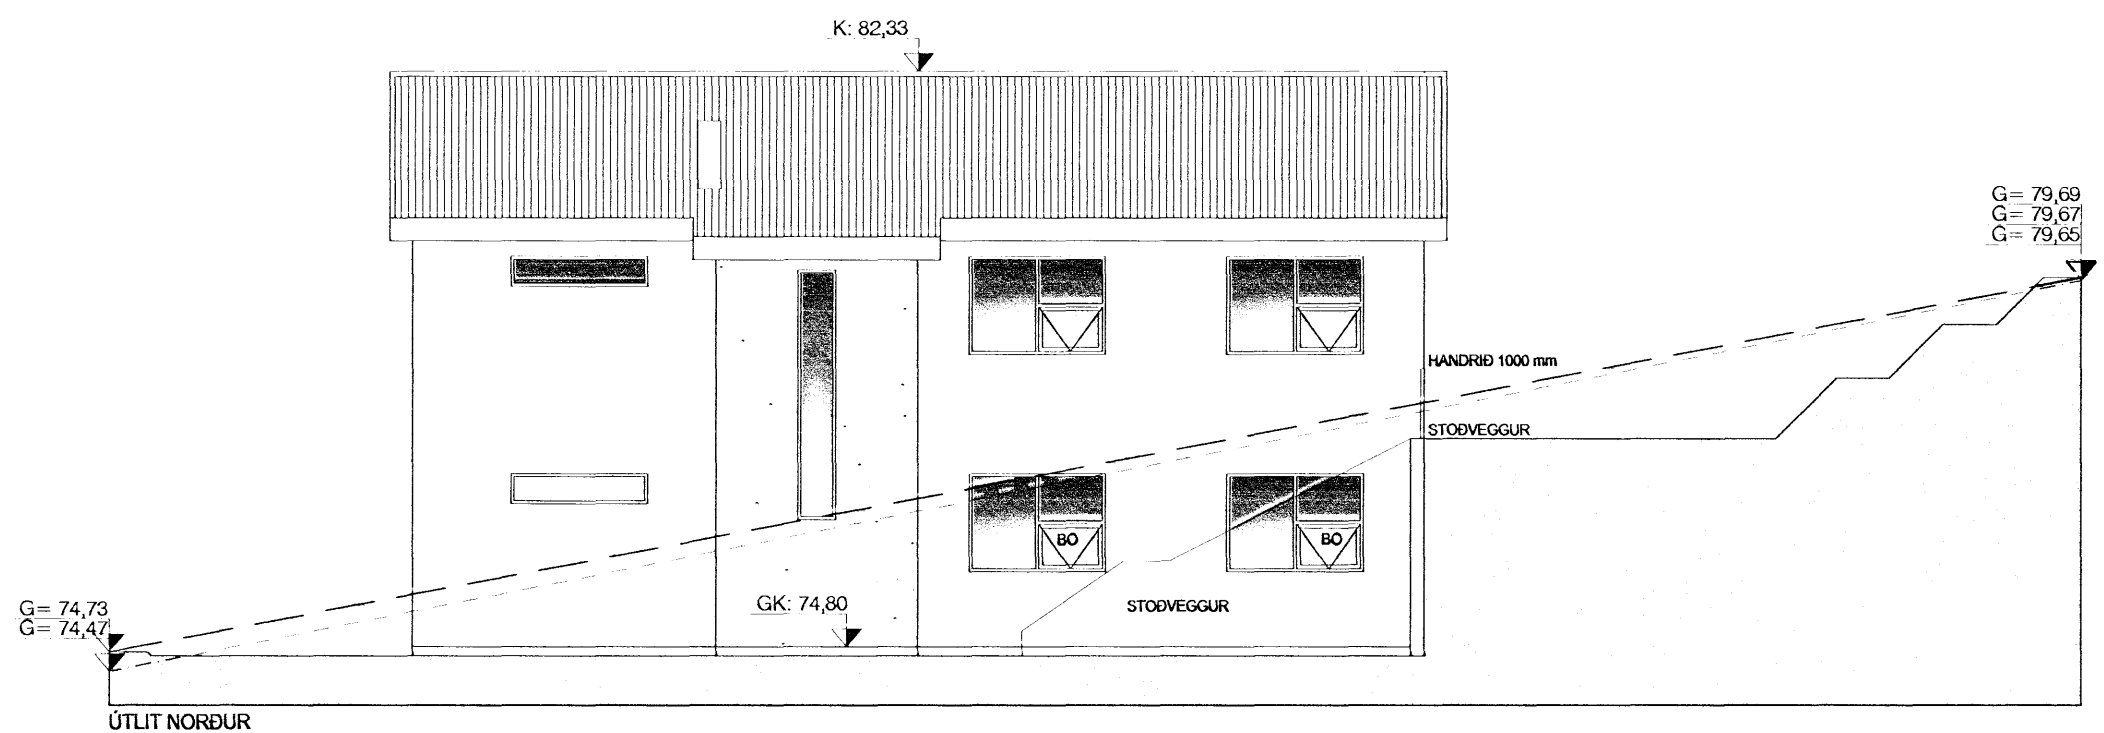

ÚTLIT NORÐUR

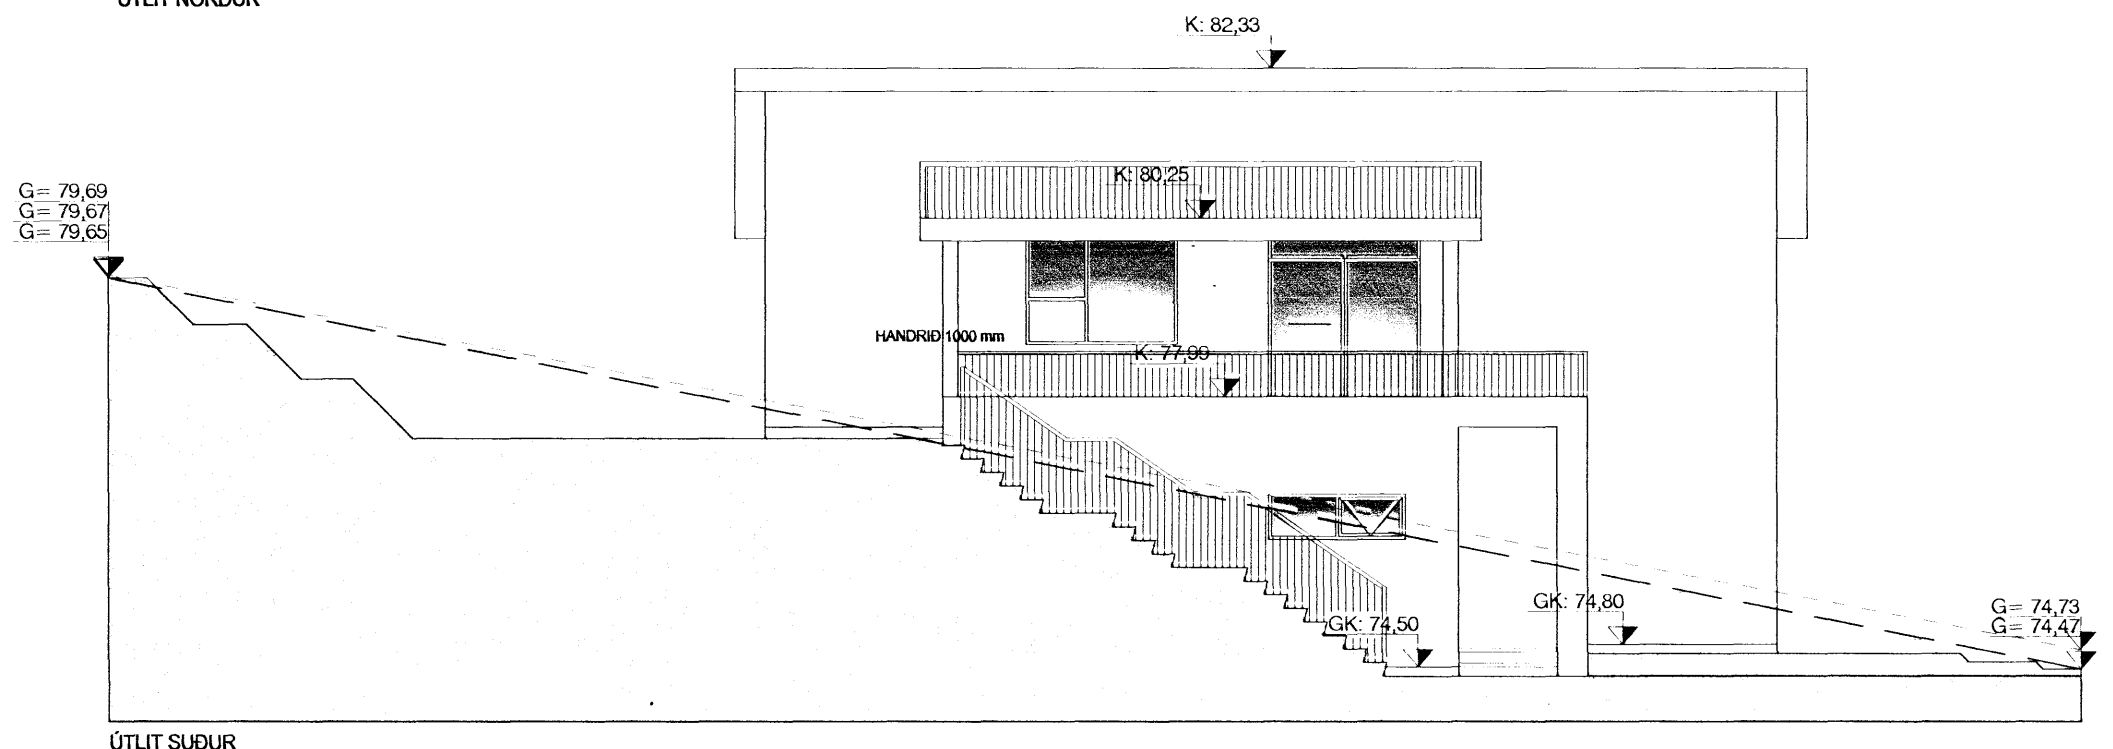

ÚTLIT SUDUR

Samþykkt þann
15. AUG. 2007
Byggingafræðingur í Hafnarfirði
F.h. Kristján Þórásson

BREYTING 31.07.2007
HURÐ ÚR SJÓNVARPSR. BREYTT
SVALIR LENGÐAR ÚT YFIR SKYGGNI V.INNG.

Góð hönnun er kjarni málsins

Sigrún Óla
SÓLARK-ARKITEKTAR EHF

SÓLARK
ARKITEKTAR
HUGVERKSHÚS

FURUÁS 29

221 HAFNARFJÖRÐUR

ÚTLIT

KVARDI. 1:100

DAGS. 14.09.06

BR. 10.10.06 22.12.06 31.07.07 TEIKN. 02

SIGRÚN ÓLADÓTTIR ARKITEKT FAÍ
MARGRÉT CASSARO BYGGINGAFRÆÐINGUR
110753-4119 / 100572-5169

BÆJARHRAUN 2 220 HAFNARFJÖRÐUR

SÍMI: 561 2707 - 861 2707 - 899-2707 FAX: 561-2707
e-mail: arkitektar@solark.is

