




Ásýnd - Suður
m.kv. 1:100

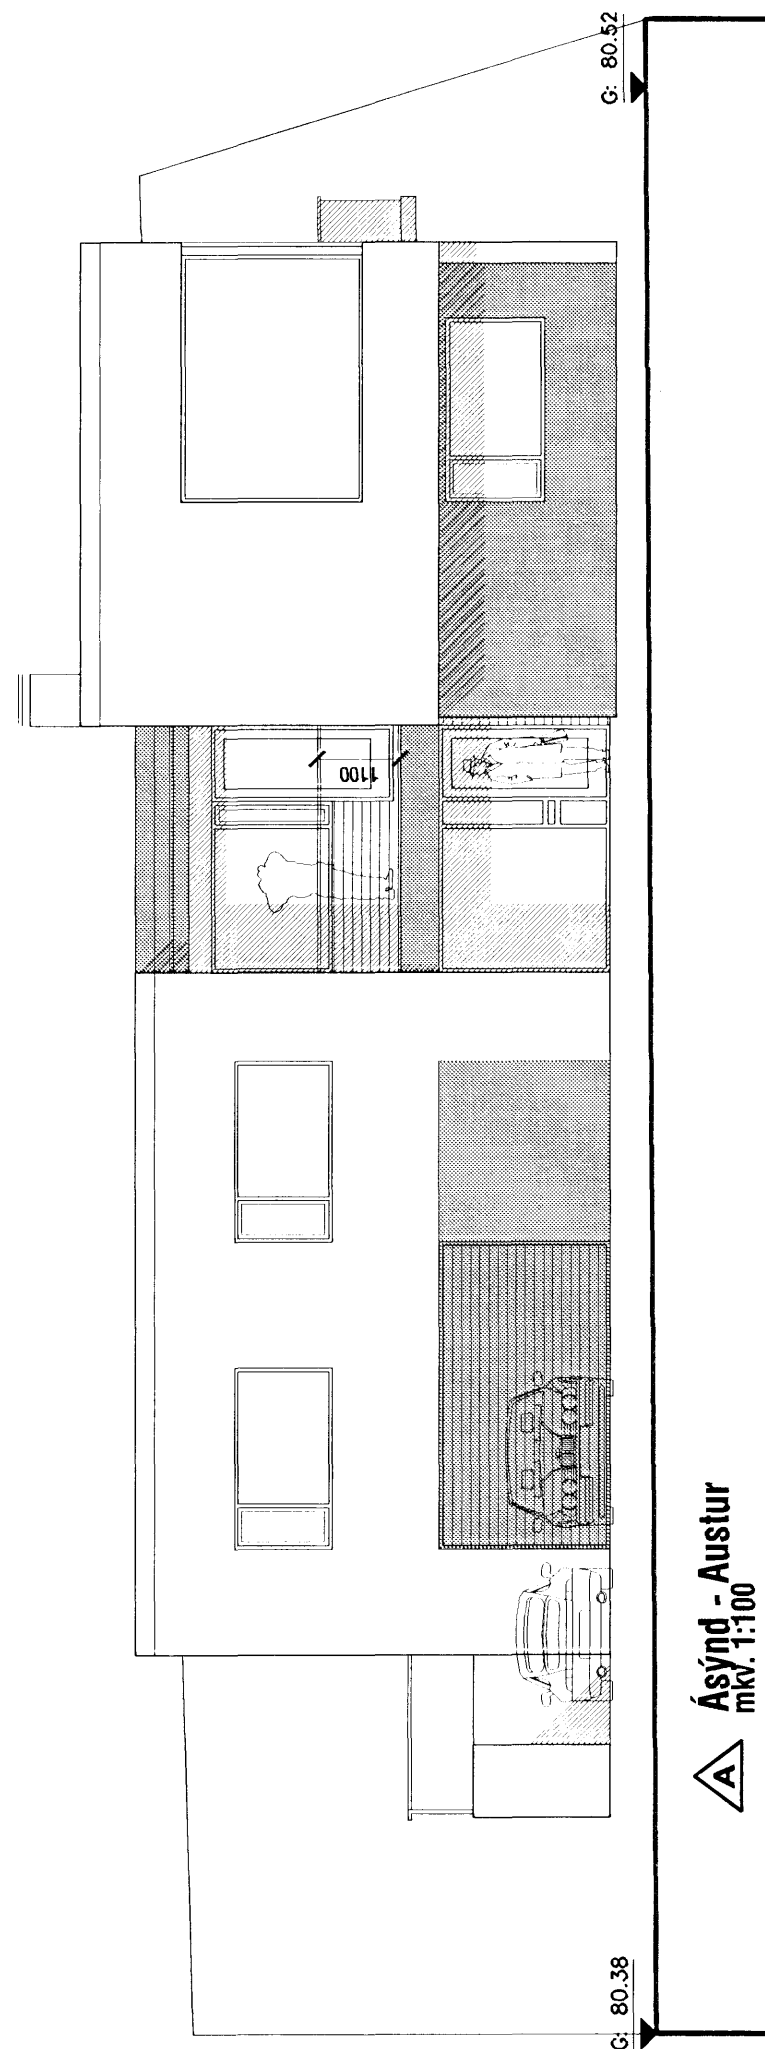

Ásýnd - Austur
m.kv. 1:100

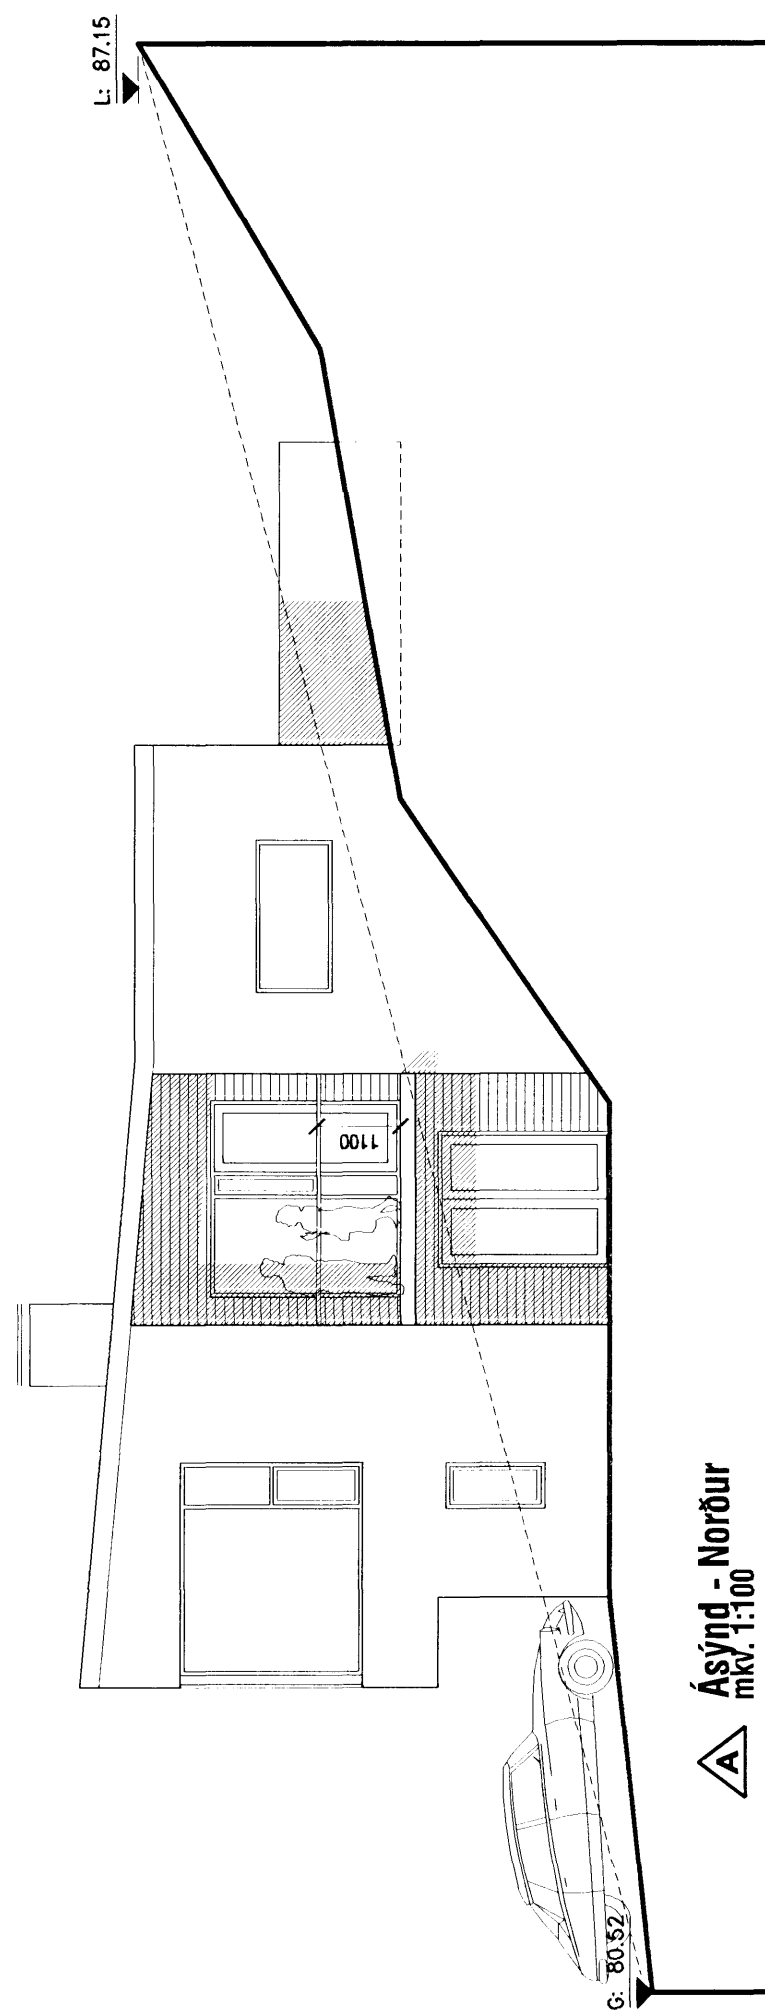

Ásýnd - Norður
m.kv. 1:100

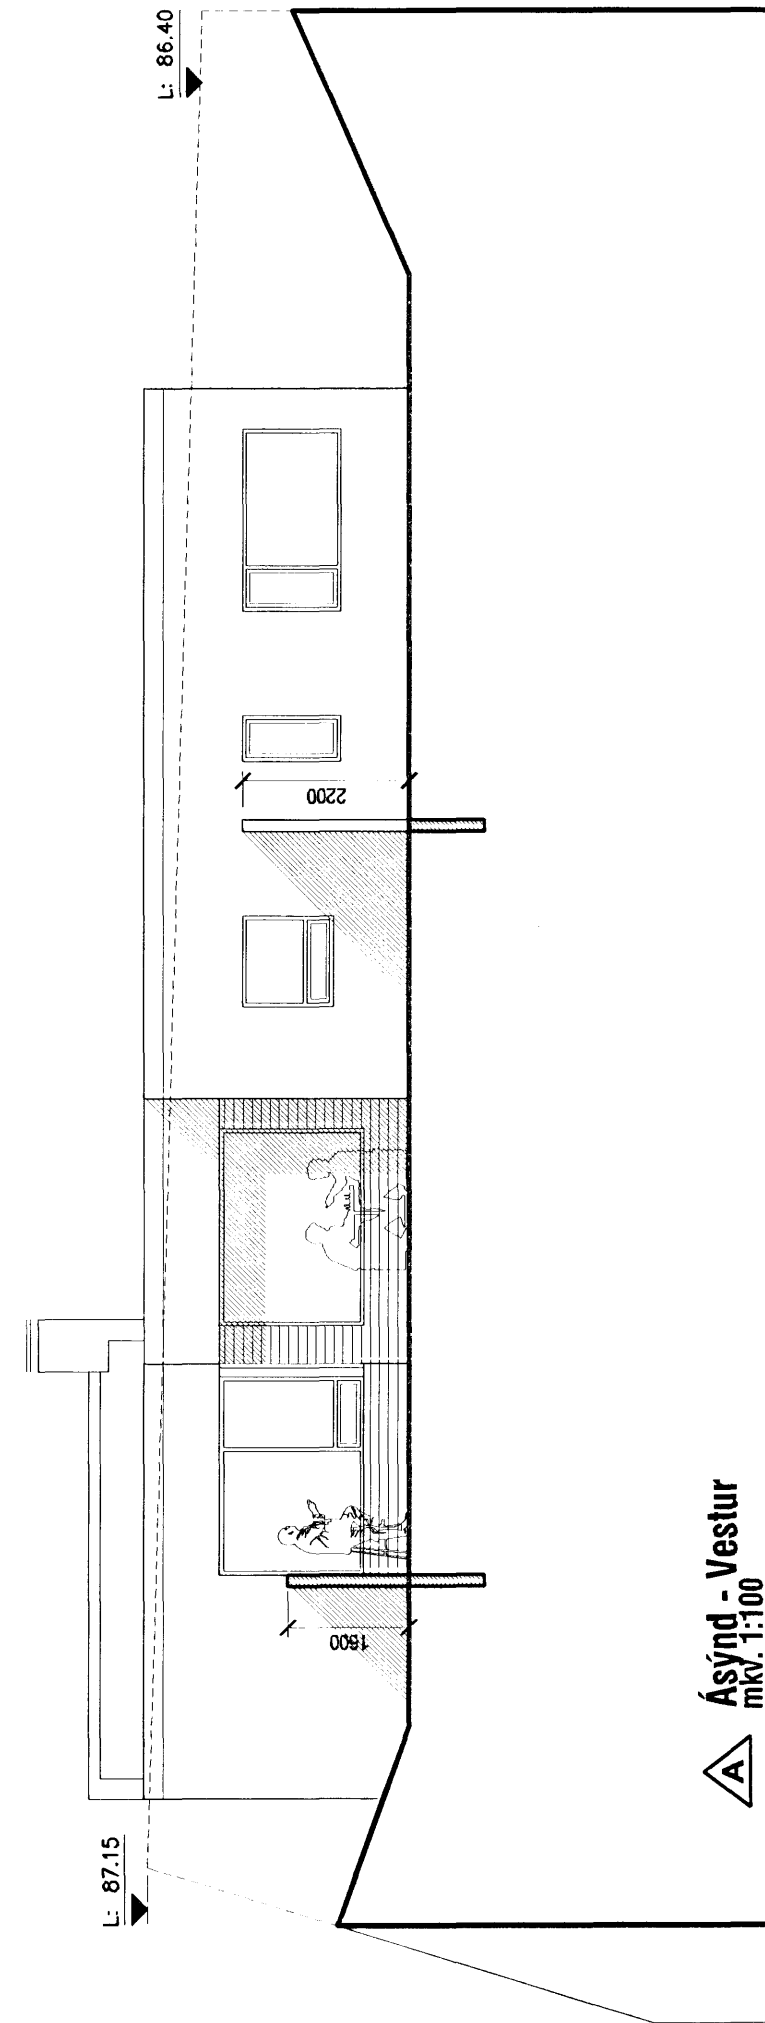

Ásýnd - Vestur
m.kv. 1:100



Samþykkt þann

29 AUG 2007

Byggingafræðingur og Hönnunartæknifirmdi
Eh. Jón Sigurðsson

A - 20.08.2007 - Hæðarkótar hækkaðir um 200mm

VERKSTÆÐI ARKITEKTA ehf - Gunnarssundi 5 - 220 Hlj. - sími: 565 9779
KARI EIRIKSSON arkitekt FAÍ - kt: 070365-4059 - email: kari@aok.is - www.aok.is

veit. Furuás 22, Hafnarfirði		
EINBÝLISHÚS		
teikning Ásýndir	teikning nr. 0626 203	
AÐALUPPDRÁTTUR		
hannað KE	teiknað KE	dag. 5.mar.2007
m.kv. 1:100	tölvuskra 0626-203.dwg	prentað 20.08.2007
diáskæro A2	Öll mál eru í millimetrum. Öll vataatriði skal bera undir hönnuð. Mælið ekki af teikningum, öll mál athugist á staðnum. Öll afnot og afritun teikningar, að hluta eða í heild, er háð skriflegu leyfi höfundar.	