


29 AUG 2007

Byggingatútrúin í Hafnarfirði  
F.h. Jón Sigurðsson

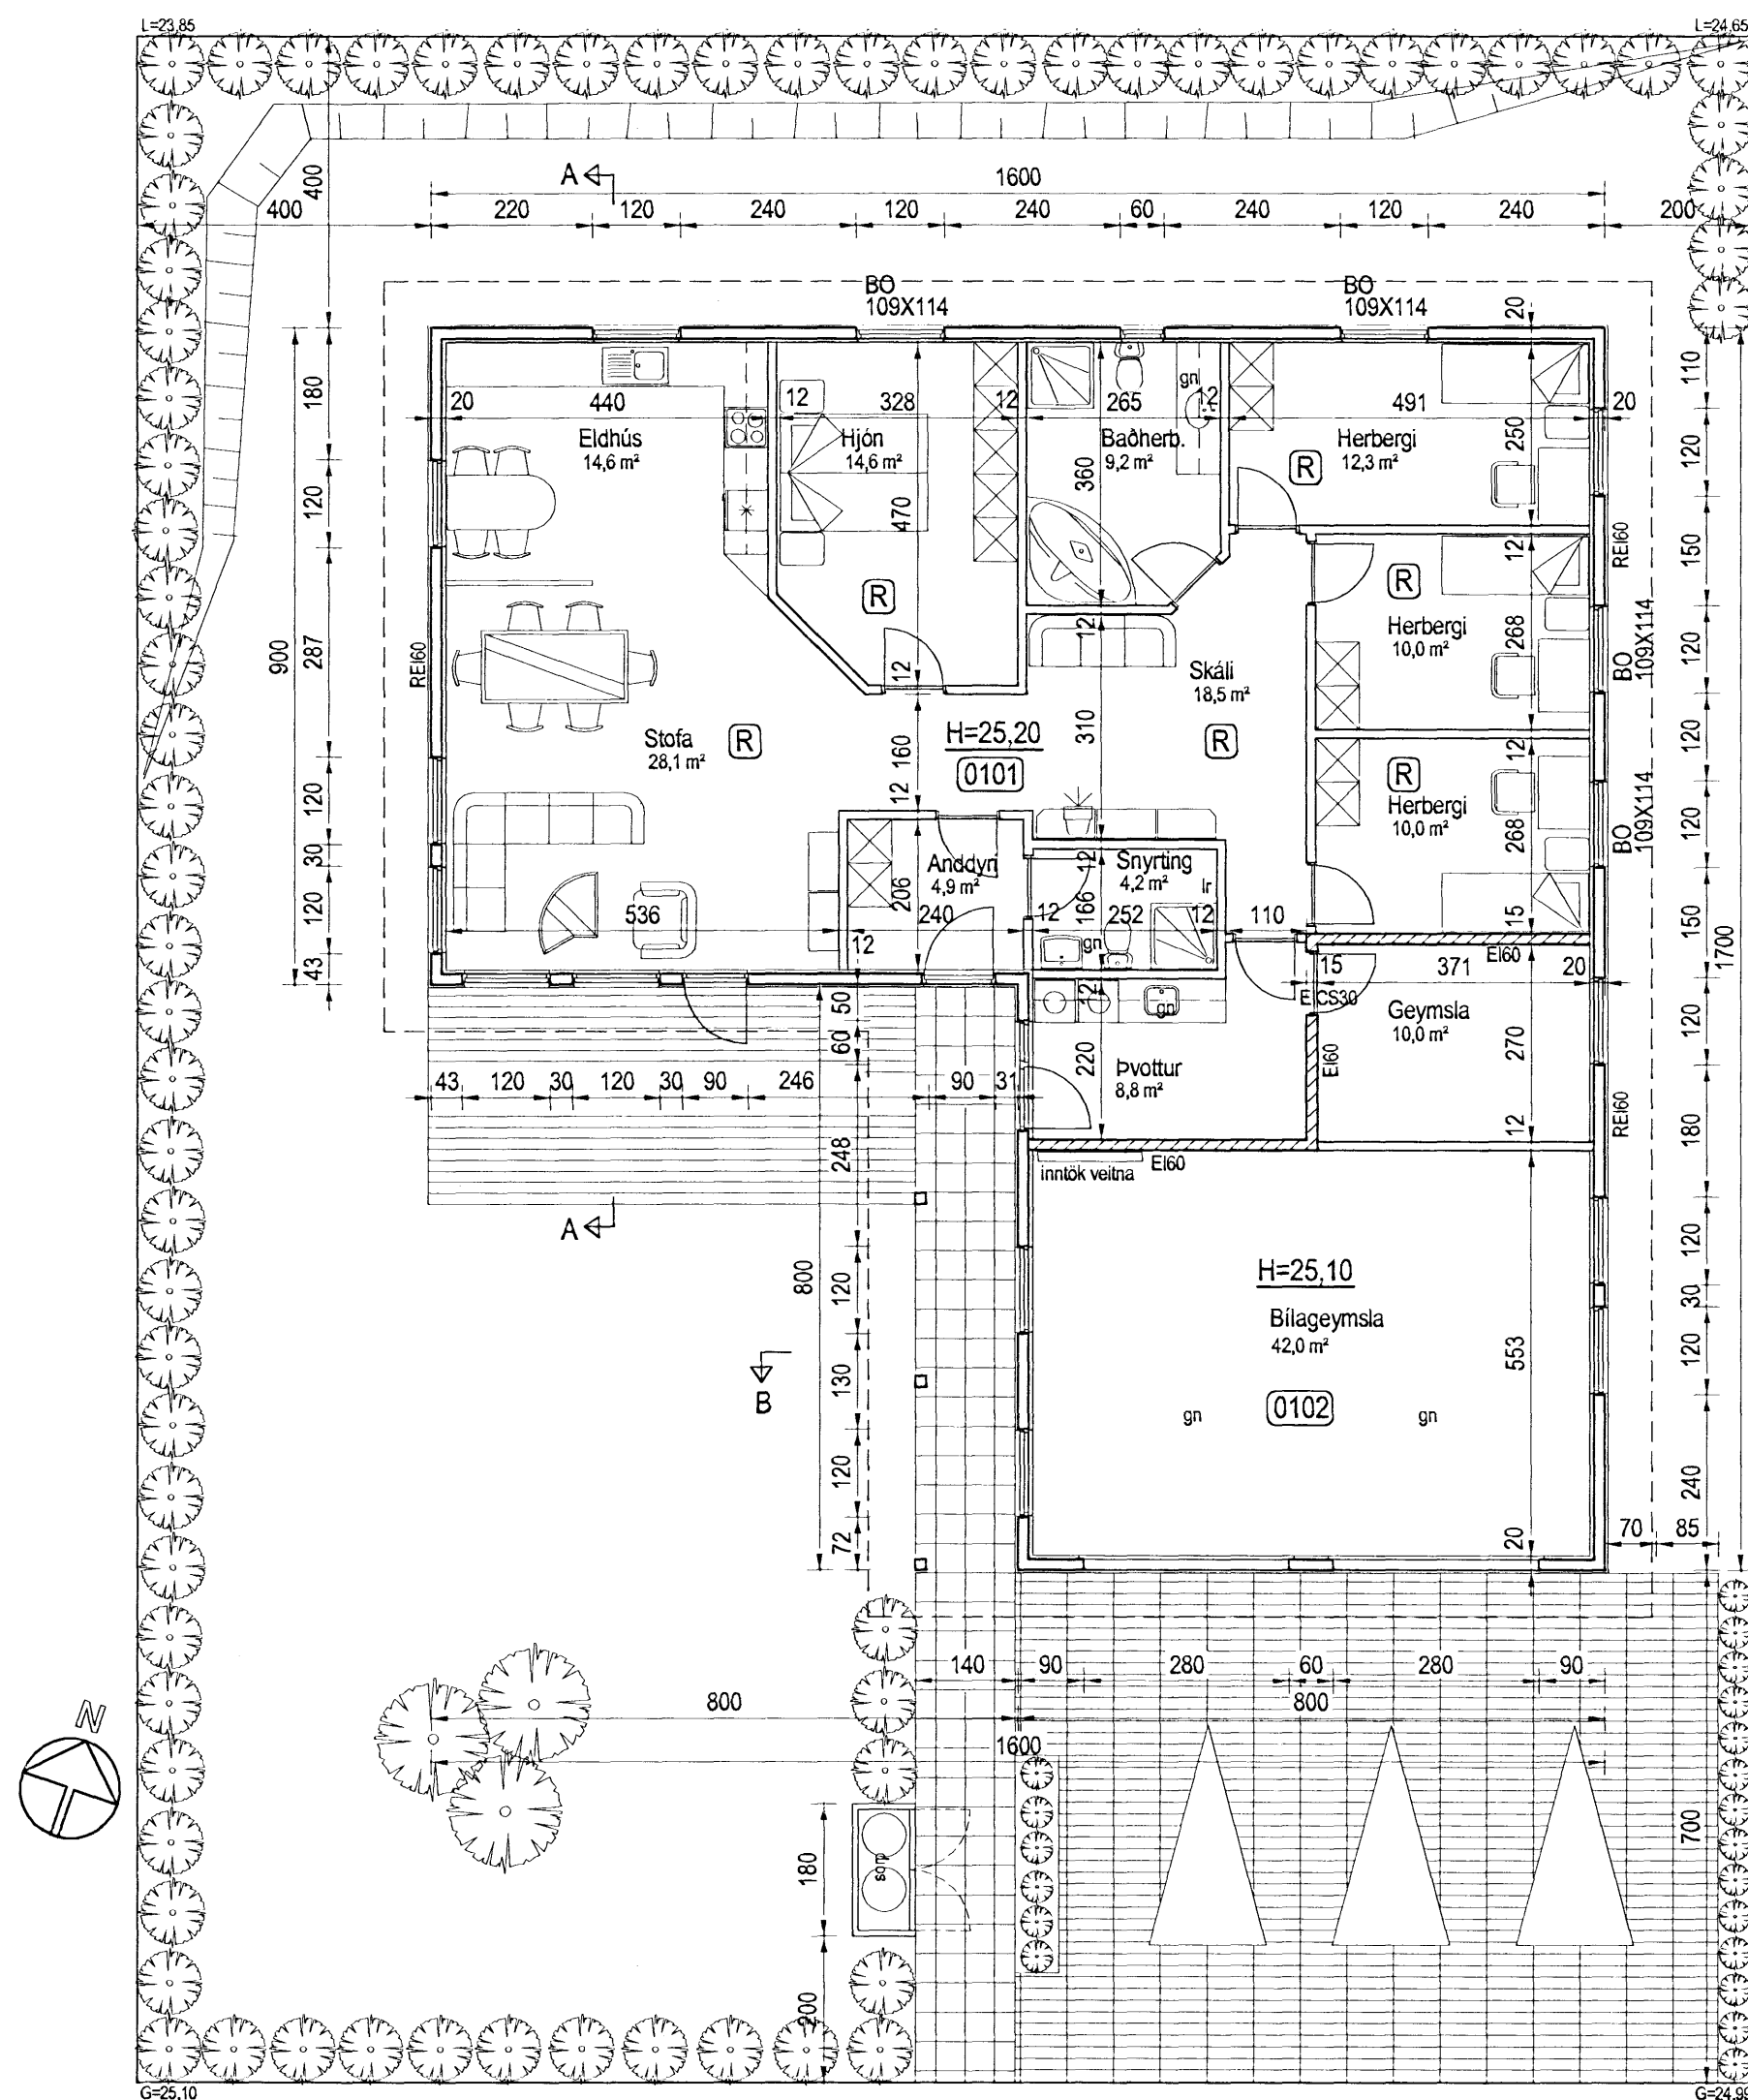

(R) Reykskynjari  
lr Vélran loftþræsing upp úr þaki  
gn Gólmíðurfall

GRUNNMYND  
MKV. 1:100

Br. nr.	Dags.	Af.	Breyting
(A)	07.09.06	þF	sorp fært
(B)	02.08.07	þF	innra skipulagi breytt lítilsháttar
(C)			
(D)			

Hönnun húss:

**ALTEIKNING ehf**  
ÖLL ALMENN TÆKNIÞJÓNUSTA

MÍÐSALIR 7, 201 KÓPAVOGUR, SÍMI 897-4588

Þorsteinn Friðþjófsón, byggingatæknifræðingur  
Kt. 211055-5299 netfang: midsalir@bt.net.is

**DREKAVELLIR 27**  
**HAFNARFJÖRDUR**

Teikningarheiti: GRUNNMYND

Dags. 21.06.2006. Kvarði 1:100

Hannað þF Teiknað þF Samþ. *[Signature]*

Verknr. 06-813 Teikn.nr. 102 Breytnr. B