





Samþykkt þann

27 JUN 2007


Byggingafróðleikunni í Hafnarfirði
F.h. Jón Sigurðsson

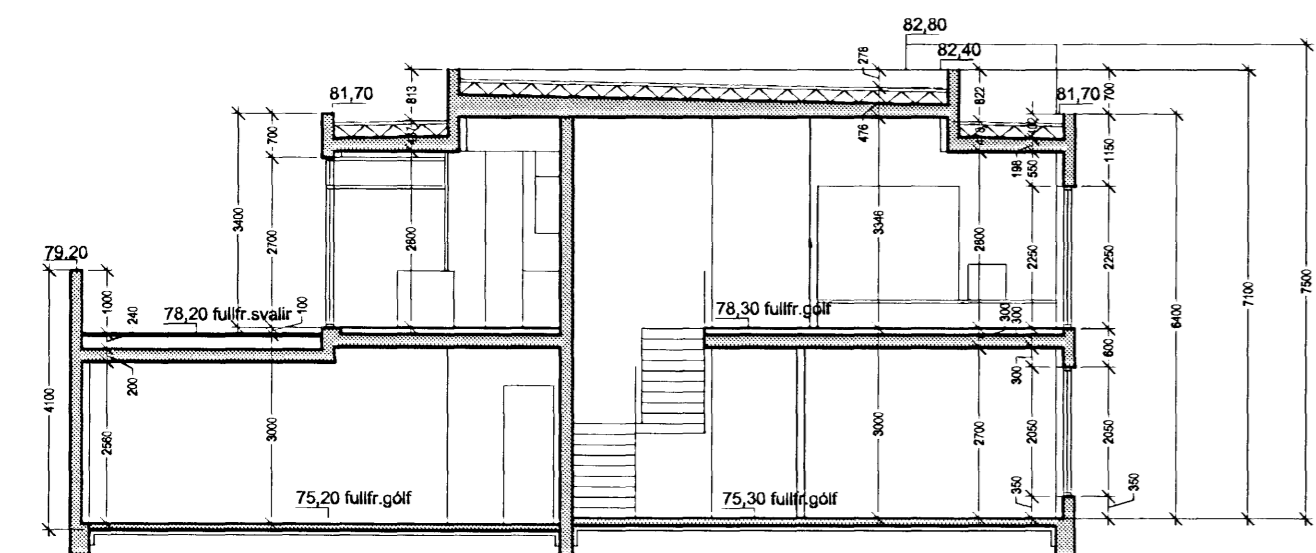

snið A:A

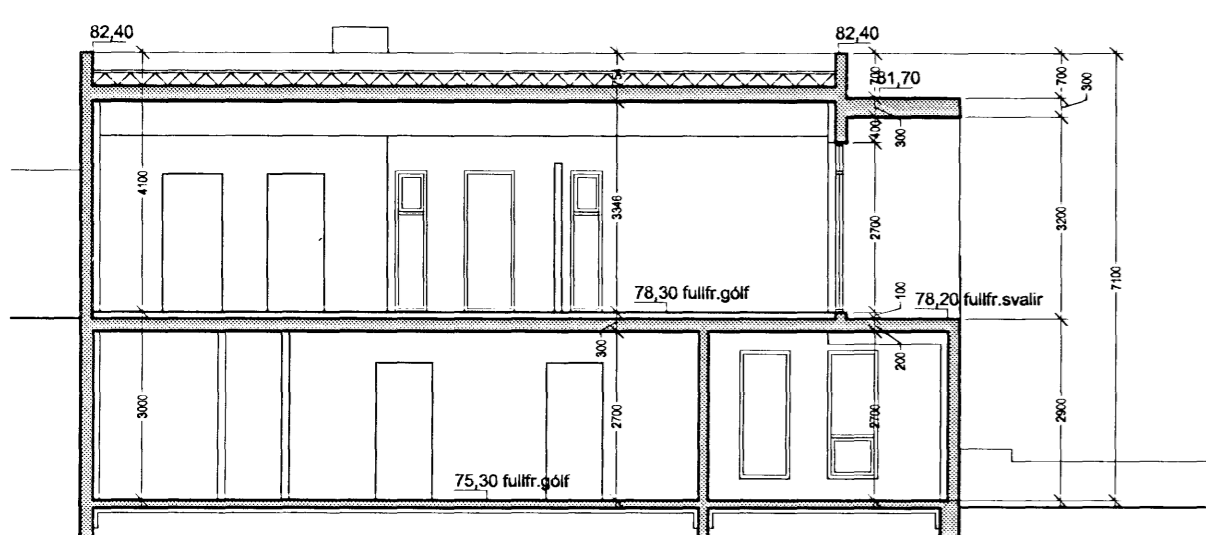

snið B:B

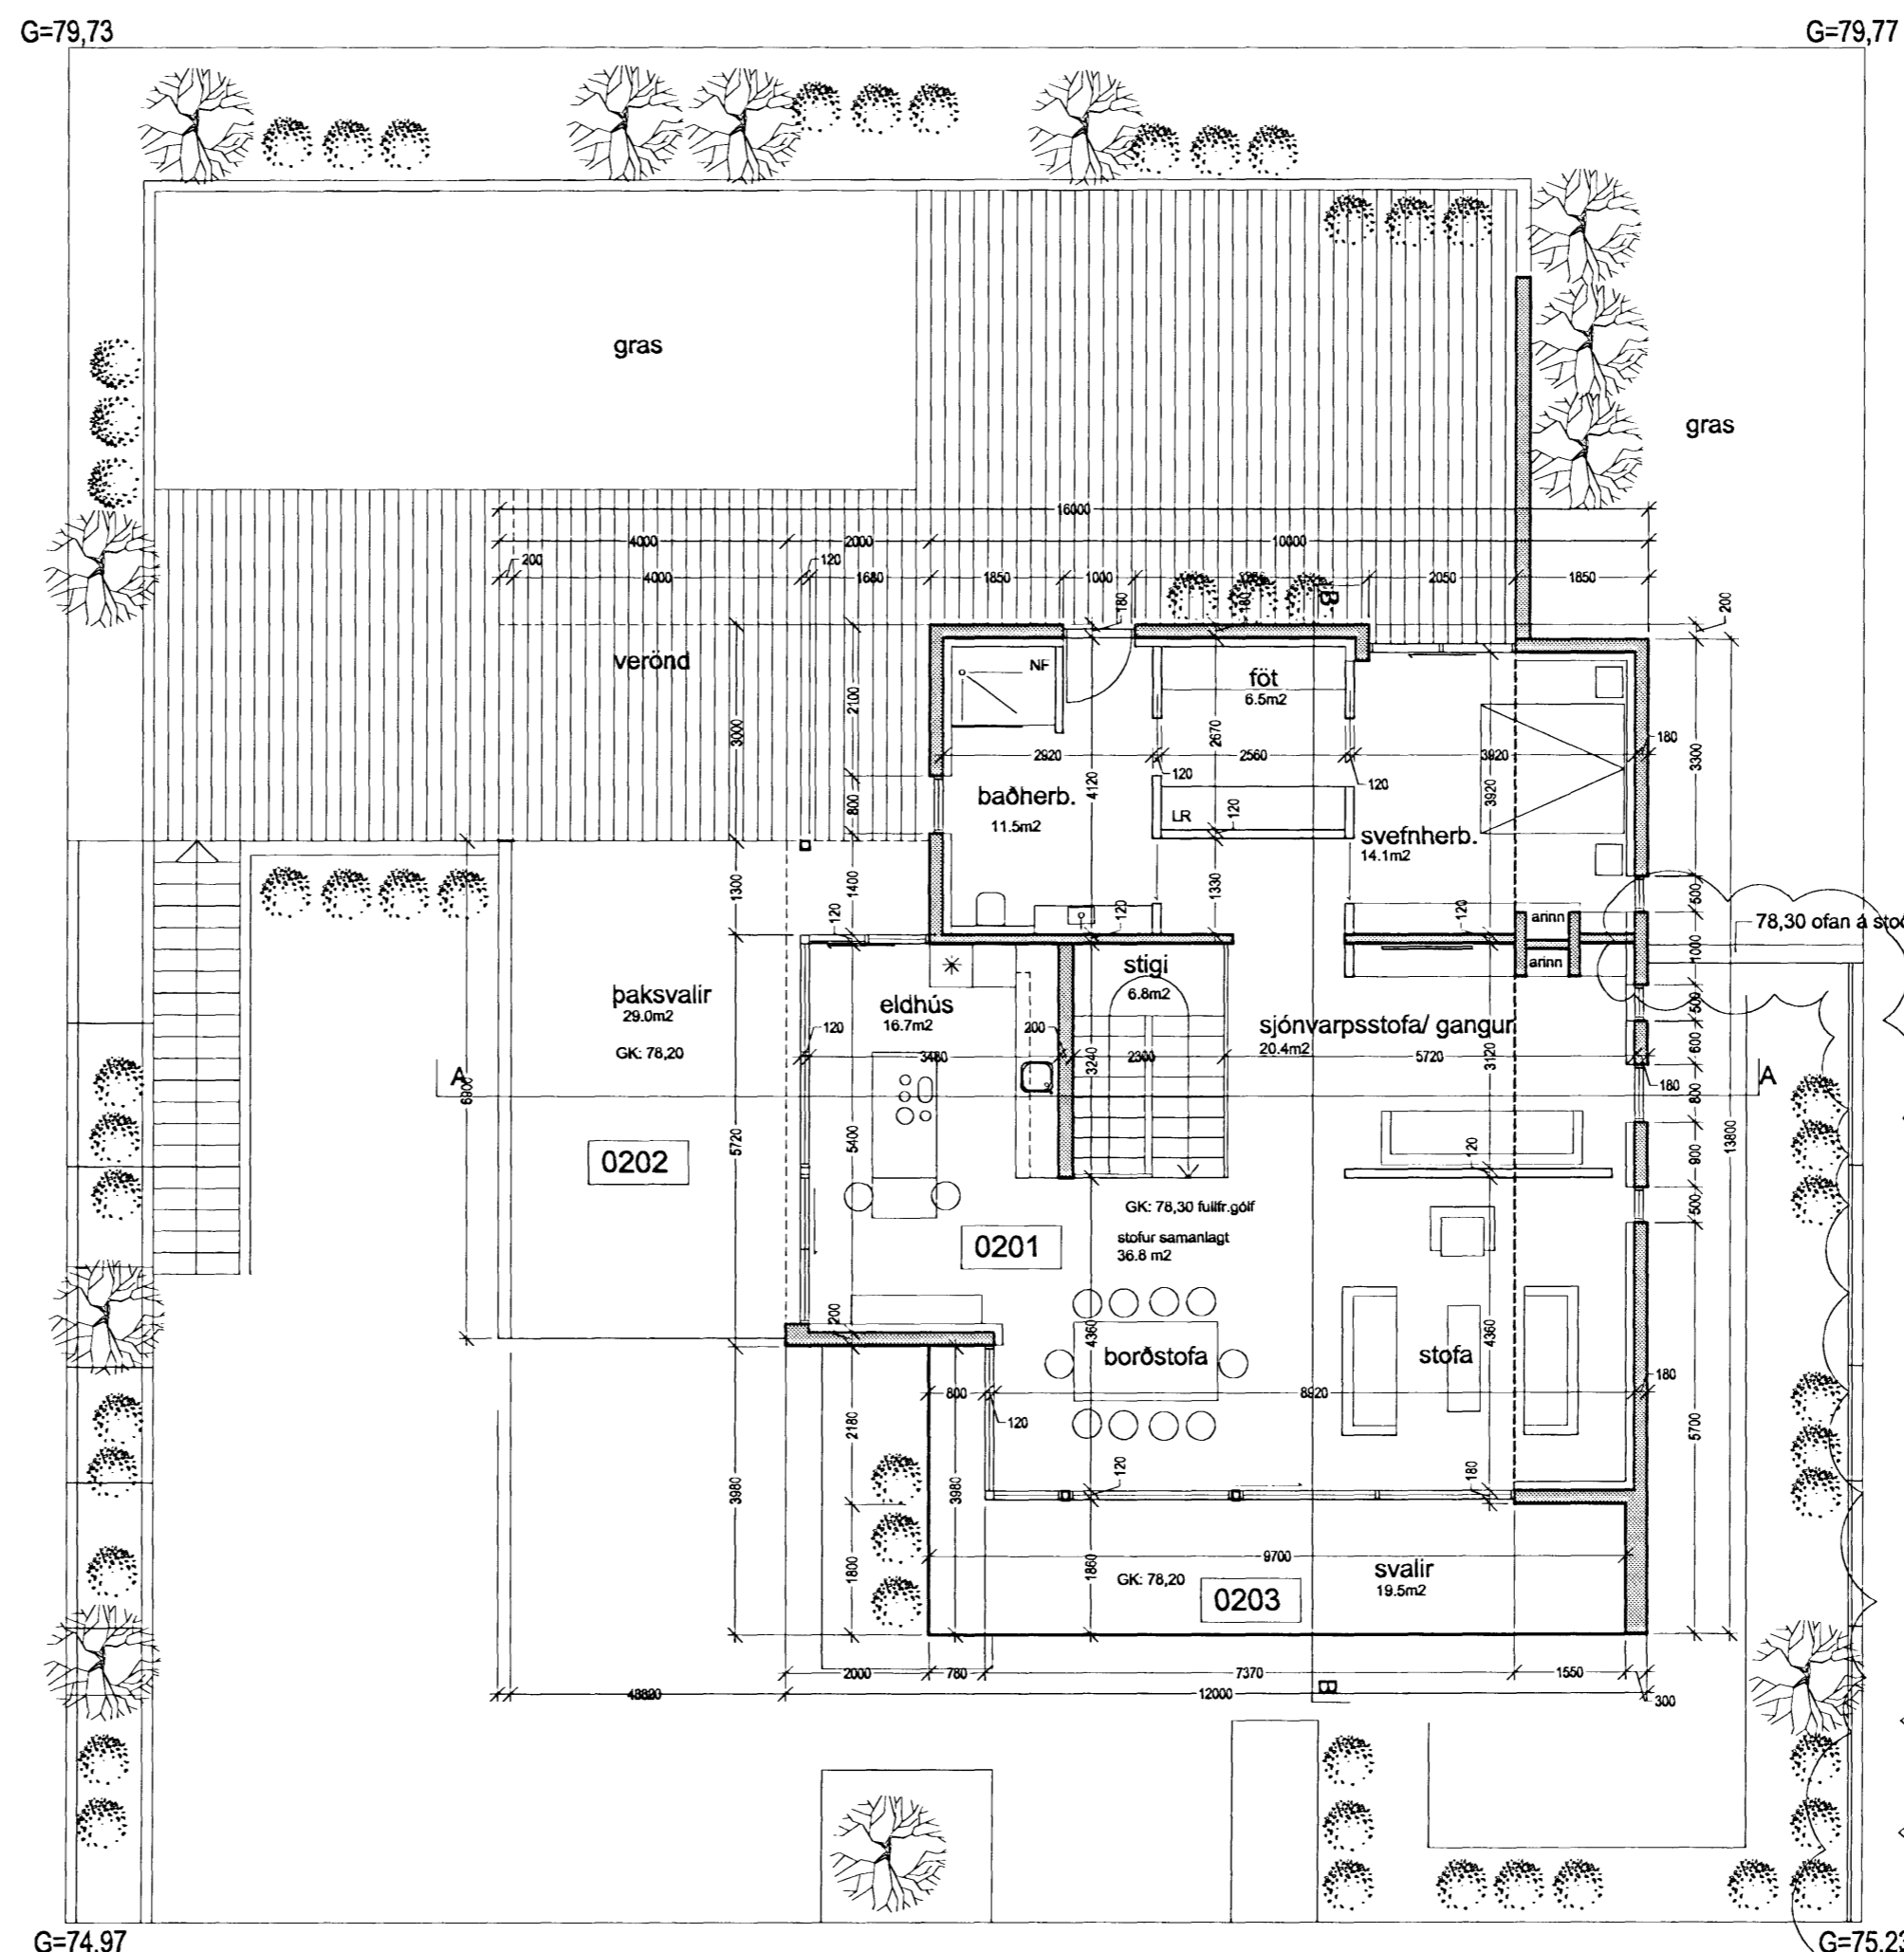

grundmynd efri hæðar

A 26.07 stöðveggur við norðurlind haakkaður, handtöð sett á stöðvegg til norðurs, bláskúr stakkaður
BR. DAGS. Breyting

Á STOFUNNI
ARKITEKTAR
FINNUR BJÖRGVINSSON
HILMAR ÞÓR BJÖRNSSON
SIGRÍÐUR ÓLAFSDÓTTIR
BERGSTADASTRÆTI 10, RVK. sími:551-1460, netfang:stofan@stofunni.is

Finnur Björgvinsson, arkitekt FAL KT: 180946-3069

Hilmar Þór Björnsson, arkitekt FAL KT: 280845-3109

Sigríður Ólafsdóttir, arkitekt FAL KT: 071070-5069

FURUÁS 33 HAFNARFIRÐI
EINBYLISHÚS
GRUNNMÝND & SNIÐ
HAFNAR/TEKNI: SÓ
ATH: SAMÞYKKT
KT: 660589-1399

SKAÐAÐ 1:100
NETJAKVAÐ: 15.4.2007
TEKNI. NR. A

A-BG2-001