





Samþykkt þann

27 JUN 2007


Byggingafulltrúinn í Hafnarfirði  
F.h. Jón Sigurðsson

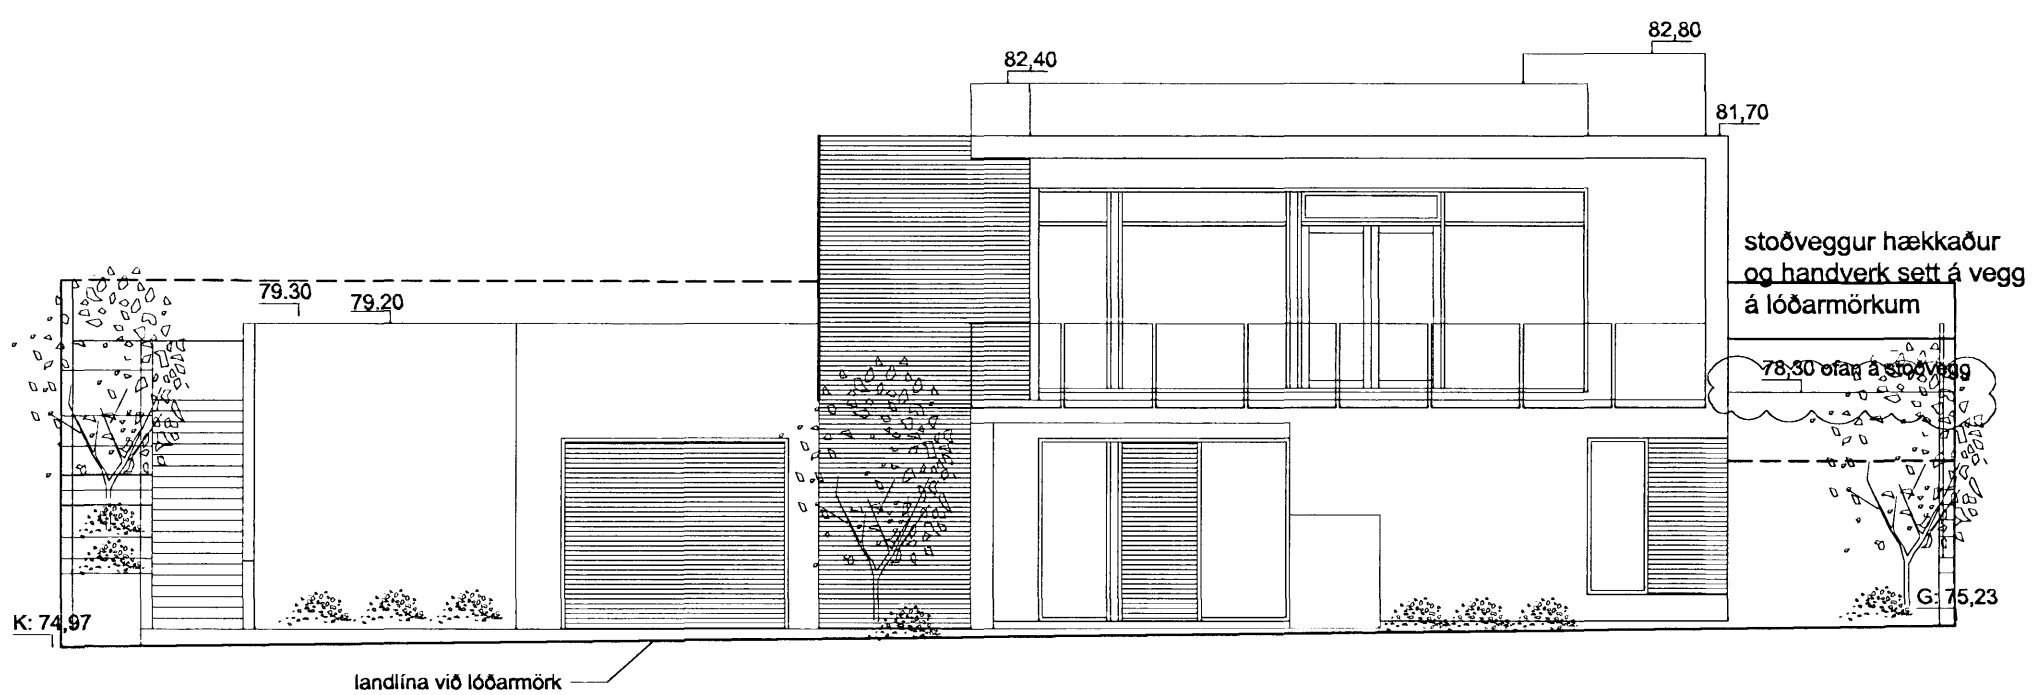


útlit til austurs

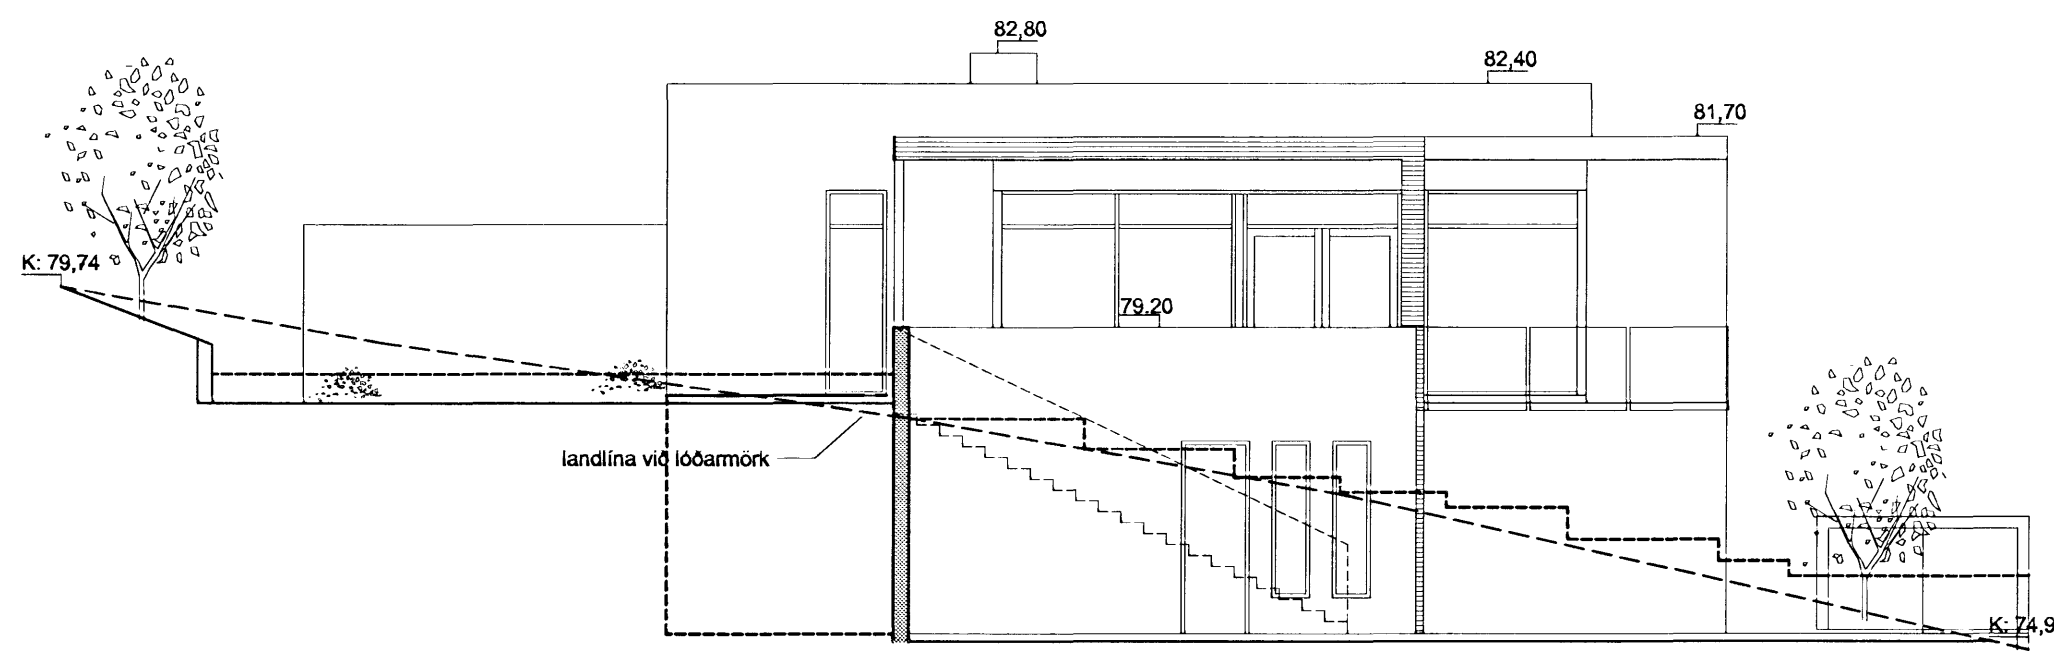

útlit til suðurs

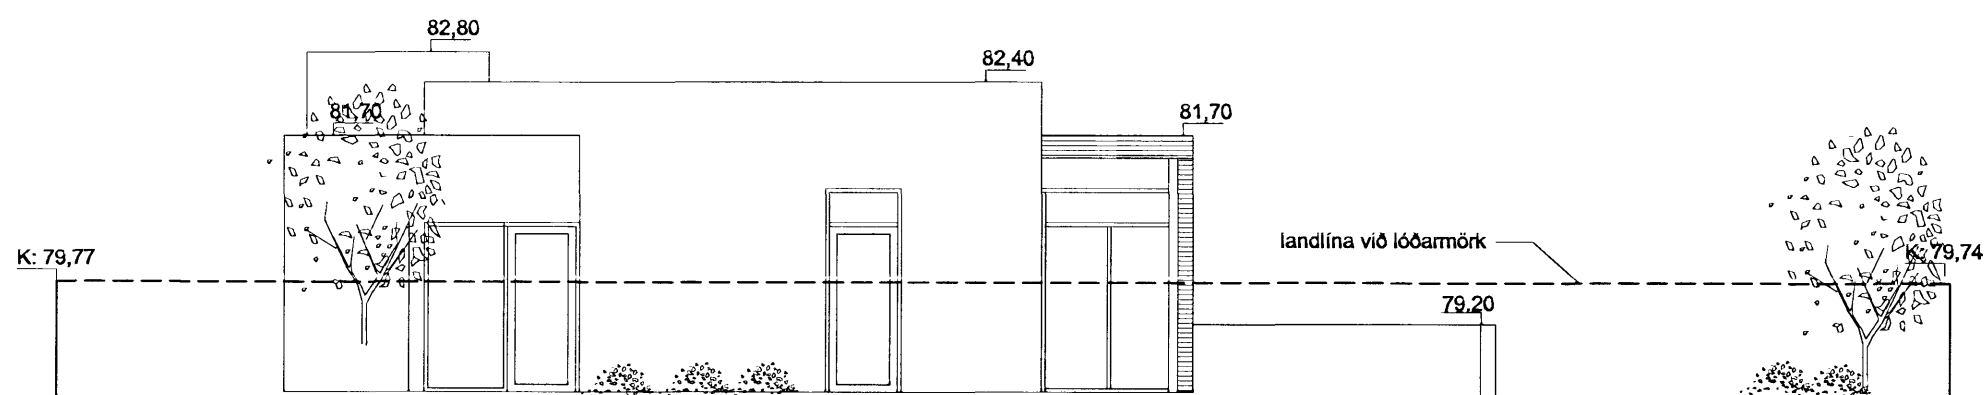

útlit til vesturs

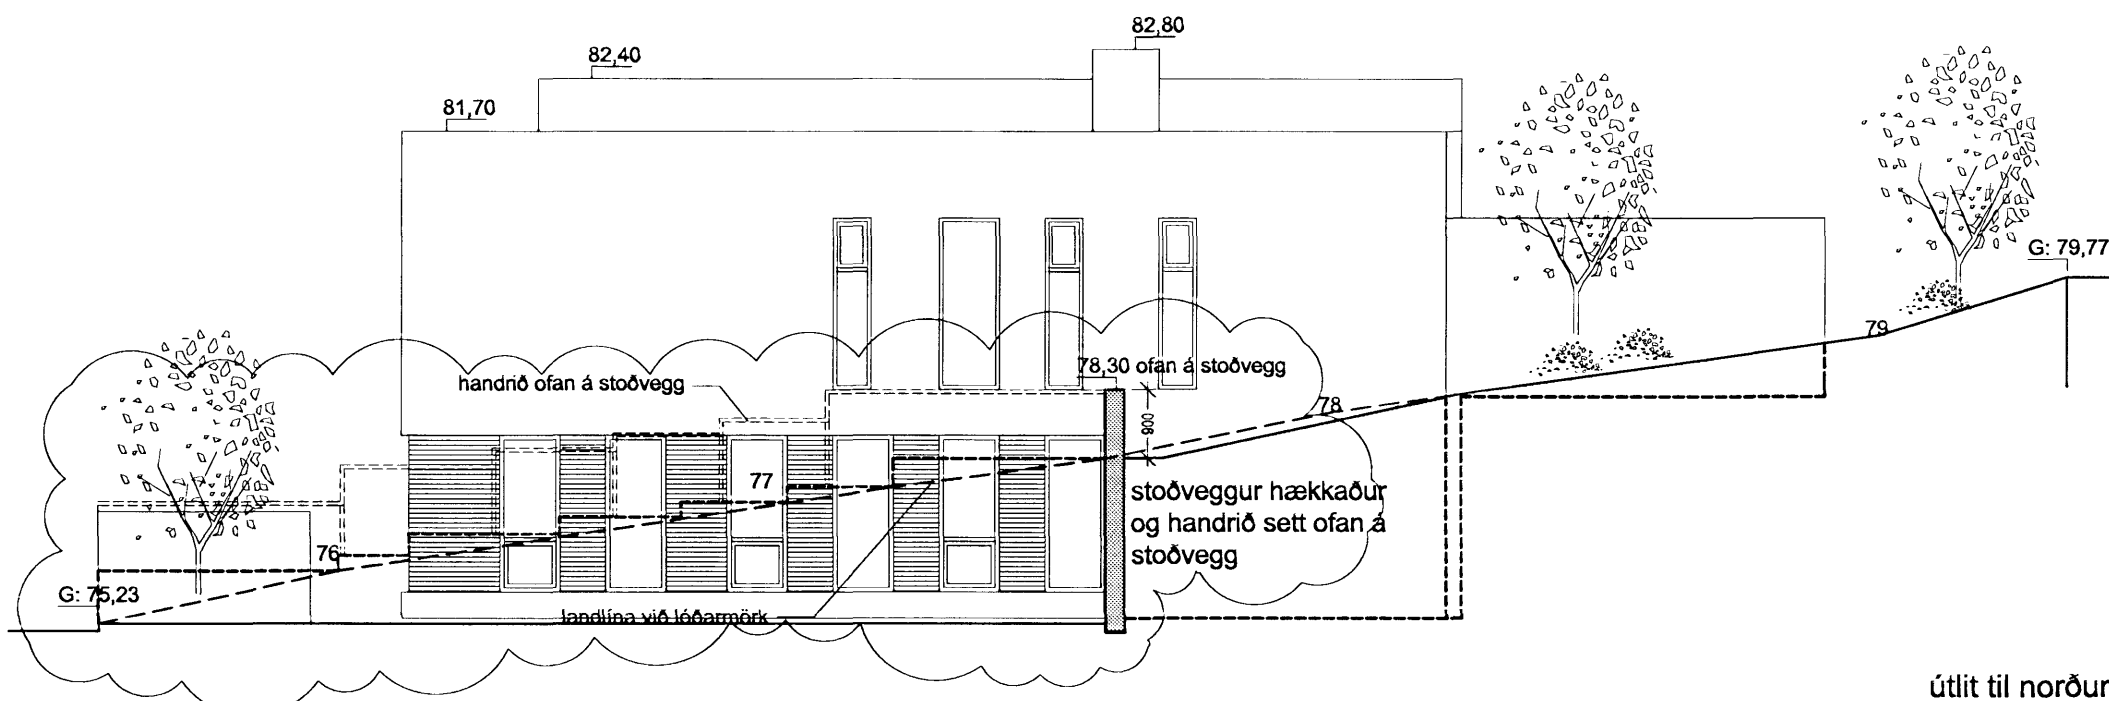

útlit til norðurs

A 26.6.07 stoðveggur við norðurlind hækkaður, handrið sett á stoðvegg til norðurs, blákir slakkaður  
BR DAGS BREYTING REINN TEKNI

**Á STOFUNNI**  
**ARKITEKTAR**  
BERGSTADASTRÆTI 10, RVK sími: 551-1460, netfang: stofn@stofunni.is

FINNUR BJÖRGVINSSON  
HILMAR ÞÓR BJÖRNSSON  
SIGRÍÐUR ÓLAFSDÓTTIR

Finnur Björgvinsson, arkitekt FAI KT: 180946-3069

Hilmar Þór Björnsson, arkitekt FAI KT: 280845-3109

Sigríður Ólafsdóttir, arkitekt FAI KT: 071070-5069

**FURUÁS 33 HAFNARFIRÐI**  
EINBYLIÐSHÚS  
ÚTLIT

SKAÐ/TEKNI: 50  
SAMÞYKKT  
KT: 660589-1399  
KVARNR: 1:100  
REYKJAMK: 15.4.2007  
VERKNI: TEKNI NR. A

A-BU-001