




a-a

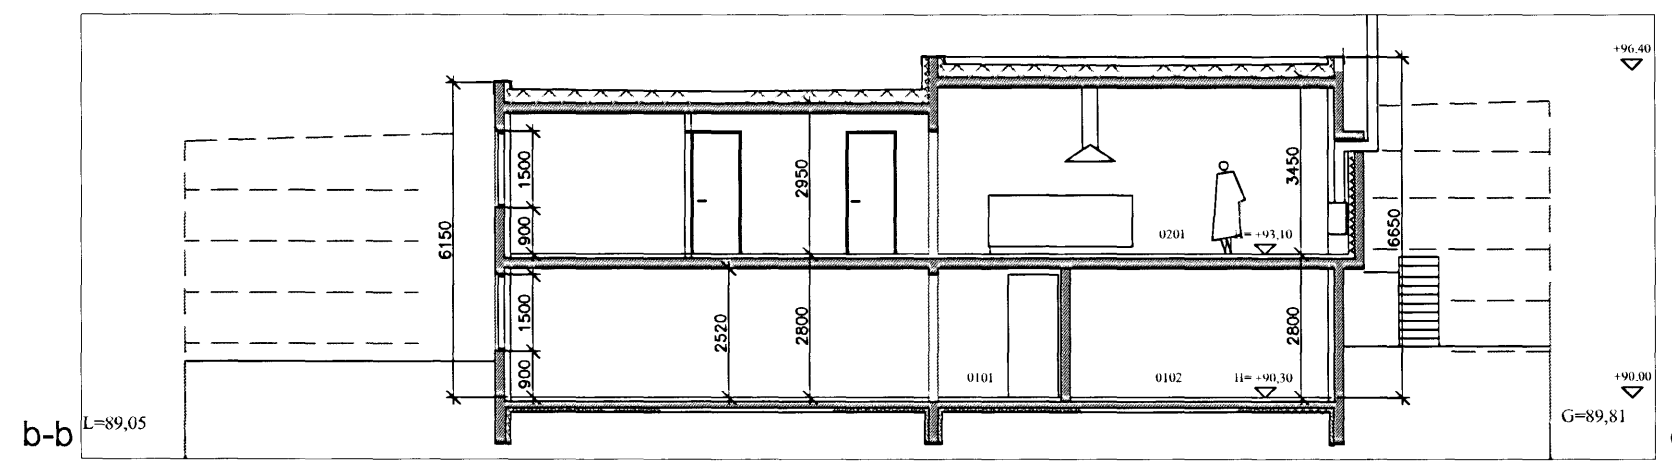


b-b

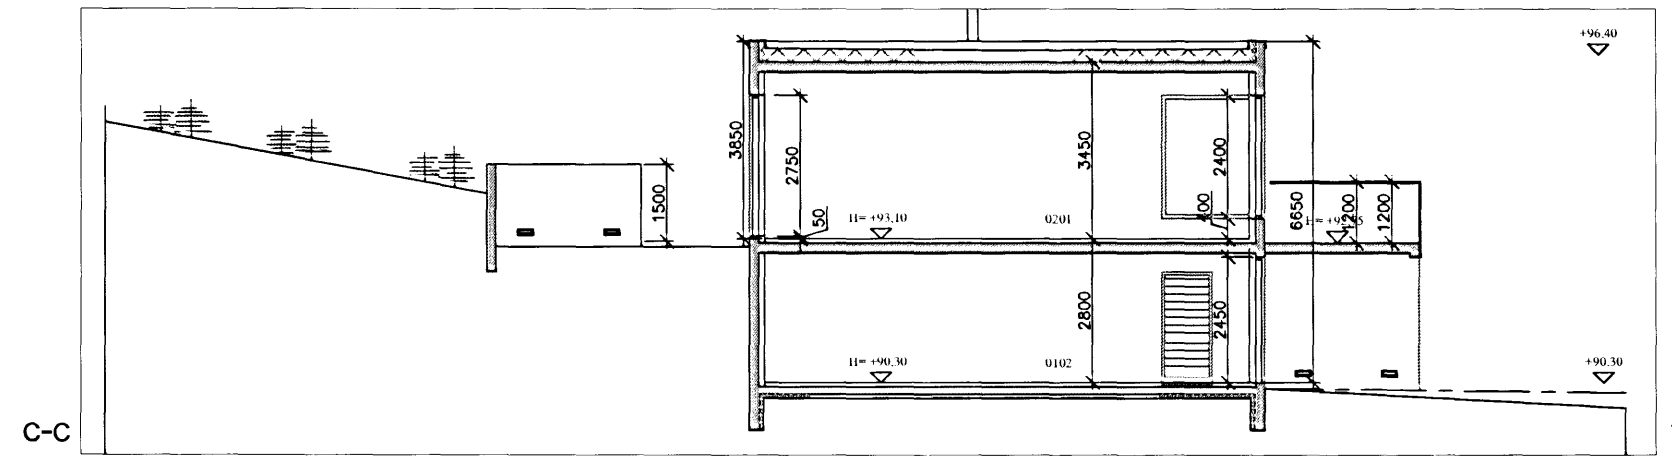


c-c

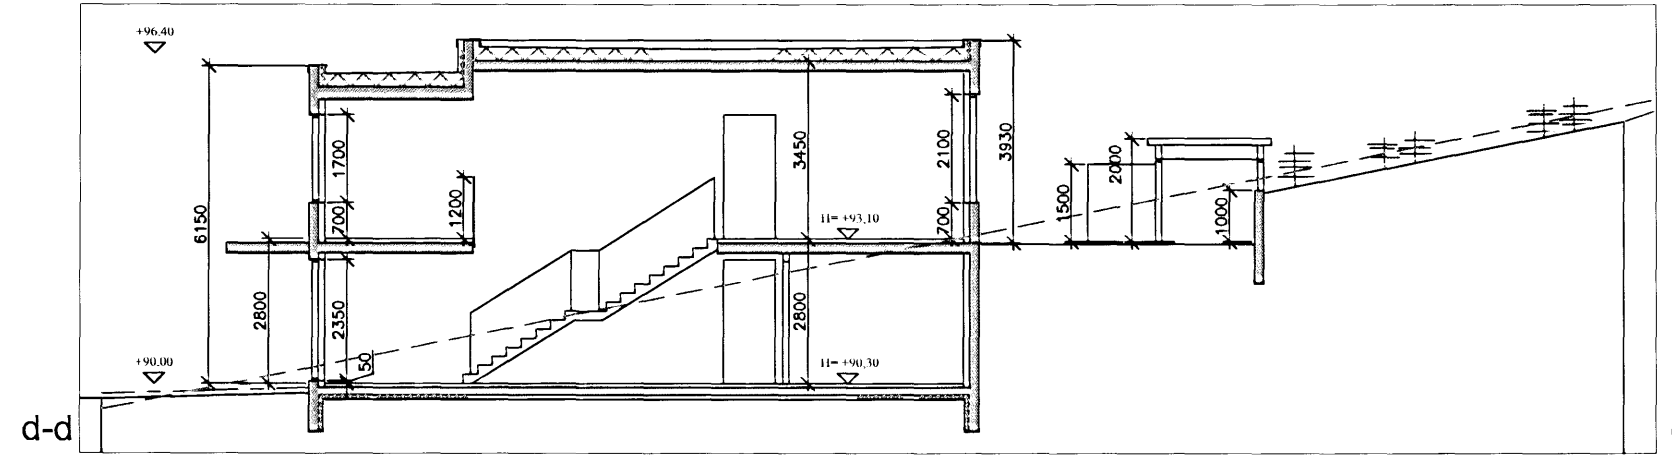


d-d

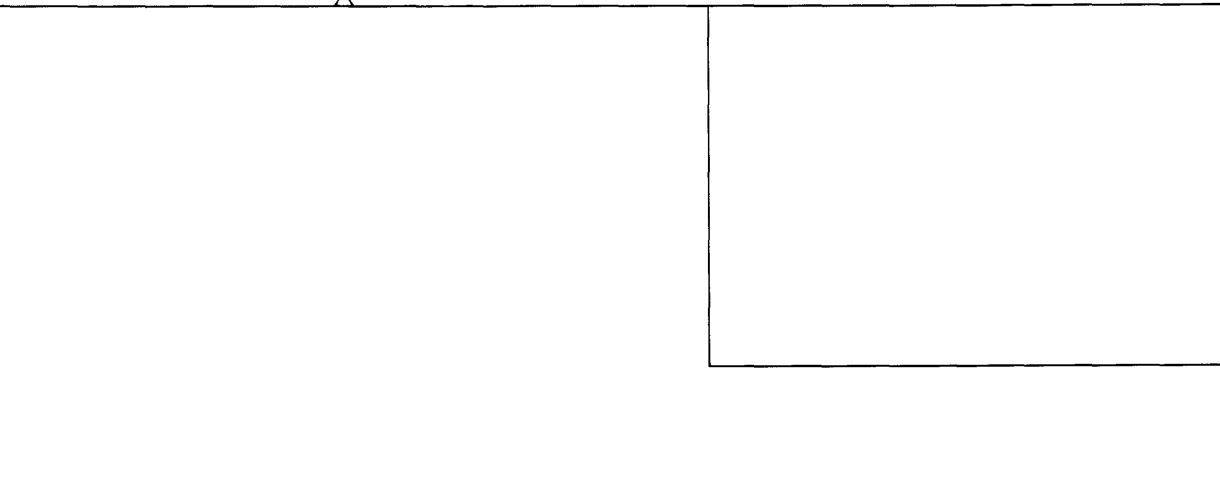

e-e

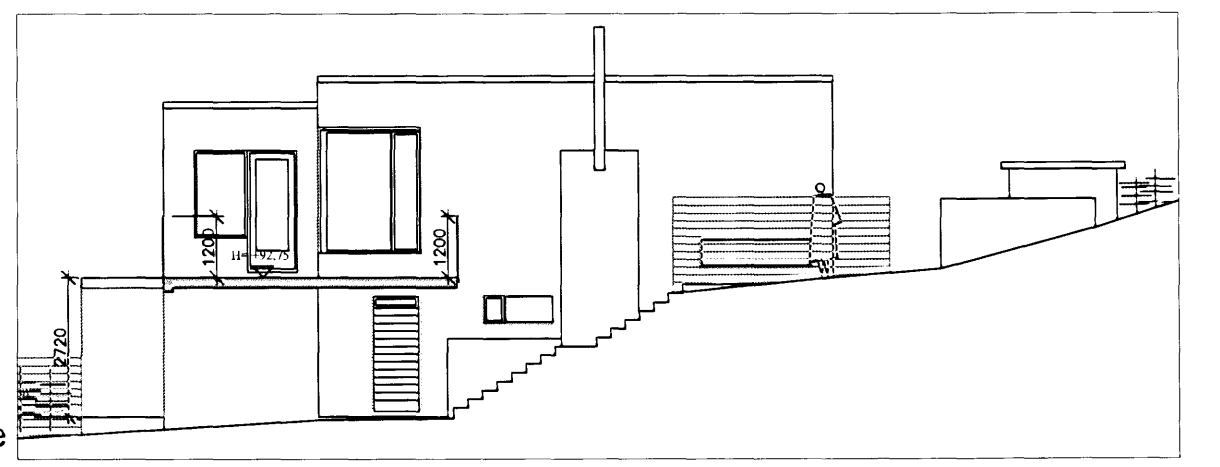

f-f

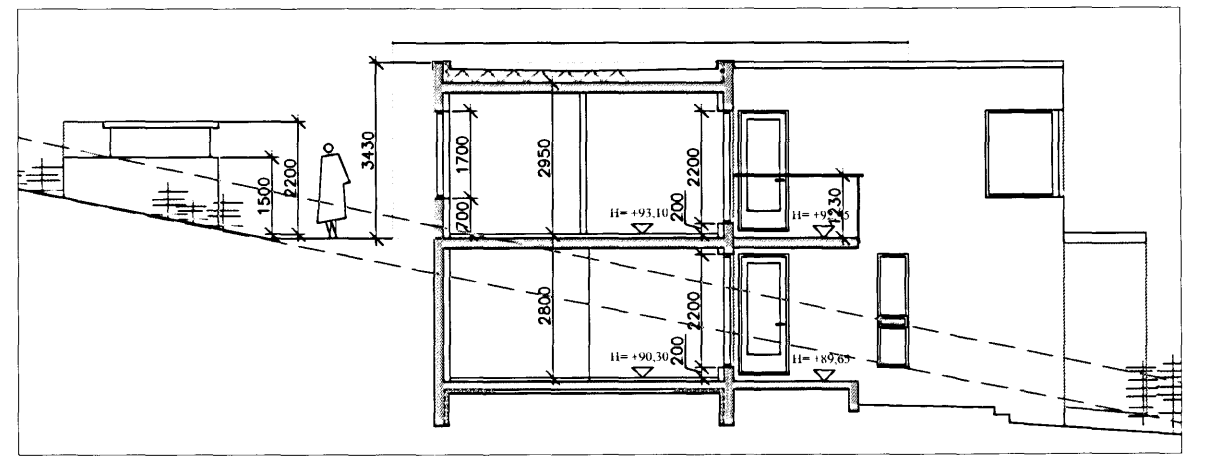

g-g

04.07.2007 ný sneiðing g-g, sneiðingar lagfærðar			
20.06.2007 sneiðingar lagfærðar í samræmi við breytingar.			
borealis arkitektar ehf. heillegata 16, 220 hafnarfjörður sími 555 2950, fexi 666 2950 borealis@centrum.is			
verðheimil	verðheimil		
Hlíðarás 26, Hafnarfirði	06-606		
heiti tekiðingar	númer		
sneiðingar	A-104		
daga	lokun d	ylirtíð	maðkvöld
26.04.2007	gg		1:100
arkitekti			kl. 260563-5219
06-606bn			