
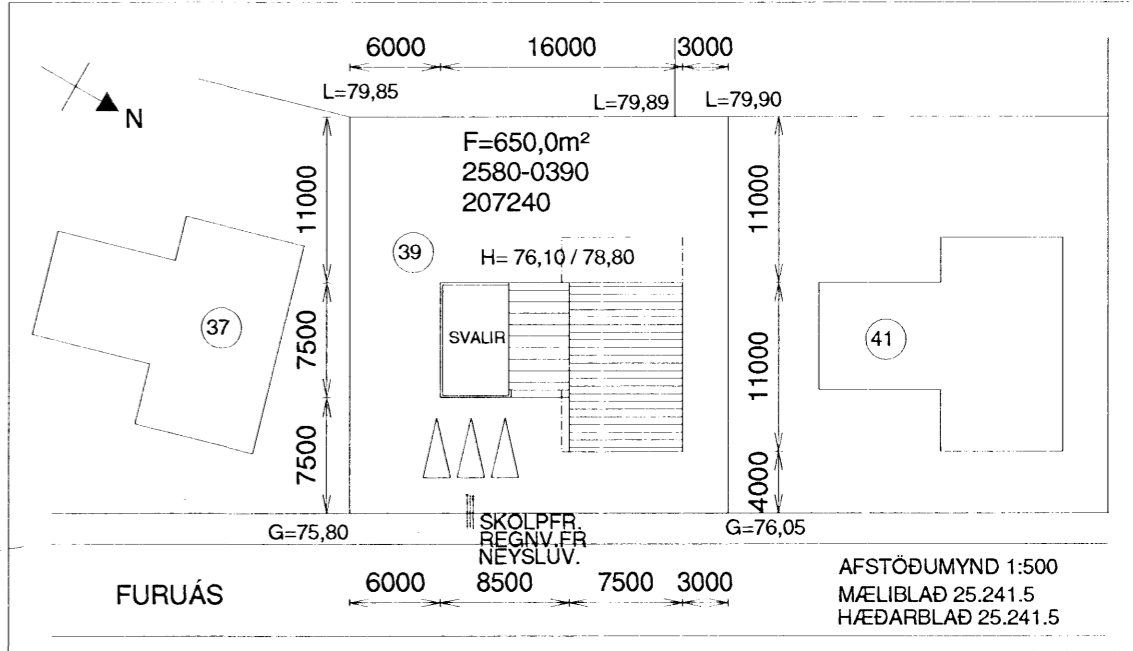


SETLAUG:
69.3.GR. BYGGINGAREGLUGERÐAR.
SETLAUGAR Á LÖÐUM ÍBÚÐAR- OG FRISTUNDAHÚSA
SKULU BÚNAR LÆSANLEGU LOKI TIL AÐ HYLJA ÞÆR
MEÐ ÞEGAR ÞÆR ERU EKKI Í NOTKUN EÐA ÖÐRUM
ÚTBÚNADI. SBR. MGR. 69.2. TIL VARNAR SLYSUM

ELDSTÆÐI:
UPPSETNING OG FRÁGANGUR
SÉ Í SMRÆMI VIÐ 192.GR.
BYGGINGAREGLUGERÐAR
REYKHÁFUR:
GERÐ OG FRÁGANGUR
SÉ Í SAMRÆMI VIÐ 193.GR.
BYGGINGAREGLUGERÐAR

Samþykkt þann
18 JULÍ 2007
Byggingafultrúinn í Hafnarfirði
F.h. Kristján Þórarinnsson

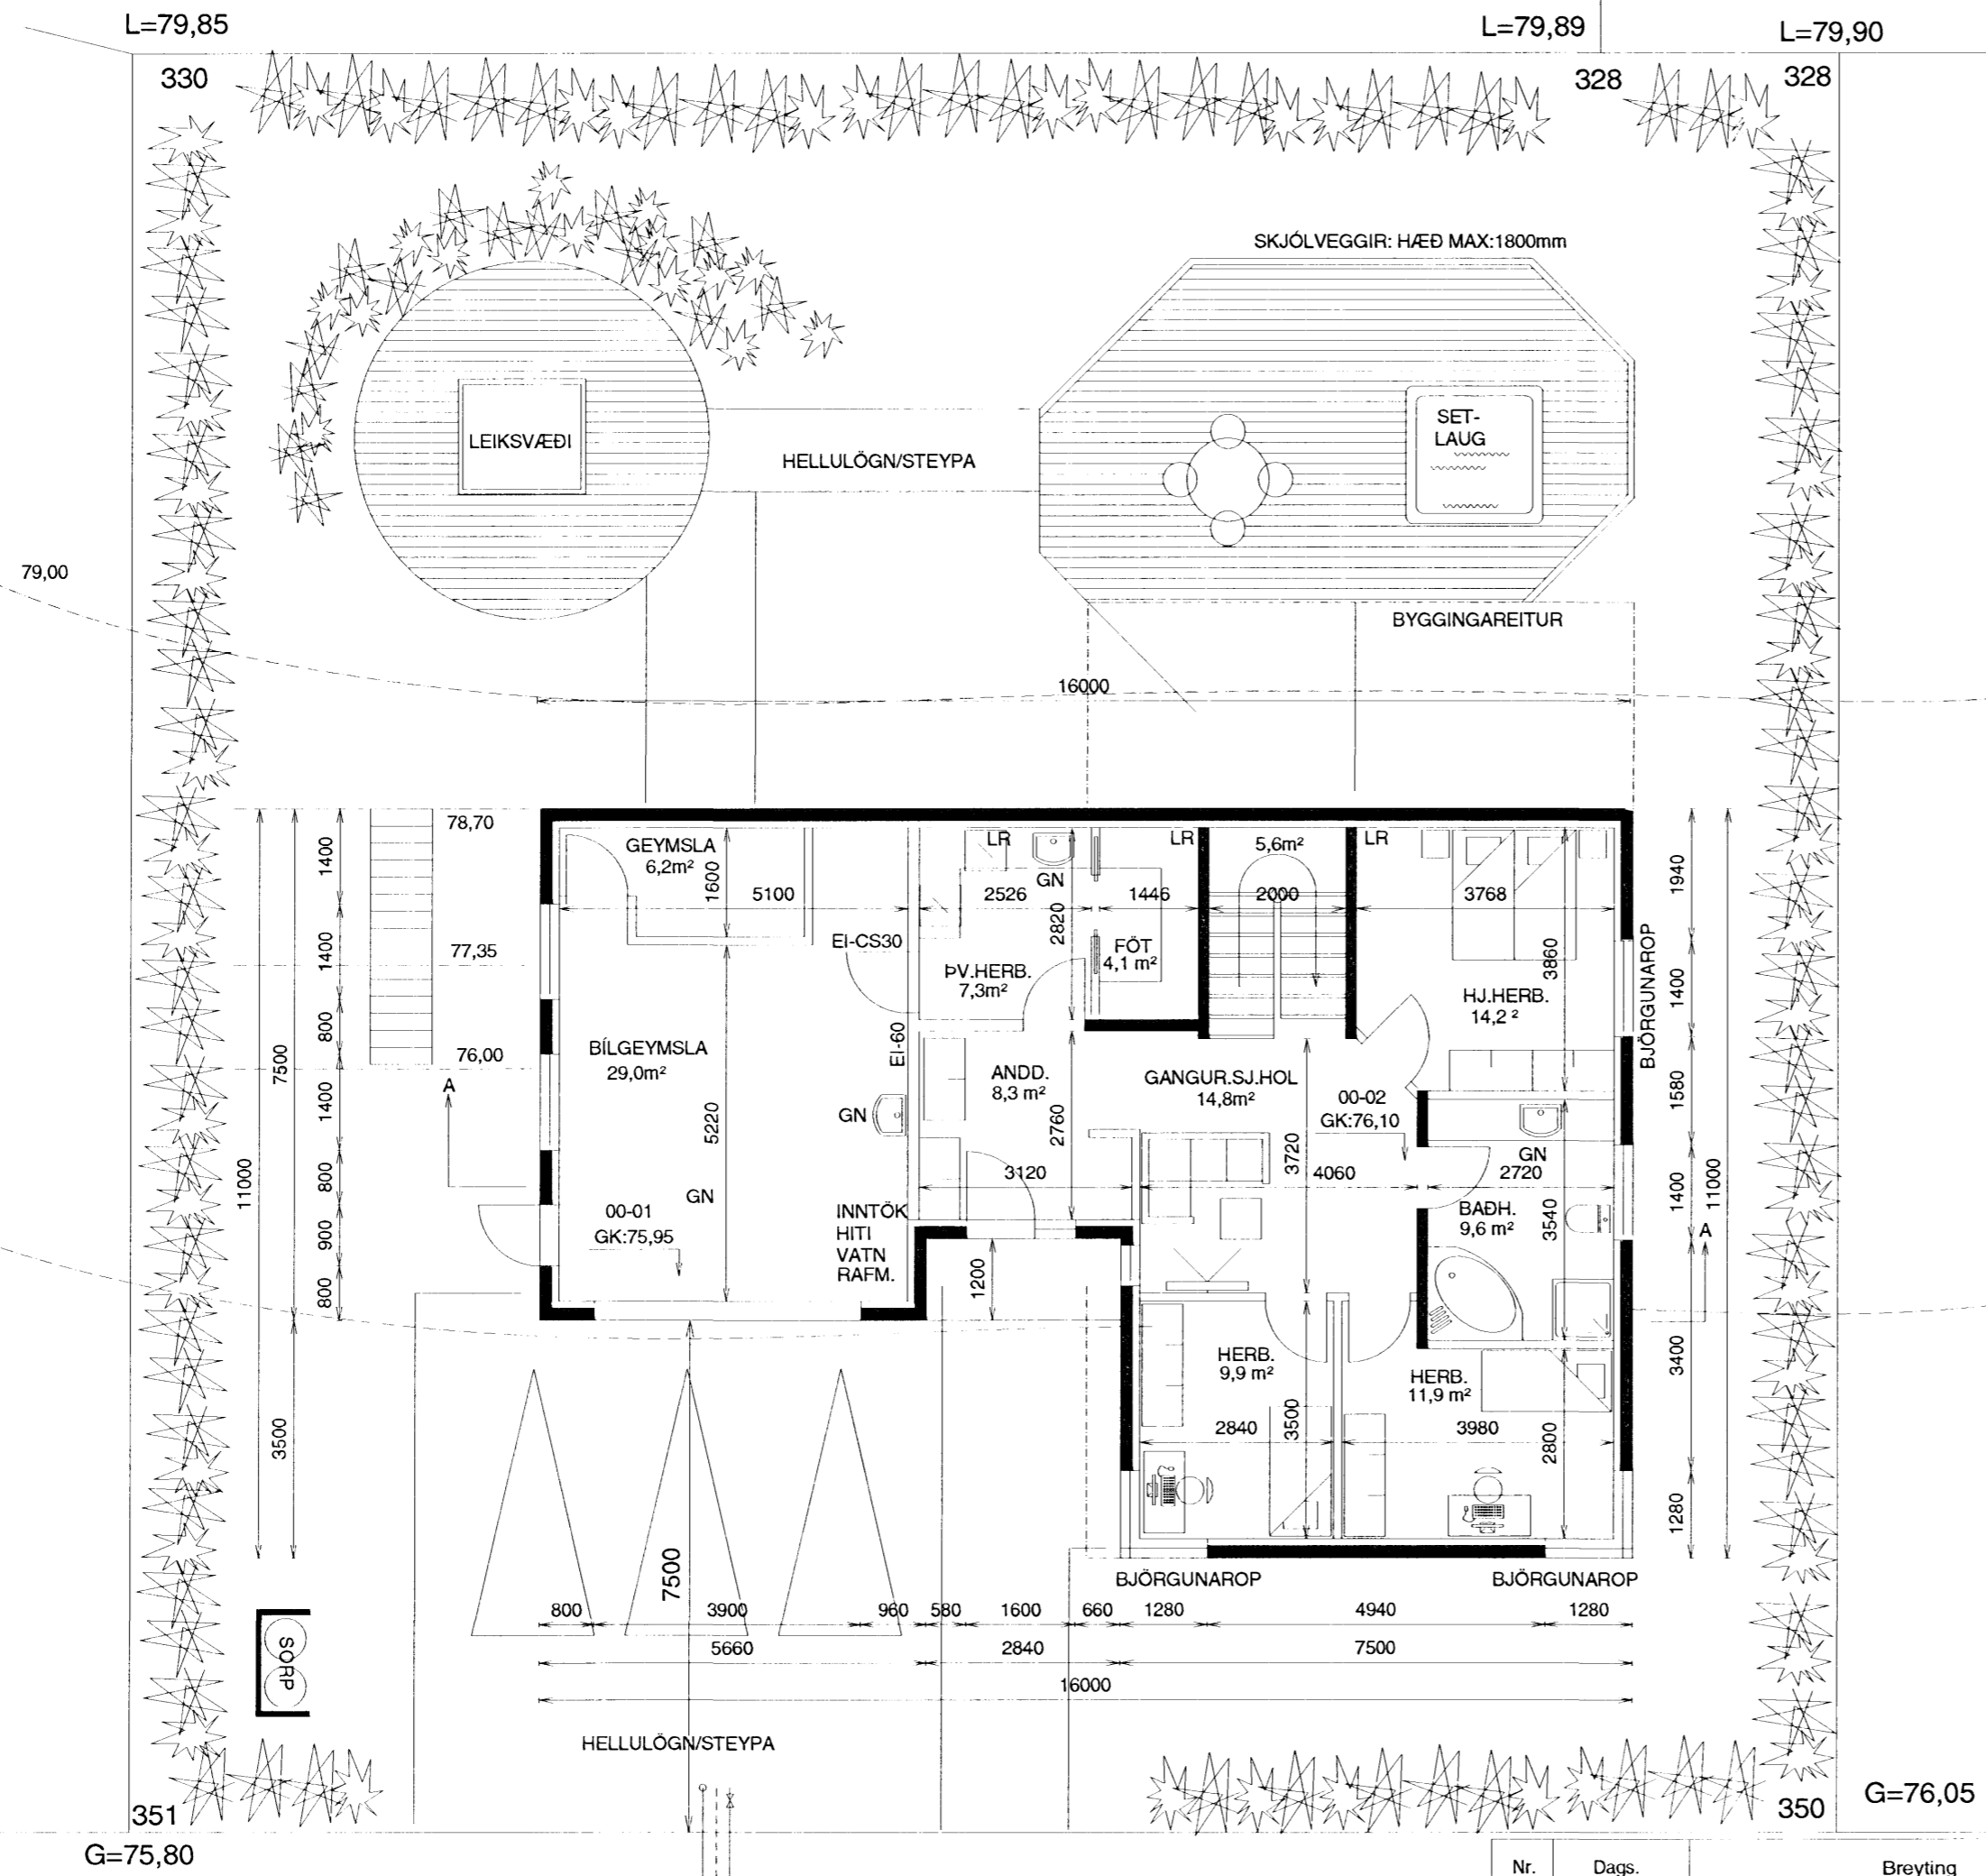

STÆRÐIR:

00-01	BÍLGEYMSLA	41,2 m ²	119,5 m ³
00-02	ÍBÚÐ	101,7 m ²	274,6 m ³
01-01	ÍBÚÐ	112,5 m ²	414,0 m ³

BOTNPLATA: 28,0 m³

SAMTALS 255,4 m² 836,8 m³

BOTNFLÖTUR / m² 253,4 m²

LÓÐ 650,0 m²

NÝTINGARHLUTFALL 0,39

LÓÐARFRÁGANGUR.
FYLLA SKAL Í LÓÐINA TIL AÐ NÁ FRAM GEFNUM HÆÐARKÓTUM Á PLÖTUM. (GK:26.90)
MEÐ LÓÐARMÖRKUM SKAL LEITAST VIÐ AÐ RASKA HRAUNI EINS LÍTIÐ OG KOSTUR ER.

Nr.	Dags.	Breyting	Af
1.	09.01.07	ELDHÚS Á 1.HÆÐ LENGT UM 500mm	E.V.
2.	09.01.07	GLUGGA BÆTT VIÐ Í BÍLGEYMSLU	E.V.
3.	09.01.07	GÖNGUHURÐ Í SJ.HOLI BREYTT Á ÚTLITI	E.V.
4.	09.01.07	STÆRÐIR LEIÐR. Í SAMR. STÆKKUN Á ELDH.	E.V.
5.	14.07.07	GLUGGABREITINGAR Á 2.HÆÐ	E.V.

FURUÁS 39 HAFNARFIRÐI

GRUNNMYND - JARÐHÆÐ

AFSTÖÐUMYND

Mkv. 1:100 1:500

Hannað E.V.

Teiknað E.V.

Yfirfarið E.V.

Dags. 14.JULÍ.2007 Blað 2 AF 5 Nr. FURUÁS39BN

ÁRITUN SAMRÆMINGARHÖNNUÐAR

Eyjólfur Valgarðsson

TR.aust s/f
TÆKNIFRÆÐINGARNIR
Eyjólfur Valgarðsson Kt:280857-4169 Sími: 471-2257
Sigurður Grétarsson tr.aust@simnet.is