
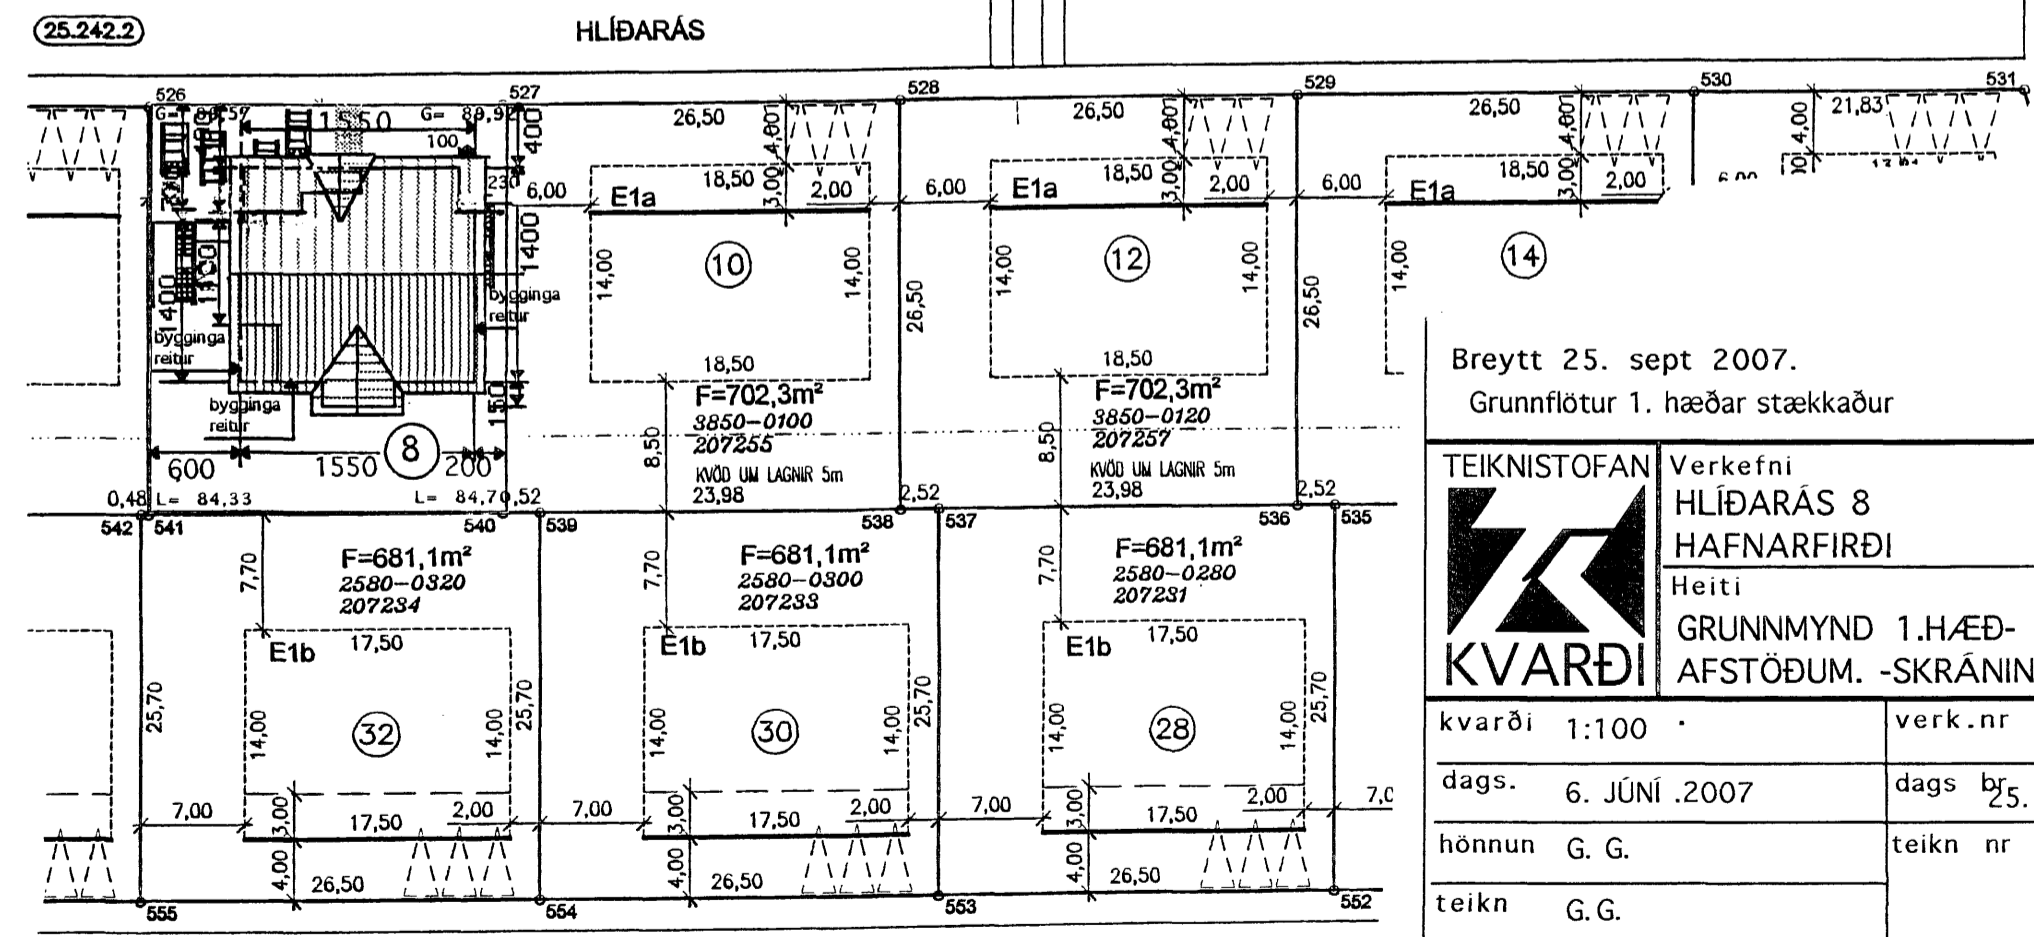


Samþykkt þann

19 SEP 2007

Byggingafrúnn í Hafnarfirði  
F.h. Jón Sigurðsson

Skráningartífla: Hlíðarás 8 Hafnarfirði		Skrásetjari: Vigfús Halldórsson																
Landnúmer: 207253		Kennitala: 100760-5849																
Matshlutanúmer: 01		Útgáfa: 4.01B																
		Dags.: 09-07-2007																
Uppskipting og lýsing																		
D0	D1	D2	D3	D4	D5	D5M	D6	D7	D8	D9	D10a	D10b	D11	D12	D16	Rekjalata	D17	
Lokun	Rými hæð-roð	Nokun text	HÖL-Þokkun	Eignar-hald	Bónnfótur m²	Málftótur m²	Stígar m²	Op m²	Brúðfótur m²	Brúðfótur sh < 1,8	Salarhæð mín	Salarhæð max	Brúð rúmmál m³	Hæðfótur m²	Birt flatamál m²	Rekjalata skiptarúmmál	Stálarúmmál m³	
		Matshluti			479,1	0,0	4,3	3,8	315,9	158,0			1.183,0	236,9	315,9		714,925	
		Botn											38,6					
A	0101	1. hæð íbúð	N	0201	126,9	0,0	4,3	0,0	126,9	0,0	2,70	2,70	342,6	73,6	126,9	2,70	198,720	
A	0201	2. hæð íbúð	N	0201	352,2	0,0	0,0	3,8	189,0	158,0			801,7	163,3	189,0	3,25	444,925	
A	0202	Þakrymi	V	0201	127,0			3,8	156,6		2,70	2,94	520,6	136,9	156,6			
A	0203	Blískur	B	0203	32,4						2,70	2,70	87,5	26,4	32,4	2,70	71,280	
A	0204	Þakrymi	V	0203	32,4					31,0	0,70	1,70	38,9					
B	0205	Svalir	U	0201	8,6													
Athugasemdir																		
Sameignir summa																		
Eignarhald																		
Eignarhald	Nokun text	Birt flatamál m²	Skiptarúmmál m³	Sémeign og sameign m²														
0201	Íbúð	283,5	643,645	643,645														
0203	Blískur	32,4	71,280	71,280														
	Allt	315,9	714,925	714,925														

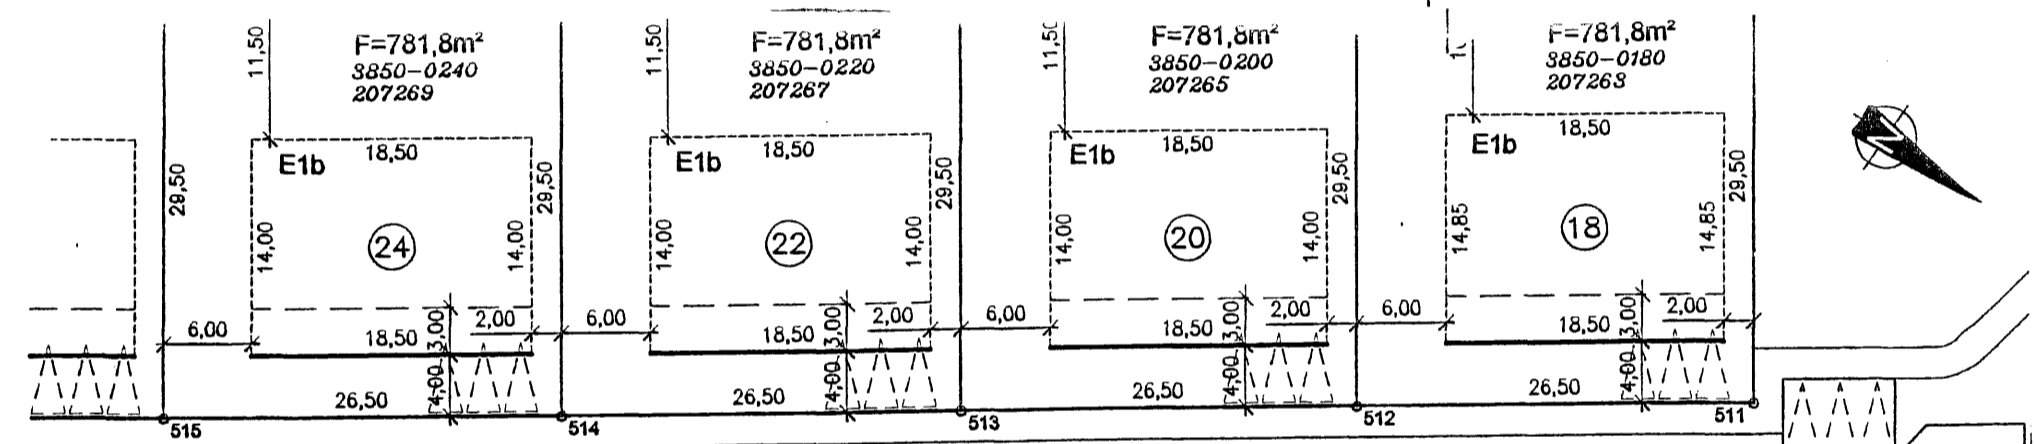

Breytt 25. sept 2007.  
Grunnflötur 1. hæðar stækkaður

TEIKNISTOFAN	Verkefni
	HLÍÐARÁS 8
	HAFNARFIRÐI
	Heiti
	GRUNNMYND 1.HÆÐ-
	AFSTÖÐUM. -SKRÁNINGARTAFLA
kvarði 1:100	verk.nr
dags. 6. JÚNÍ .2007	dags br 25. SEPT .2007
hönnun G. G.	teikn nr
teikn G.G.	<b>A-2</b>

Hringbraut 17 220 Hafnarfirði  
s. 555-2020 FAX 555-2021  
Gísli G. Gunnarsson BFI kt, 020649-2409  
kvardi@vortex.is

AFSTÖÐUMYND 1:500