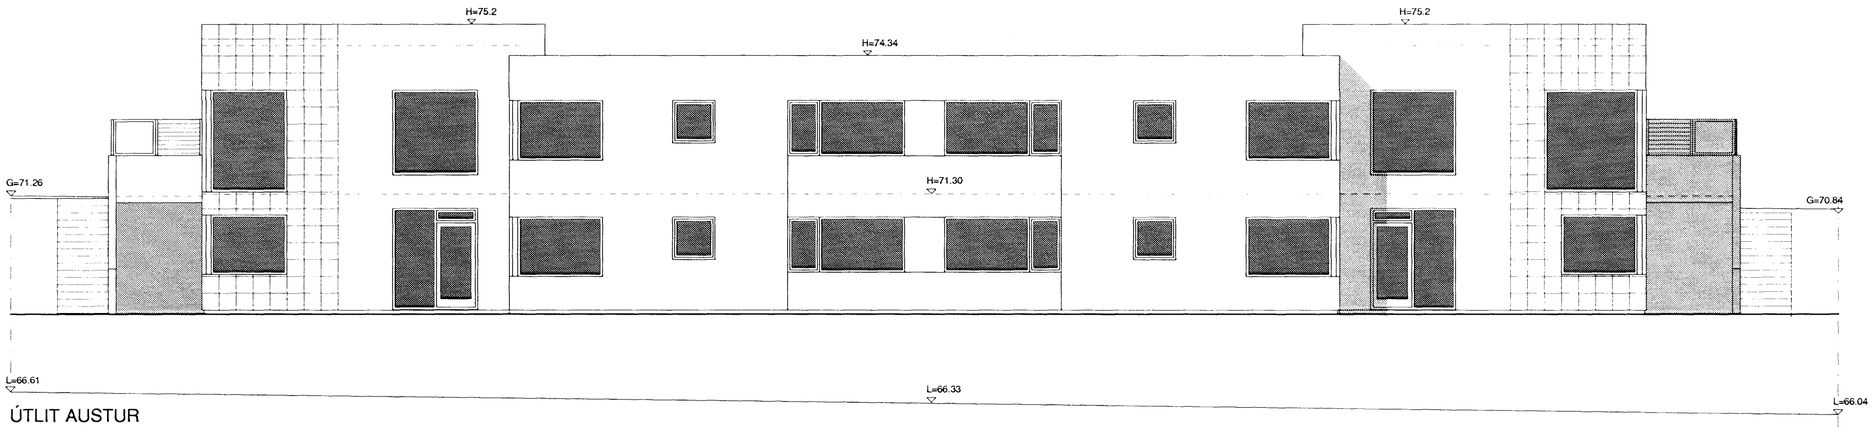

ÚTLIT AUSTUR

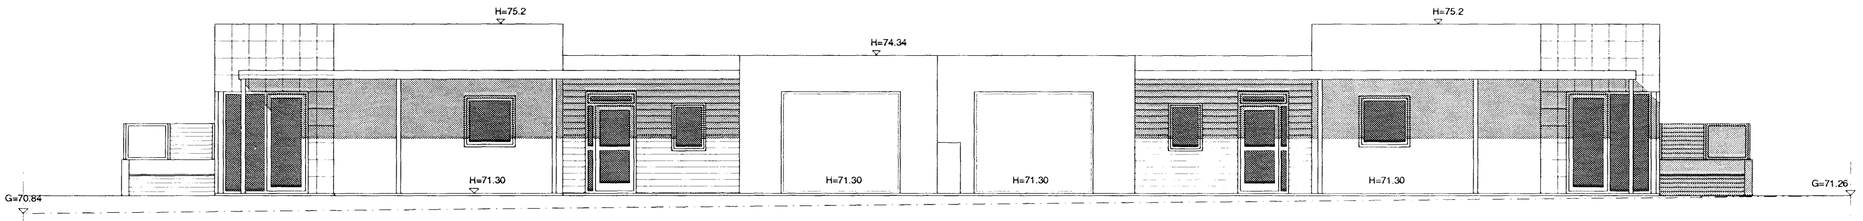

ÚTLIT SUÐ VESTUR

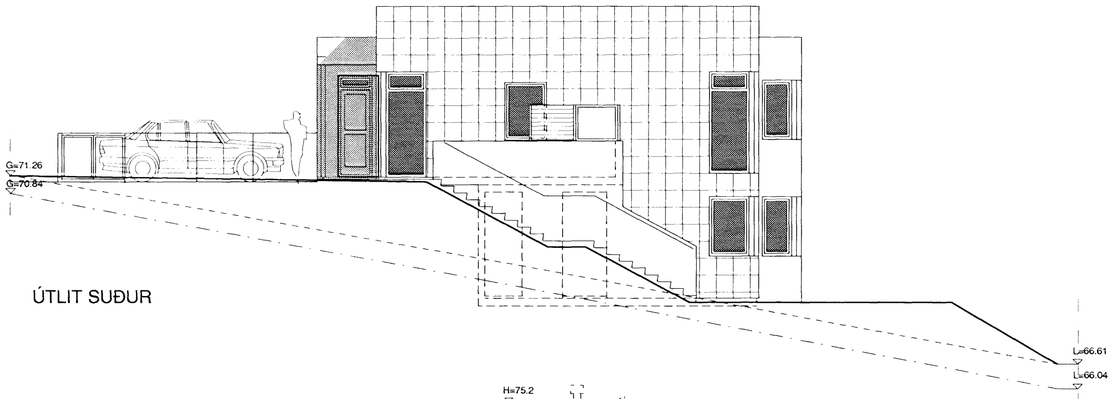

ÚTLIT SUÐUR

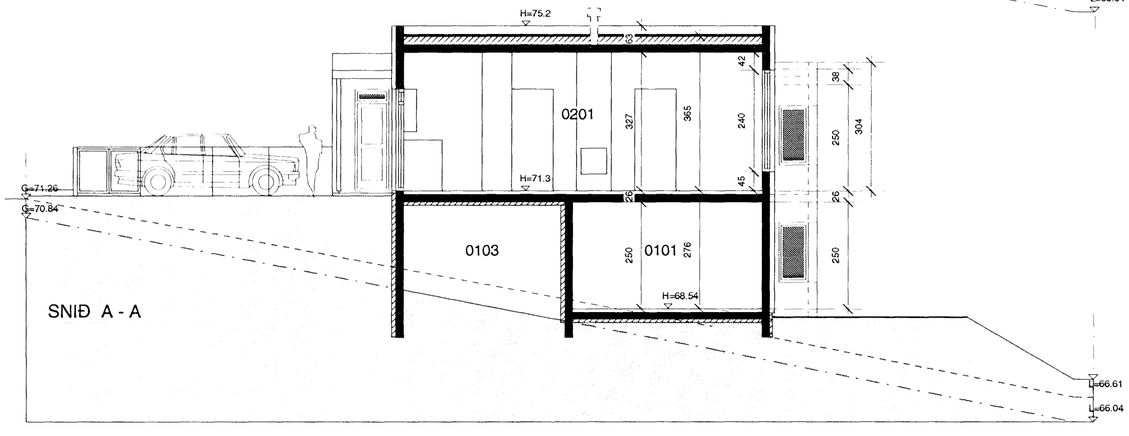

SNIÐ A - A

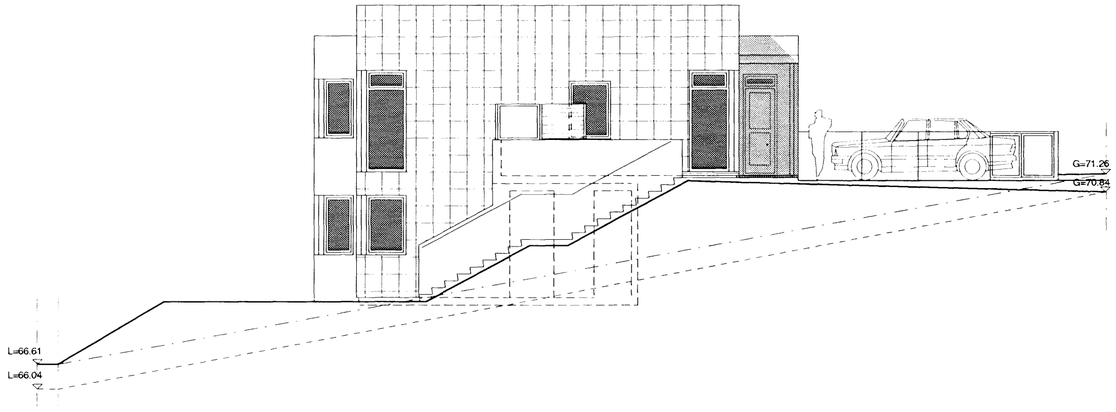

ÚTLIT NORÐUR

Samþykkt þann
10 OKT. 2007
Byggingafulltrúinn í Hafnarfirði
F.h. Kristján Þórarinsson

Úr Gildi

1 2 3 4 5 6 7 8 9 10M
1:100

Dags.	Breyting.	Teikn.	Útgáfa.
05.10.07	Rýmum breytt í óuppfyllt tæknirými og geymsla stækkuð	ÁGG	A

ASK ARKITEKTAR
Geirsgötu 9,
101 Reykjavík
Sími: 515 0300
Fax: 515 0319
www.ask.is

Verkheiti.
FJÓLUÁS 8-10, HAFNARFJÖRÐUR
Útlit, snið.

Áritun arkitekta.
Valdimar Harðarson kt. 050151-2559

Verk. nr.	Mkv. í A2
0698	1:100
Teikn. VH	Dags. 27.3.2007
Teikn. nr. A-04	Útgáfa. A