




Suður útlit 1:100

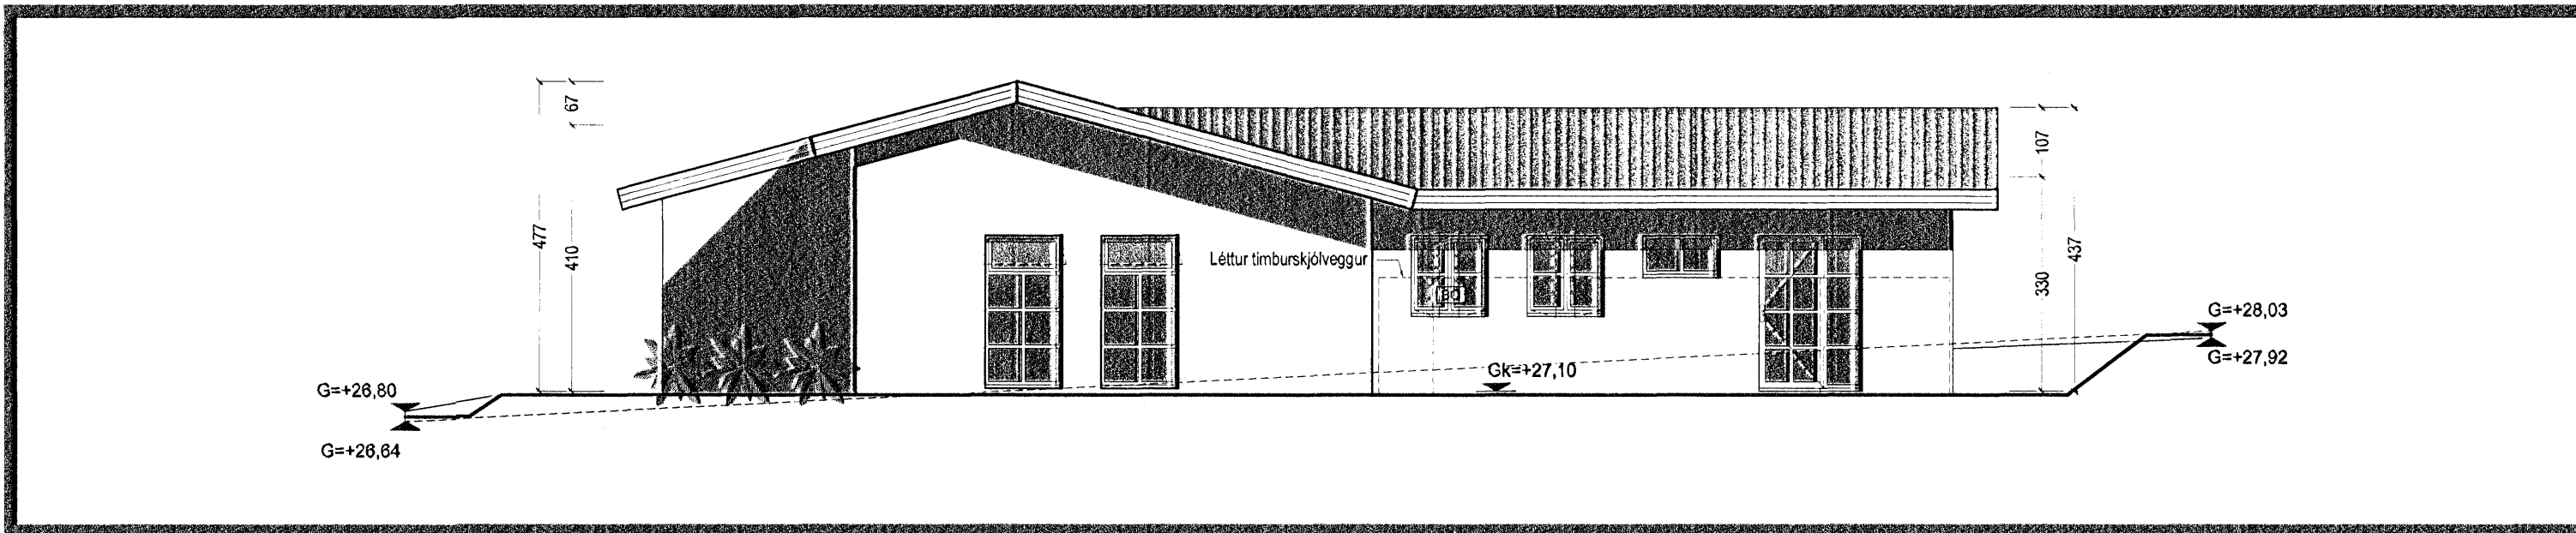

Vestur útlit 1:100

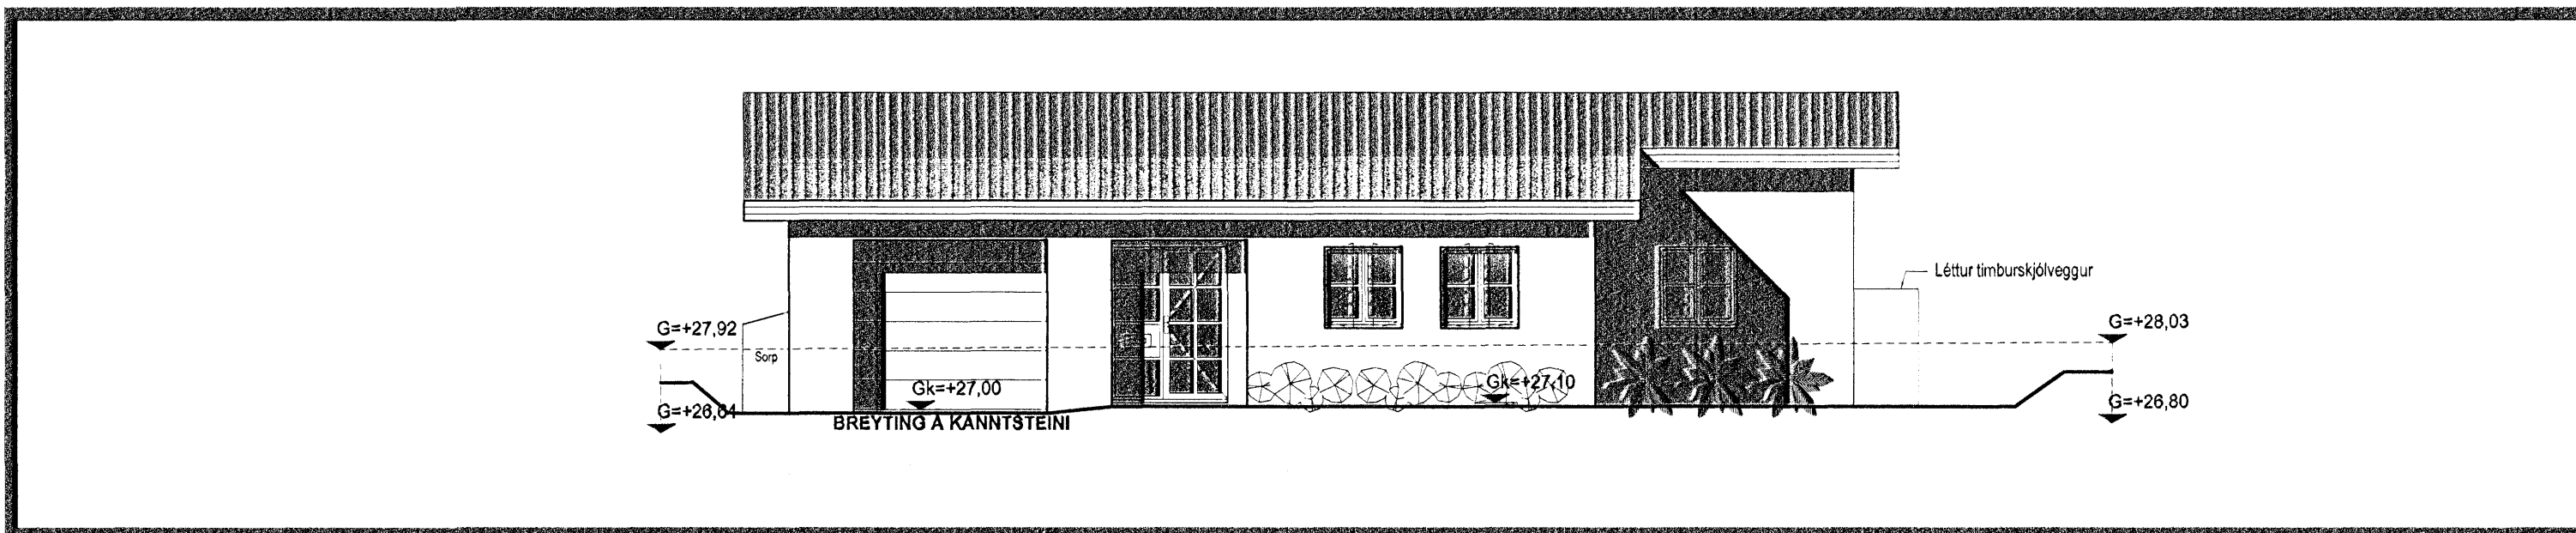

Norður útlit 1:100

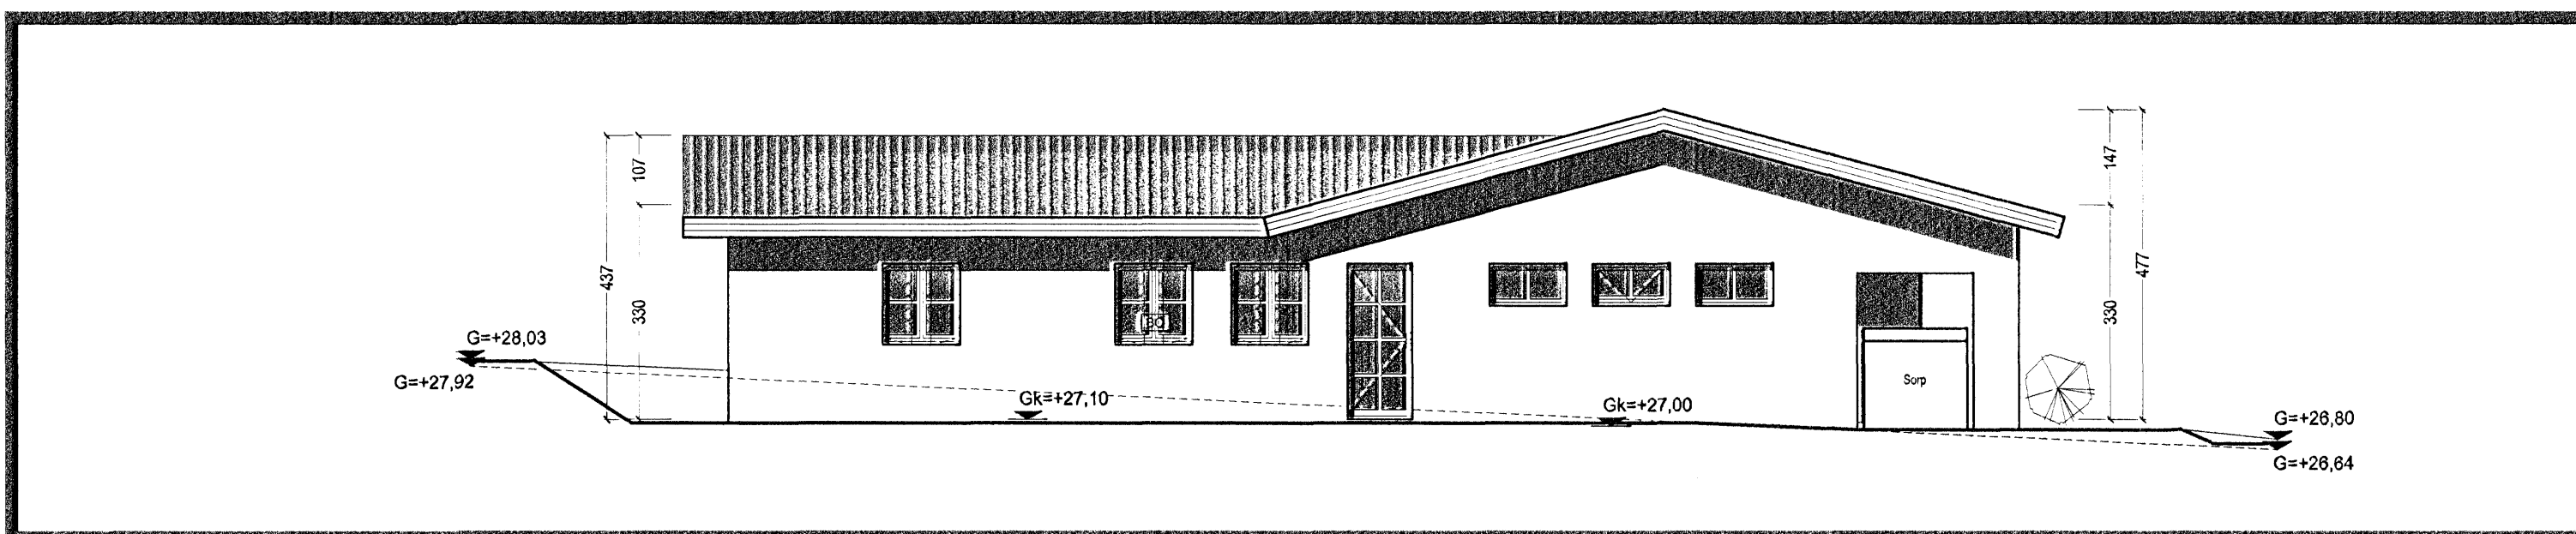

Austur útlit 1:100

Samþykkt þann
27 JUN 2007
Byggingakultrúinn í Hafnarfirði
F.h. Jón Sigurðsson

TÁKN

- GN = Gólfmúrfall
- PN = Pakniðurfall
- LR = Loftþræsting
- VLR = Vélknúin loftþræsting
- PK = Póstkassar
- NL = Neyðarljós
- BO = Björgunarpop
- R = Reykskynjarl
- HSL = Handstökkvæki
- ÚT = Merktur útgangur
- bo = Felliðstigi við björgunarpop
- as = Brunaslanga
- o = Stigleiðsla
- o- = Stigleiðsla út
- ! = Stjórnstöð brunavíðvönunarkerfis
- ... = Inntak
- ♿ = Bilastæði fyrir fatlaða
- EI60 = Veggir og hæðaskil
- EI90
- A-EI60
- A-EI120
- REI60
- REI120
- A-REIM120
- E-CS30 = Hurðir
- EI-CS30
- EI-CS60
- E30 = Gluggar

BREYTING

| Breyting | Dagsetning | Teiknað | Yfirfarð |
|-------------------------------------|------------|---------|----------|
| 1 | 19.07.06 | MML | KR |
| Breyting vegna athugasemda. | | | |
| 4 | 23.05.07 | RCM | KR |
| Gólfkóti bílskúrs lækkaður um 10sm. | | | |
| | | | |
| | | | |
| | | | |
| | | | |
| | | | |
| | | | |
| | | | |

1:100 0 1 2 3 4 5 m

KRark Kristinn Ragnarsson arkitekt ehf.
Suðurlandsbraut 4a - 3. hæð, 108 Reykjavík, Ísland
S. 564 2255, Fax. 544.4225
Kt. 581298.3589, www.krark.is, krark@krark.is

Hafravellir 7
Hafnarfjörður

Útlit

| | |
|------------------------|--|
| Verknúmer: 06024IE | Verkefnastjóri: MML |
| Hönnun: KR | Teiknað: MML |
| Yfirfarð: KR | Samþykkt: Kristinn Ragnarsson Kt. 120944.2669 |
| Mælikvarði: 1:100 | Dagsetning: 30.05.2006 |
| Skrá: 06024IE-A201.dwg | Blað: A201 |