


Grunnmynd 1. hæð

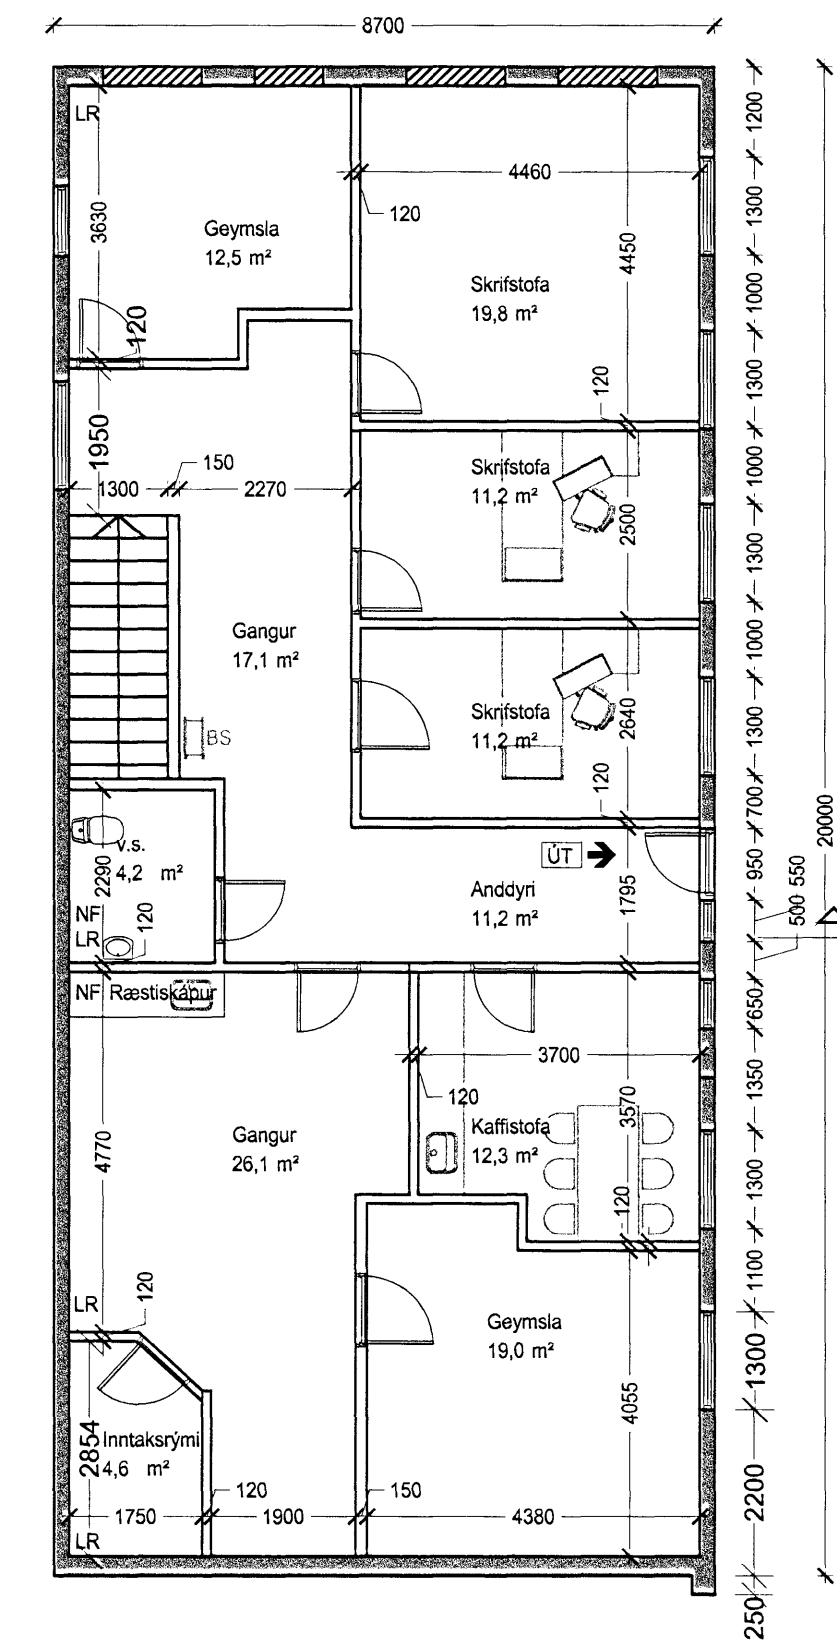


Grunnmynd millihæð

BREYTA A DAGS.BREYTU 08.10.2007 breytt af ee Skýning: Brunamerkingum breytt

ARKÍS
arkitektar og ráðgjafar

Adalsteinn Snorrason arkitekt 111111-3719
Sigríður Þorsteinsdóttir arkitekt 020440-4589
Egill Guðmundsson arkitekt 270152-9289
Ólafur Guðmundsson arkitekt 110207-4829
Þorvaldur L. Þorsteinsson byggingafræðingur tlf. 250072-3529
Arkís ehf. sími 011 2000 Adalsteinn 6. hæð 101 Reykjavík sími 011 197 2919
fax 011 2006 www.arkis.is netfang arkis@arkis.is

Verkefni: Skútahraun 2
Aðaluppdrættir
Skýringartexti: grunnmyndir
Hannað / Reiknað: ee
Yfirlitað / Samþykkt: -
Málsvæði: 1:100

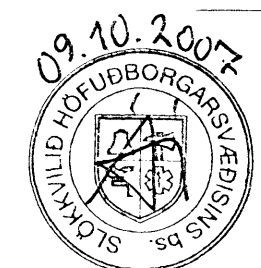

dagsetning: 14.09.2007

verkt.: 07-043

(99)1.02 A
falkning breyting