


Samþykkt þann
1 0 OKT. 2007
Byggingafulltrúinn í Hafnarfjörð
F.n. Kristján Þórarinnsson

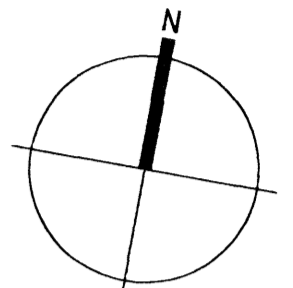

- TÁKN**
- GN = Gólfmúrfall
 - PN = Þakmúrfall
 - LR = Loftþræsting
 - VLR = Vélknúin loftþræsting
 - PK = Póstkassar
 - NL = Neyðarljós
 - BO = Björgunarop
 - R = Reykskyrnjari
 - HSL = Handslökktvítaki
 - ÚT = Merkur útgangur
 - BO = Fellið við björgunarop
 - = Brunaslanga
 - = Stúgloðsla
 - = Inntak
 - = Bilastaði fyrir fatlaða
 - EI60 = Veggir og hæðaskil
 - EI90
 - A-EI60
 - A-EI120
 - REI60
 - REI120
 - A-REIM120
 - E-CS30 = Hurðir
 - EI-CS30
 - EI-CS60
 - E30 = Gluggar


BREYTING

Breyting	Dagsetning	Teiknað	Yfirfarið
1	14.09.2007	SOL	KR


Breyting: hurð bætt við á gafi bílskúrs og glugga breytt í vængjahurðir sem er á vestrur vegg stolu.

KRark Kristinn Ragnarsson arkitekt ehf.
Suðurlandsbraut 4a - 3.hæð, 108 Reykjavík, Ísland
S. 564.2255, Fax. 544.4225
Kl. 581298.3589, www.krark.is, krark@krark.is

Verkefni: **Fléttuvellir 34**
Staður: **Hafnarfjörður**
Verklutí: **Grunnmynd**
Verknúmer: 05063IE | Verkefnastjóri: MML
Hönnun: KR.MML.RCM | Teiknað: MML
Yfirfarið: KR | Samþykkt: Kristinn Ragnarsson Kl. 120944.2669
Mælikvarði: 1:100 | Dagsetning: 26.07.2005
Skrá: 05063IE-34-A101.dwg | Blað: A101

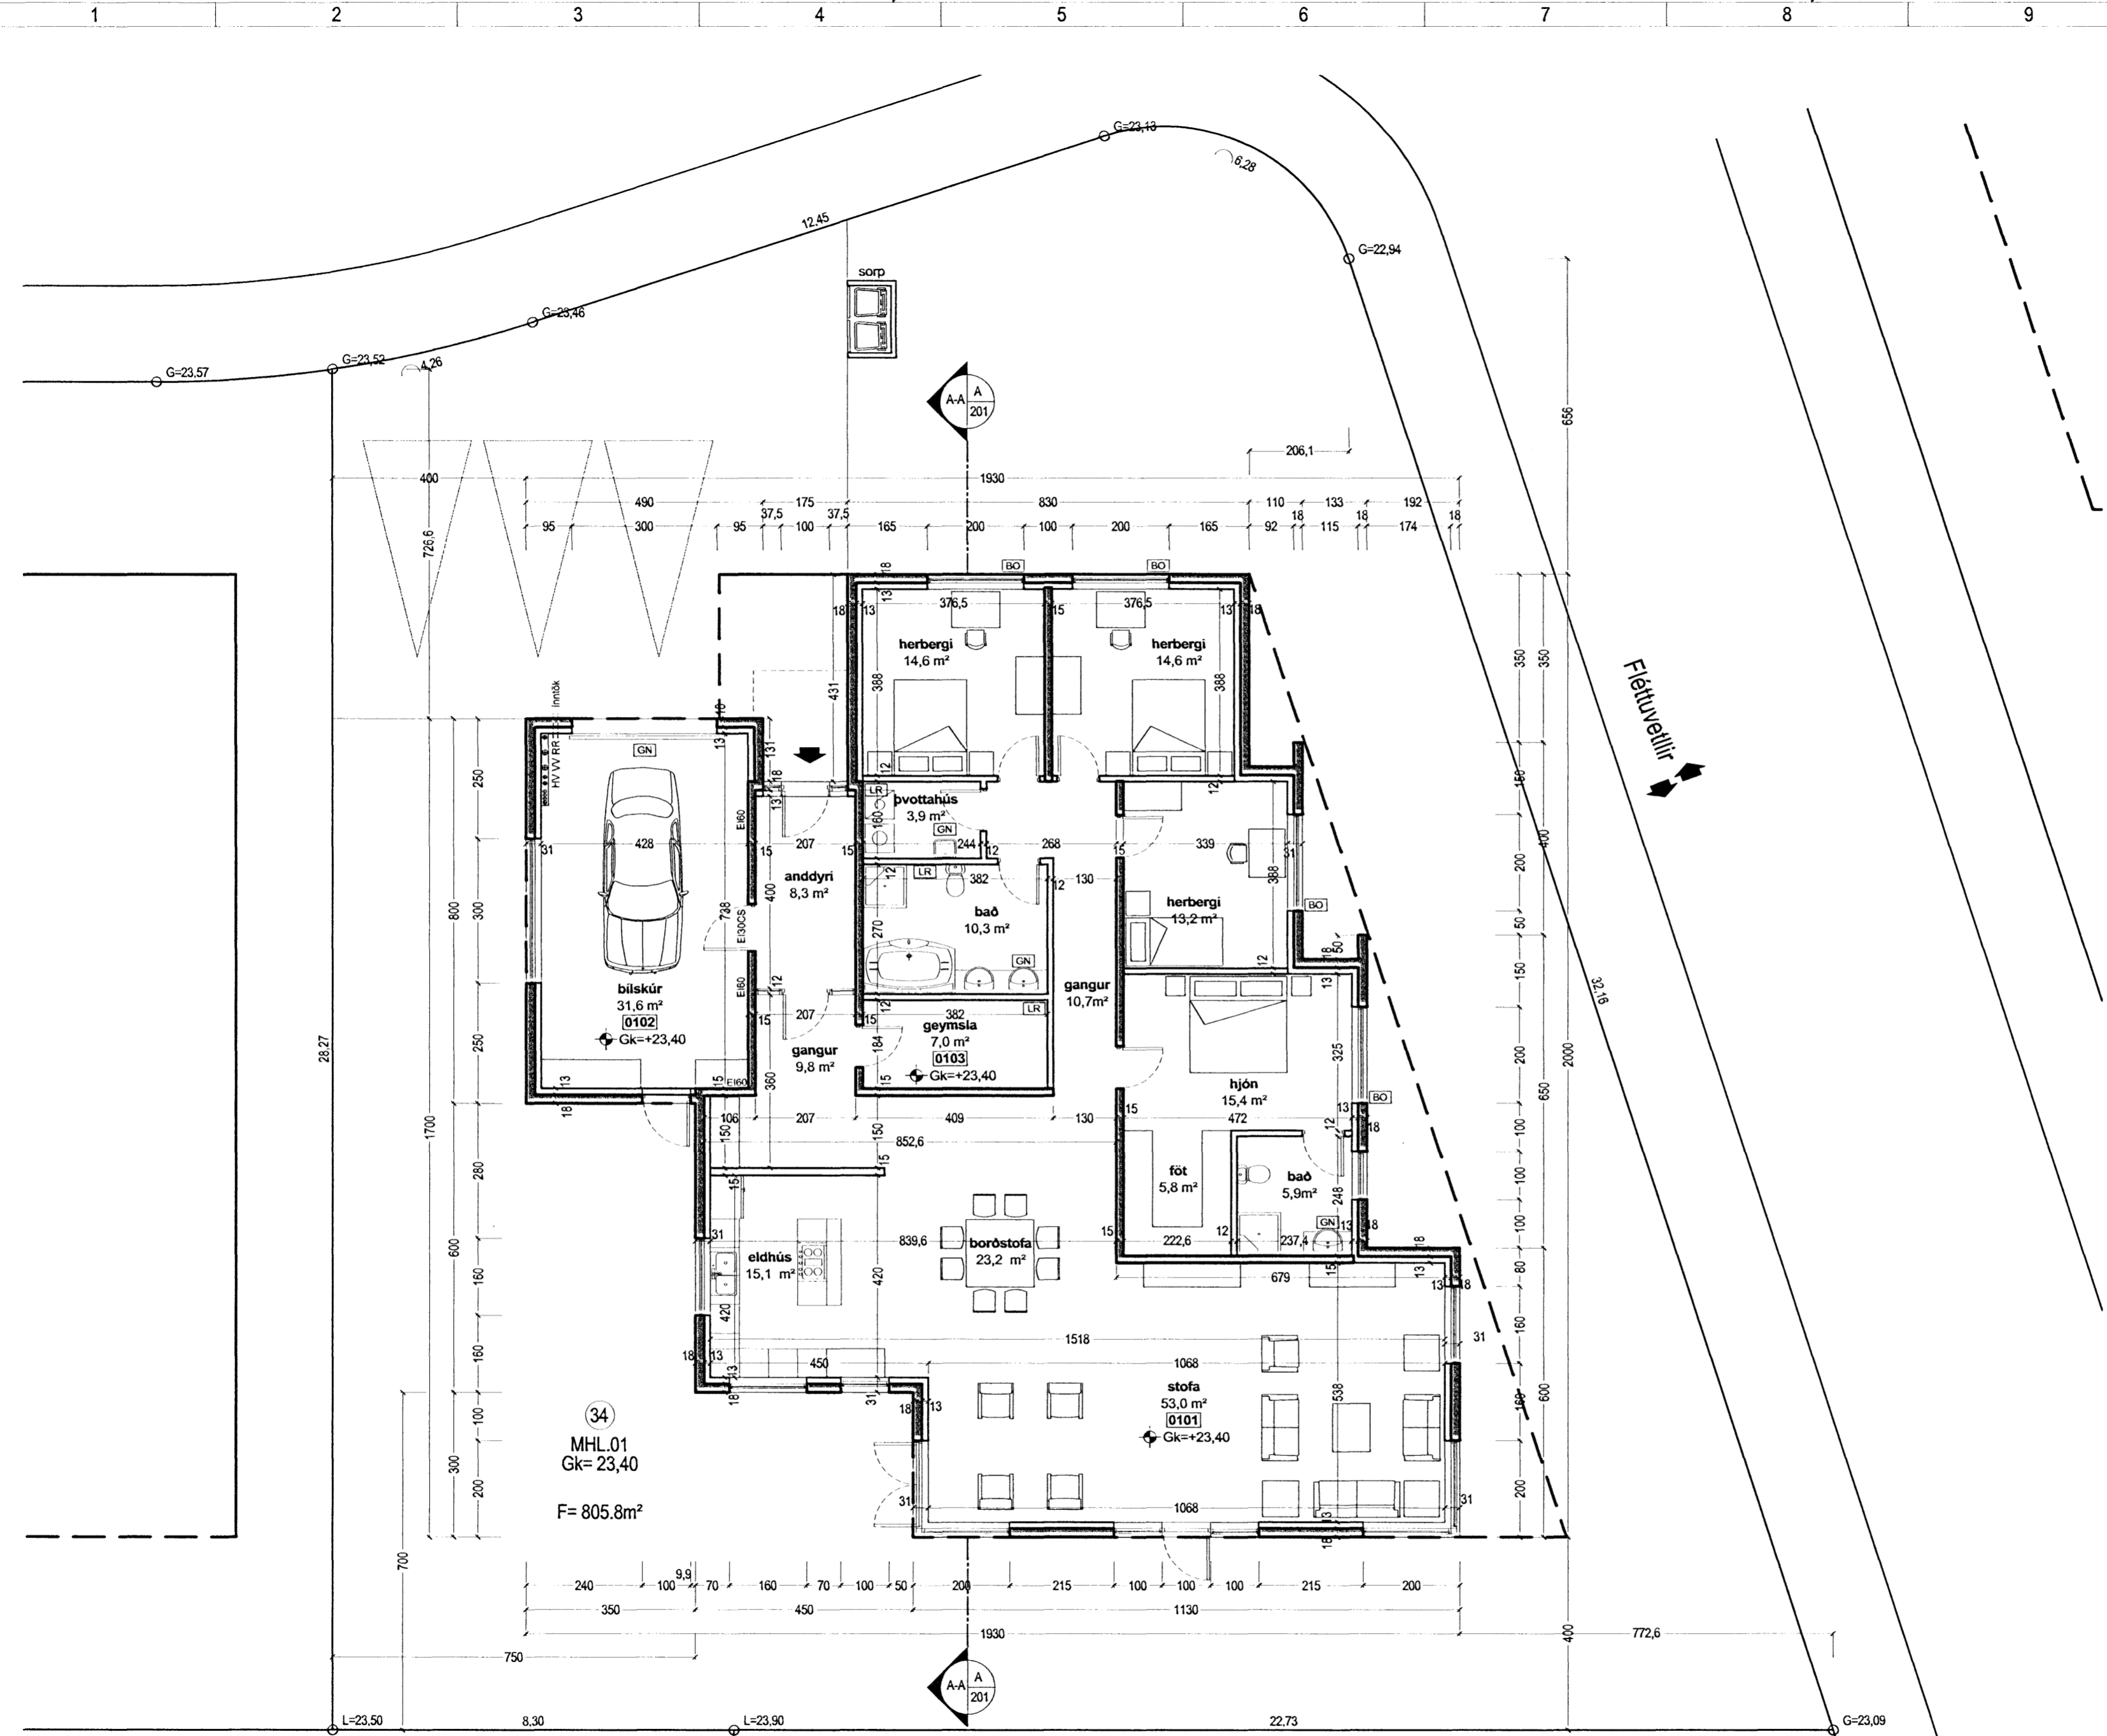

Grunnmynd 1:100

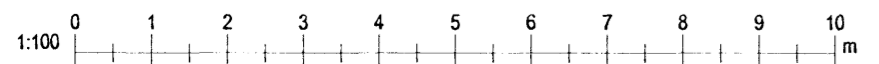

Save: 26.9.2007 10:09:08
Plot: 26.9.2007 10:15:12

Copyright © KRark