



Samþykkt þann  
10 OKT. 2007  
Byggingafultrúinn í Hafnarfirði  
F.h. Kristján Þórarinnsson


Norður útlit

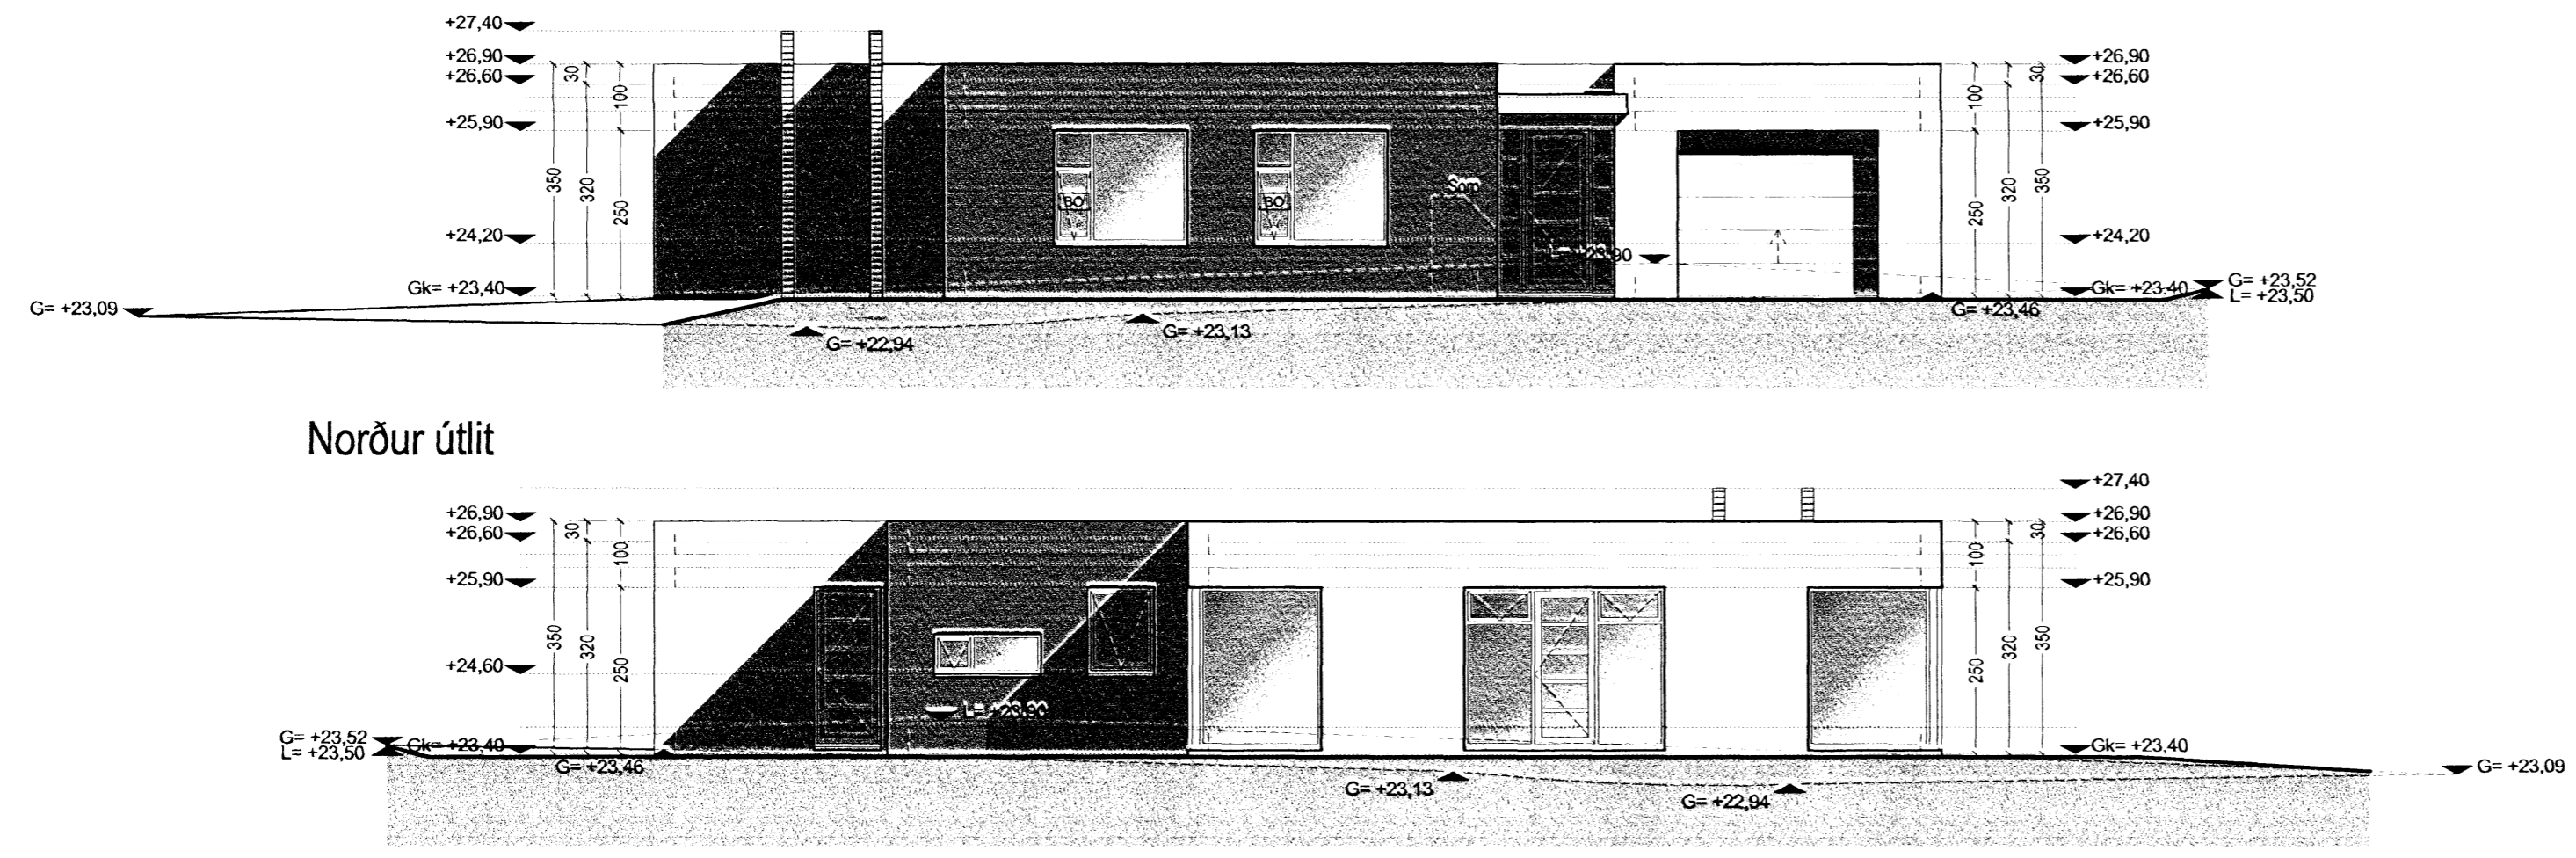


Suður útlit

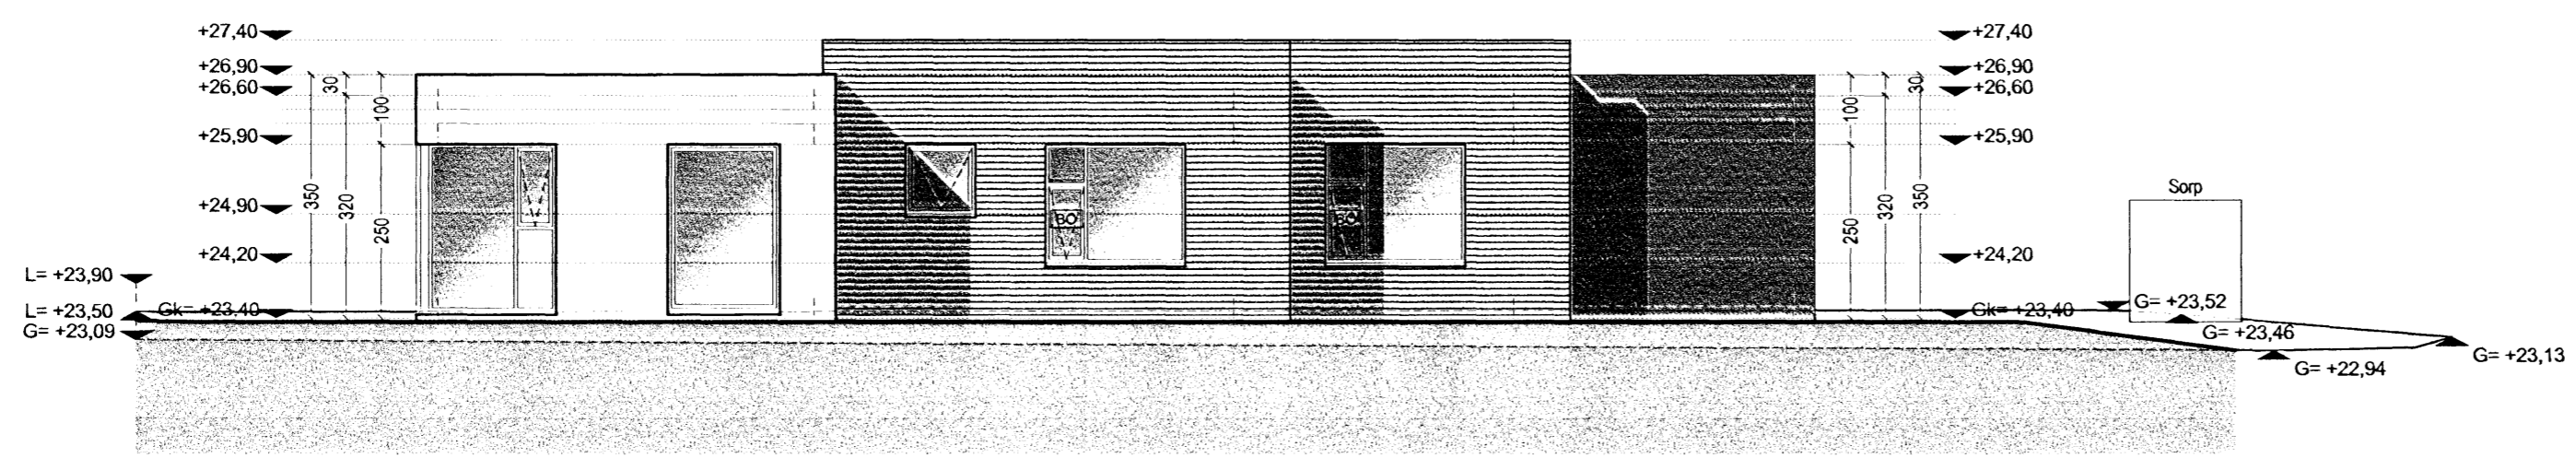


Austur útlit

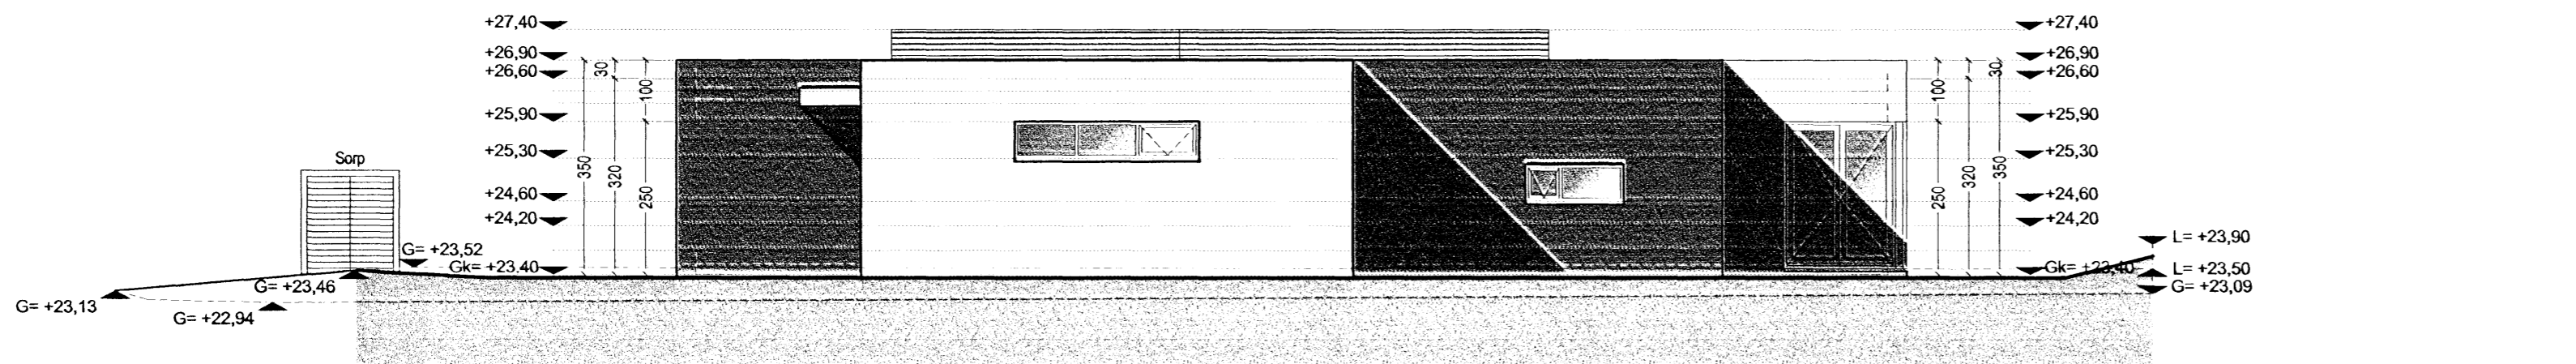

Vestur útlit

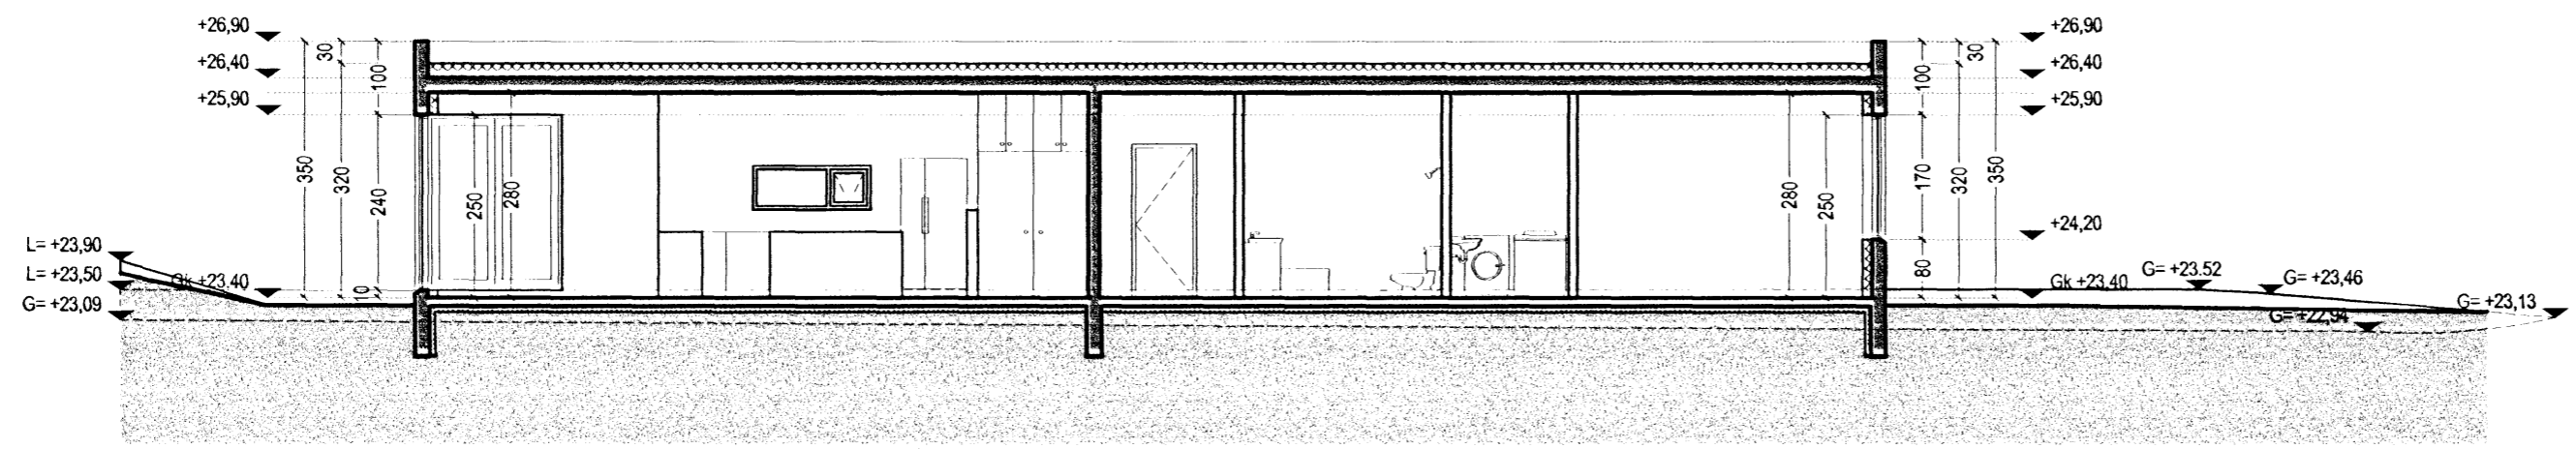

Snið A-A

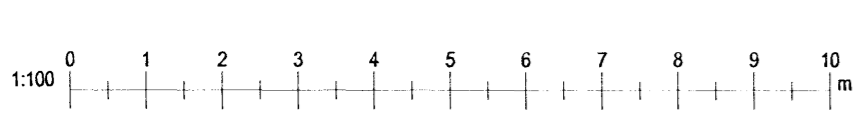

**TÁKN**

- GN = Gólfúrfall
- ÞN = Þakúrfall
- LR = Loftþræsting
- VLR = Vélknúin loftþræsting
- PK = Póstkassar
- NL = Neyðarjós
- BO = Björgunarop
- R = Reykskynjari
- HSL = Handslökkivataki
- ÚT = Merktur útgangur
- bo = Felliðstigi við björgunarop
- ☉ = Brunaslanga
- ☼ = Stigleiðsla
- ☼ = Inntak
- ☼ = Bílastæði fyrir fatlaða
- EI60 = Veggir og hæðaskil
- EI90 = Veggir og hæðaskil
- A-EI60 = Veggir og hæðaskil
- A-EI120 = Veggir og hæðaskil
- REI60 = Veggir og hæðaskil
- REI120 = Veggir og hæðaskil
- A-REI120 = Veggir og hæðaskil
- E-CS30 = Hurðir
- EI-CS30 = Hurðir
- EI-CS60 = Hurðir
- E-30 = Gluggar

**BREYTING**

| Breyting | Dagsetning | Teiknað | Yfirfarið |
|----------|------------|---------|-----------|
| 1        | 14.09.2007 | SOL     | KR        |

Breyting: hurð bætt við á gall bílskúrs, og glugga breytt í vængjanurðir sem er á vestur vegg stolti.

**KRark** Kristinn Ragnarsson arkitekt ehf.  
Suðurlandsbraut 4a - 3.hæð, 108 Reykjavík, Ísland  
S. 564.2255. Fax. 544.4225  
Kt. 581298.3589 - www.krark.is - krark@krark.is

Verkefni: Fléttuvellir 34  
Staður: Hafnarfjörður  
Verkhlut: Útlit, Snið A-A

Verknúmer: 05063IE  
Hönnun: KR.MML.RCM  
Yfirfarið: KR  
Mælikvarði: 1:100  
Skrá: 05063IE-34-A201.dwg

Verkefnastjóri: MML  
Teiknað: RCM.MML  
Samþykkt: Kristinn Ragnarsson Kt. 120944.2669  
Dagsetning: 26.07.2005  
Blað: A201