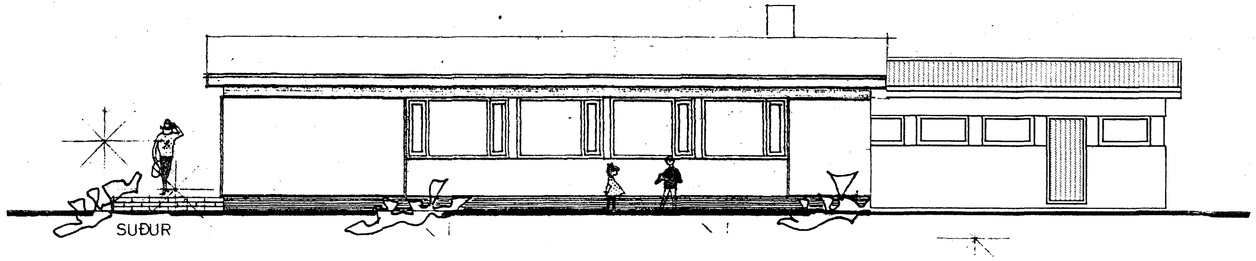

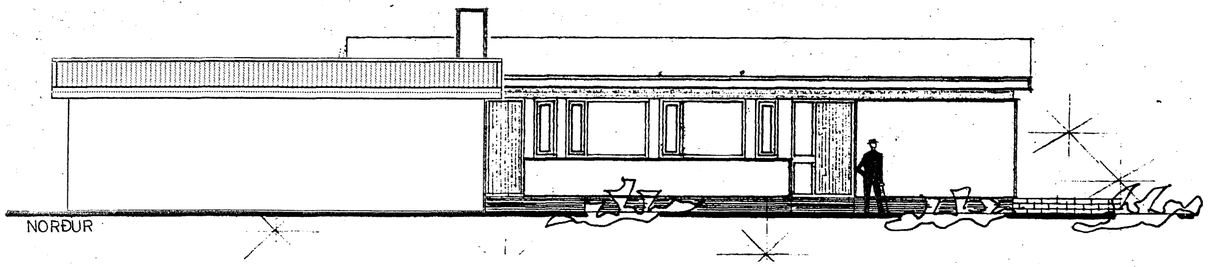

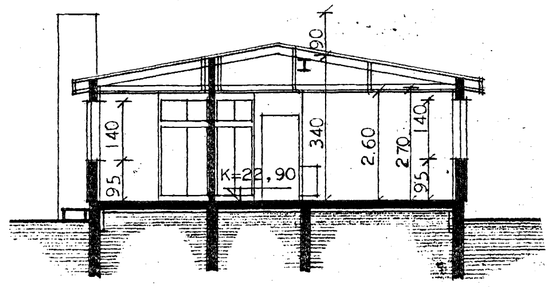

SNEIÐING A—A

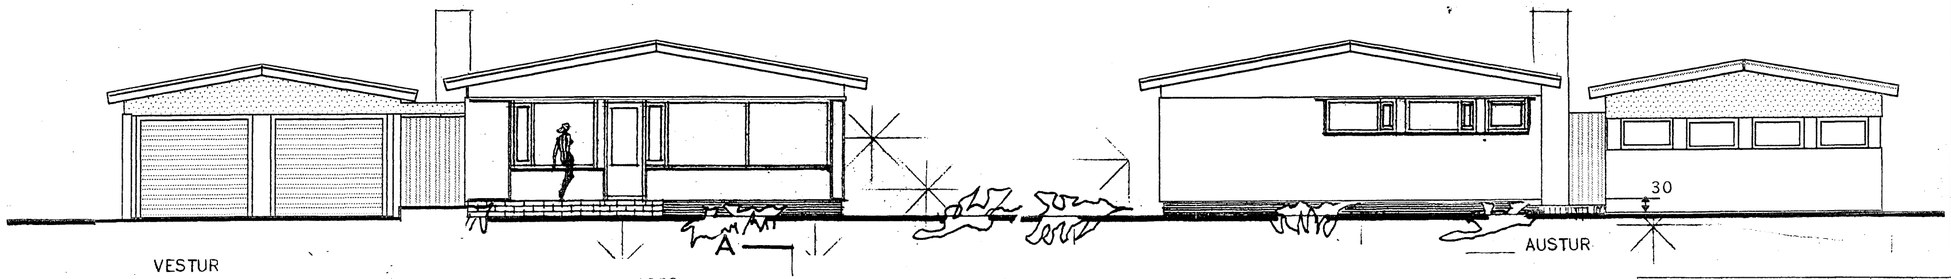

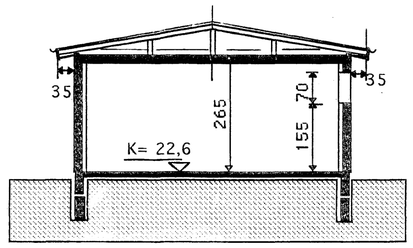

SNEIÐING C -- C

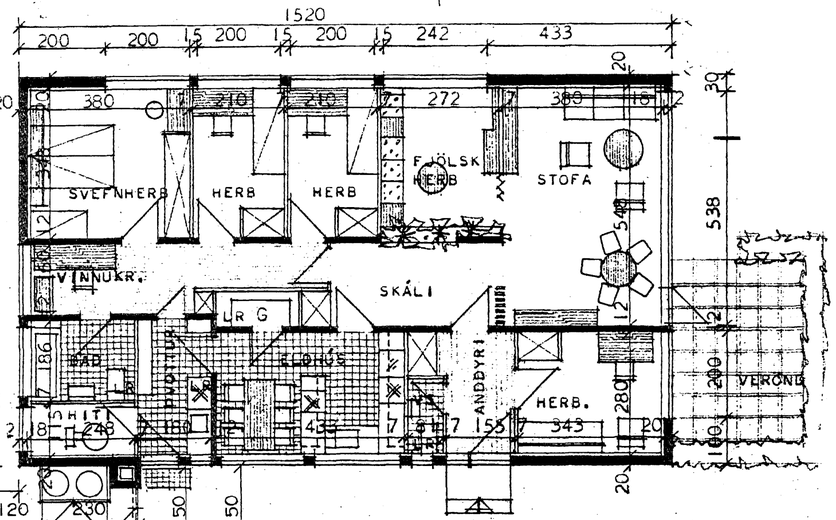

GRUNNMYND

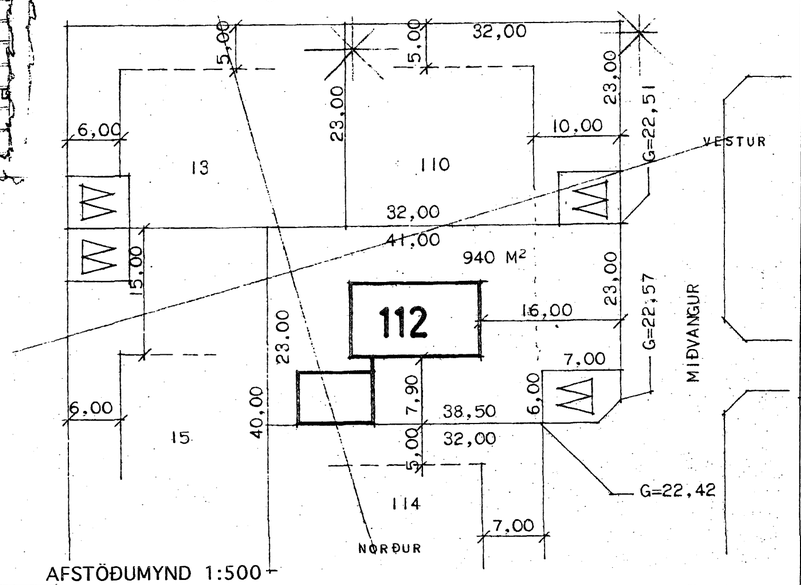

AFSTÖÐUMYND 1:500

Samþykkt þann
1 2 SEPT. 2007
Byggingafulltrúinn í Hafnarfirði
F.h. Kristján Þórarinsson

BREYTT 13. MAÍ 2007

Byggt stólað þak á steypta loftplötu bílgeymslu.
Sperrur eru 2" x 5" klætt með 1" klæðningu þakpappa og málklæðningu.
Einangrun 8" þakull.
Gaflar klæddir með harðplast plötum.

FLATARMÁL BRÚTTÓ ----- 133,7 M^2

FLATARMÁL NETTÓ ------ 119,7 M^2

HITAKLEFI SKAL GERÐUR AF STEINI OG MÚRHÚÐAÐUR Í HÓLF OG GÓLF.

Skráningartafla:	Miðvangur 112 Hafnarfirði				Skrásetjari:	Vigfús Halldórsson											
Landnúmer:	121921				Kennitala:	100760-5849											
Matshlutanúmer:	02			Útgáfa: 4.01c	Dags.:	09-07.2007											
Uppskipting og lýsing					Stærðir												
D0 Lokun	D1 Rými hæð-nró	D2 Þeðlun tegd	D3 Hitun-fyrirkom	D4 Eigner-hald	D5 Grunnflötur m²	D5M Millidúur m²	D6 Stigar m²	D7 Op m²	D8 Grunnflötur m²	D9 Brúttóflötur sk + l ö	D10a Gólfefni einn	D10b Gólfefni mest	D11 Brúttó rúmmál m³	D12 Nettóflötur m²	D16 Birt fermetrar m²	Þaðmetrar sérstaðrúmmála	D17 Brúttó rúmmál m³
		Matshluti			115,2	0,0	0,0	0,0	57,6	57,6			190,1	52,2	57,6		138,330
		Botn											11,5				
	01	1. hæð			115,2	0,0	0,0	0,0	57,6	57,6			178,6	52,2	57,6		
A	0101	Bílskúr	B	0101	57,6				57,6		2,65	2,65	182,6	52,2	57,6	2,65	138,330
A	0102	Þakrými	V	0101	57,6					57,6	0,20	0,70	26,9				
Athugasemdir																	
Sameignir sumra																	
Eignarhald																	
					Skiptar summ												
	Eigner-hald	Þeðlun tegd	Birt fermetrar m²	Sérrými m³	Sérrými og sameigin m³												
	0101	Bílskúr	57,6	138,330	138,330												
		Alls	57,6	138,330	138,330												

HÖNNUÐIR HÚSS:
Magnús Ingi Ingvarsson og Halldór Haldórsson
Húsnæðismálastofnun ríkisins

TEIKNISTOFAN KVARÐI

Verkefni
MIÐVANGUR 112
HAFNARFIRÐI
ÞAK Á BÍLGEYMSLU

Heiti
GRUNNMYND,ÚTLITSM. SNIÐ
AFSTÖÐUMYND, SKÝRINGAR

kvarði	1:100 1:500	verk.nr	200550
dags.	10 JÚNÍ 2005	dags br.	8. MAÍ 2005
hönnun	G. G.	teikn nr	A-1
teikn	G. G.		

Hringbraut 17 220 Hafnarfirði
s. 555-2020 FAX 555-2021
Gísli G. Gunnarsson BFÍ kt, 020649-2409