


Grunnmynd efri hæðar
mkv. 1:100

KÖLNUNARTÖLUR (hámarksgildi):

Útveggir	0.4 W/m²K
Útv. (vegið meðaltal)	0.85 W/m²K
Bæk	0.2 W/m²K
Gólf á fyllingu	0.3 W/m²K
Gluggar og gler	2.0 W/m²K
Hurðir	3.0 W/m²K

HV= Inntak hitaveitu
VV= Inntak vatnsvíteitu
RV= Inntak rafteitu
S= Inntak síma
LR= Loftræst rými
GN= Niðurfall
BNF= Bækniðurfall

- BO Björgunarop
- BO STÆRD Veggar og hæðaskil með merktri brunamótstöðu.
- EIC-60 Hurðir og gluggar með merktri brunamótstöðu.
- R Reykskynjarar

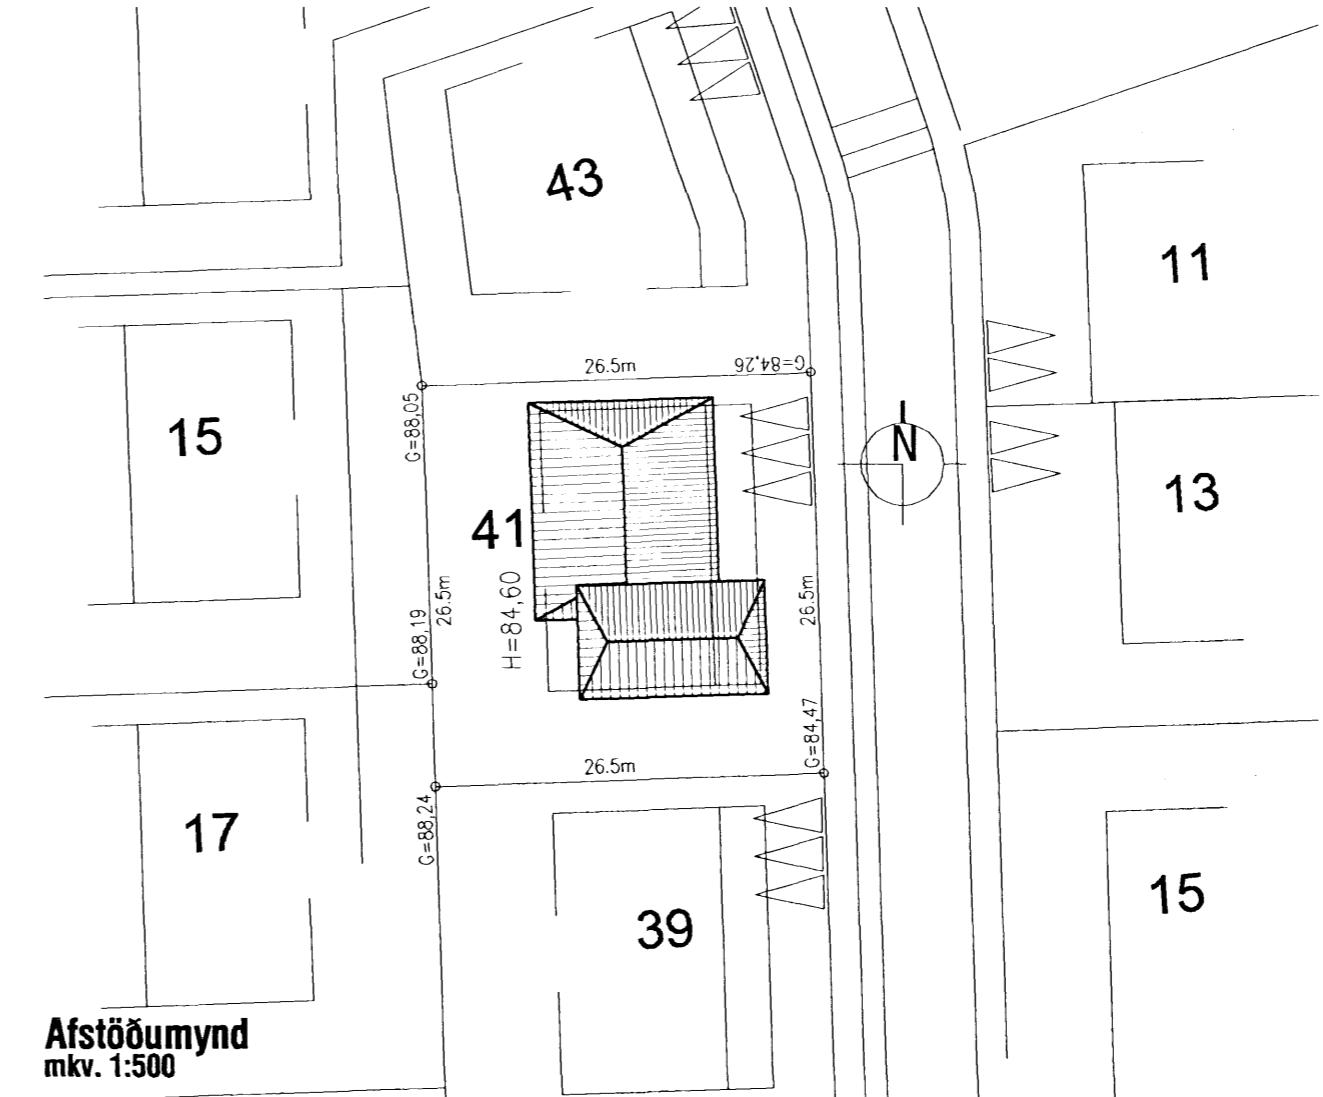

BYGGINGARLYSING

Húsið, sem er tveggja hæða einbíli með innbyggðri bilageymslu, er staðsteypit á hefðbundinn hátt og hvílir á sökkli og plötu úr jámbentri steinsteypu. Á húsinu er timburþak klætt bárujámi. Innvegir eru ýmist staðsteypir eða úr grind klæddri gipsi.

PAK. Þak er gert úr 225x50mm spernum sem hvila á steyptum útveggjum og steyptum bitum. Einangrað með 200mm pakull, klætt með borðaklæðningu, pappa og bárujámi. Loftun þaksins er um 2x40mm loftunarrör m. neti í hvorn enda hvers sperubils. Neðan á sperrur er loftaklæðning, fest á rafagnagrnd. Þakhalli er 14°.

ÚTVEGGIR. Útveggir eru staðsteypir á hefðbundinn hátt, og einangrað að innan. Húsið er murað að utan með síltír áferð og malað hvít.

GLUGGAR. Gluggar eru hefðbundir timburgluggar settir eftir í útvegg. Tvöfalt K-gler er í gluggum og 14mm loftbil.

SÖKKULL OG GÓLFPLATA. Sökkull og gölfplata eru úr jámbentri steinsteypu. Einangrað innan á sökkla og undir plötu með 75mm polystyren einangrun.

INNVEGGIR. Innvegir eru ýmist staðsteypir eða úr 90mm grind klæddri gipsi. Vegg- og loftaklæðningar í bilageymslu eru í flokki 1 - aðrar klæðningar eru amk í flokki 2.

LAGNALEIÐIR OG NIÐURFÖLL. Neysluvatnslagnir eru rör í rör plastlagnir í gölfplötum með deililikistum í bílskúr. Gólfhitalagnir verða í húsinu, en lagnir að ofnum verða rör í rör plastlagnir. Inntök veitna í samráði við viðkomandi veitustofnunar. Koma skal fyrir gegnumstreymsniðurföllum í öllum votrýmum íbúðar, p.e. snytingum og þvottahúsi, og í bilageymslu.

LOFTRÆSTING LOKABÐA RÝMA. Loftræsta skal óll gluggalaus rými, annað hvort með útblæstri um veggvifur eða loft-túður.

ELDSTÆÐI. Varðandi frágang á eldstæði og reykáf er visað til 192 gr. og 193 gr. Byggingarreglugerðar. Einig er visað til leiðbeininga Brunamálastofnunar ríkisins og Rb blaðs um frágang eldstæða.




BRUNAVARNIR. Bilageymsla skal hólfuð af með EI-60 veggjum með vegg- og loftaklæðningu í flokki 1. Aðrar klæðningar í húsinu skulu ekki vera lakari en í flokki 2. Í hverju svefnherbergi skal vera samþykkt björgunarop. Koma skal fyrir reykskynjurum skv. grunnmynd. Óll efni og vinna skulu vera í samræmi við byggingarreglugerð, viðkomandi IST staðla og reglugerð um brunavarnir.

LÓBARFRÁGANGUR. Frágangur lóðar á lóðamörkum skal unnin í samráði við lóðarhafa aðliggjandi lóða.

▲ STÆRDIR SKV. SKRÁNINGARTÖFLU:

Heildarflatarmál / birt flatarmál: 332,4m²
Heildarrúmmál: 1096,2m³
Skiptarúmmál: 886,950m³

Lóðarstærð er 681,1m², nýtingarhlutfall = 0,453

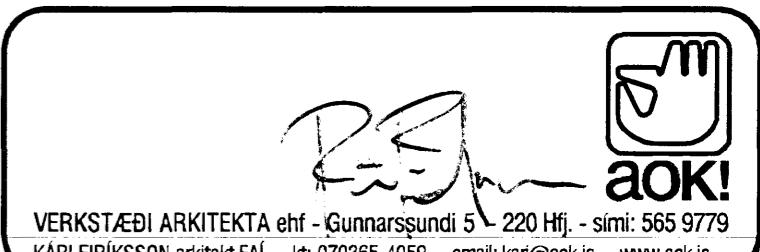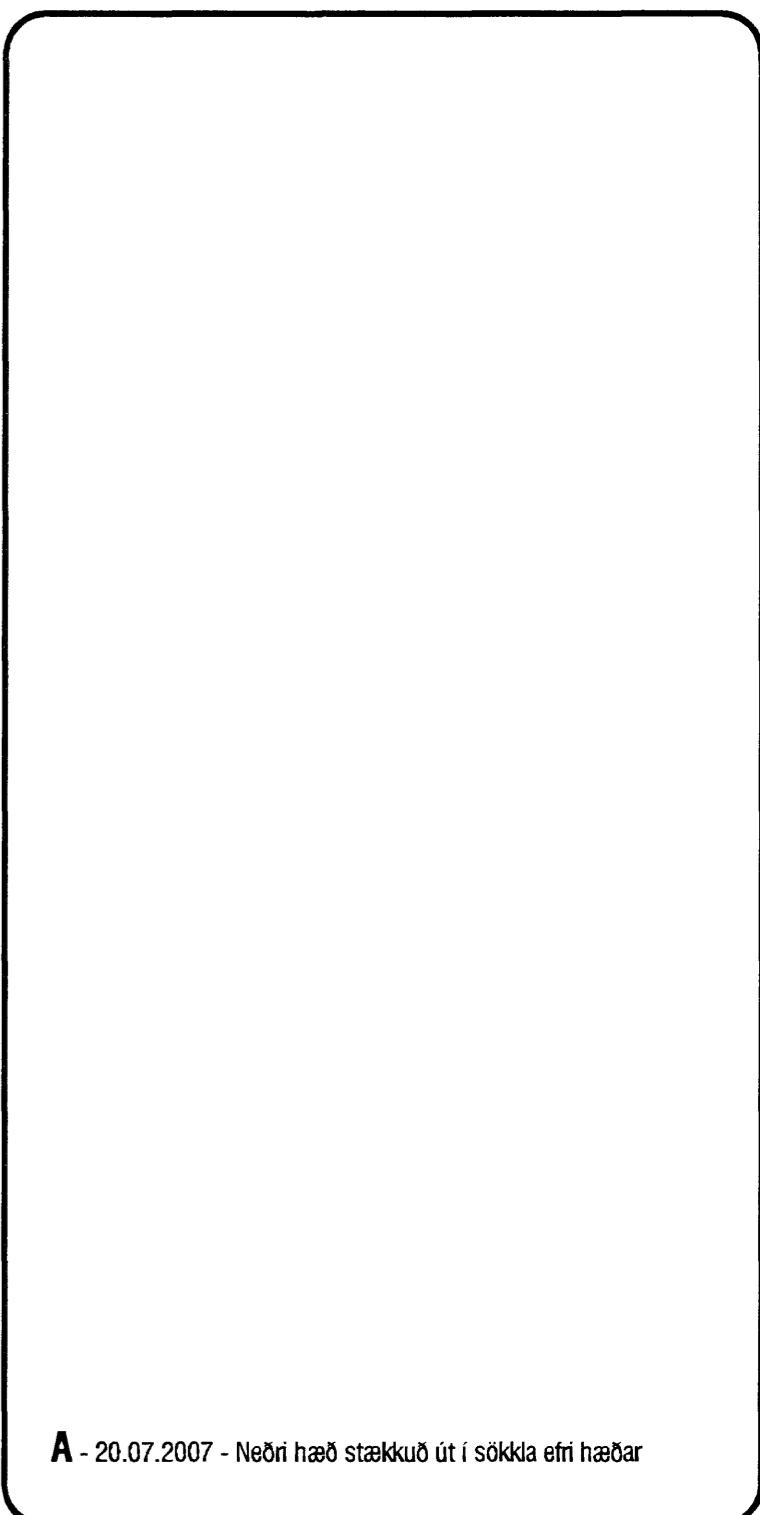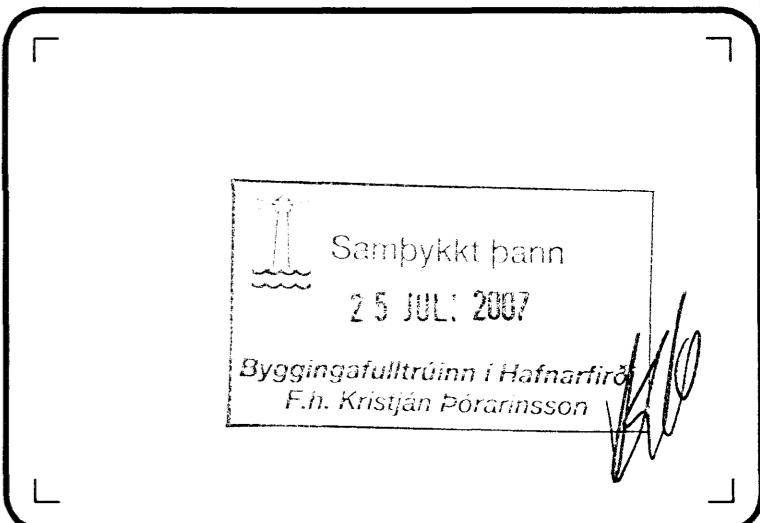

verk	HLÍÐARÁS 41, HAFNARFIRÐI einbýlishús	
teikning	Grunnmynd efri hæðar	
Byggingarlýsing	ADALUPPDRÁTTUR	
hannad KE	teiknað KE	dags 25.nov 2006
mkv. 1:100	tölvuskrá 0628-201.dwg	þróntað 28.des 2006
blæðstærð A2	Óll mál eru í millimetrum. Óll vafaatriði skal bera undir hönnuð. Mælið ekki af teikningum, óll mál athugið á staðnum. Óll afnot og afritun teikningar, að hluta eða í heild, er hæð skriflegu leyfi höfundar.	