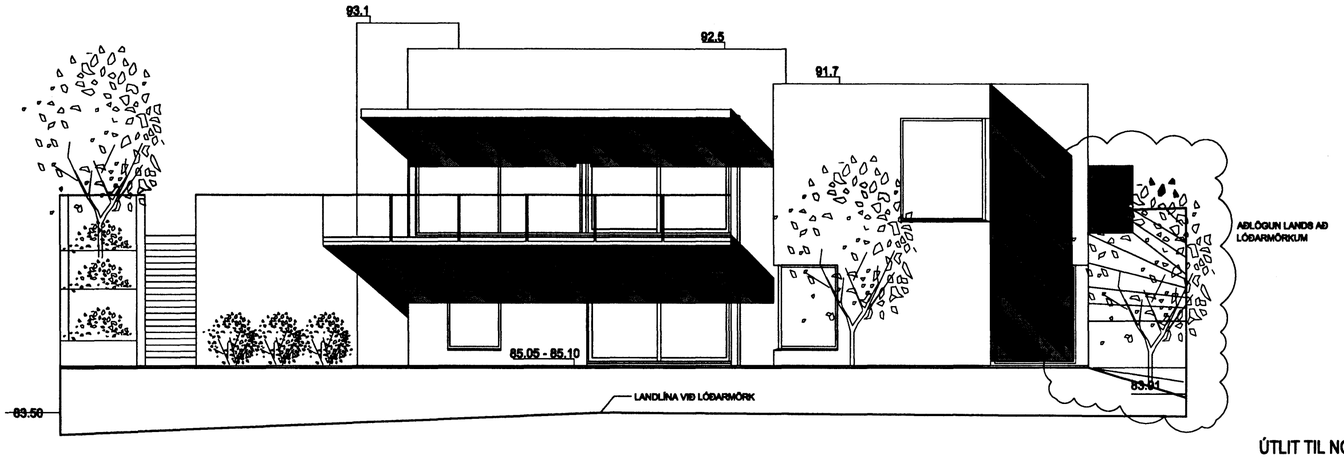

ÚTLIT TIL NORÐAUSTURS

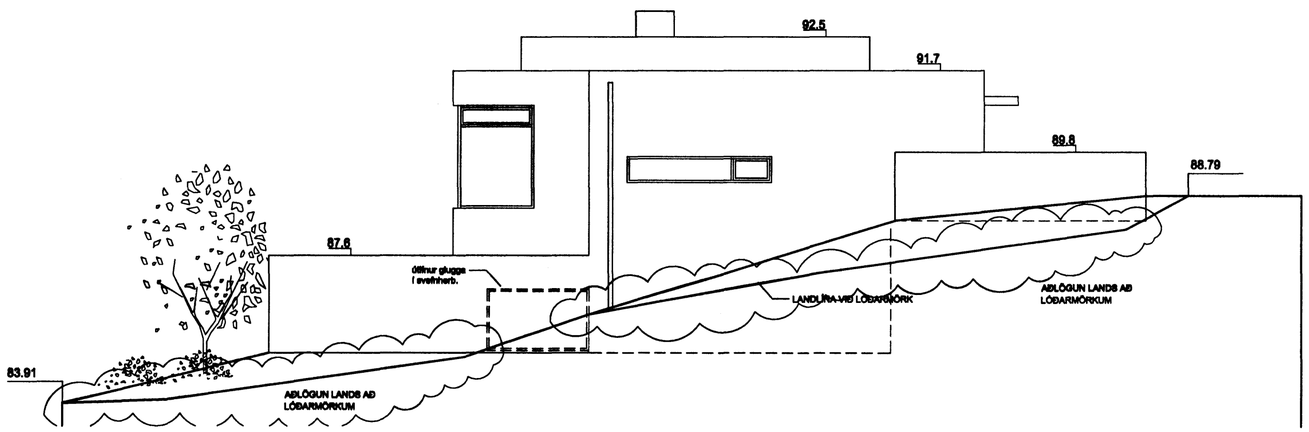

ÚTLIT TIL NORÐVESTURS

Samþykkt þann
31 JAN. 2007
Byggingafulltrúinn í Hafnarfirði
F.h. Kristján Þórarinsson

NR.	DAGS.	BREYTING	RISS.	TEIKN.
A	14.01.07	Aðlögun lands á lóðarmörkum til norðurvesturs laguð		

Á STOFUNNI ARKITEKTAR
FINNUR BJÖRGVINSSON
HILMAR ÞÓR BJÖRNSSON
SIGRÍÐUR ÓLAFSDÓTTIR
BERGSTAÐASTRÆTI 10, RVK. sími:551-1460, netfang:stofan@stofunni.is

Finnur Björgvinsson, arkitekt FAÍ KT: 180946-3069

Hilmar Þór Björnsson, arkitekt FAÍ KT: 280845-3109

Sigríður Ólafsdóttir, arkitekt FAÍ KT: 071070-5069

HLÍÐARÁS 4 HAFNARFIRÐI
EINBÝLISHÚS
ÚTLIT

HANNAÐ/TEIKN. SÓ
ATH.
SAMÞYKKT
KT. 660589-1399

KVARÐI 1:100
REYKJAVÍK: 03.12.2006

VERKNR. TEIKN. NR. A-BU-002 NR. A