


3 SNEIÐING A
MKV 1:50


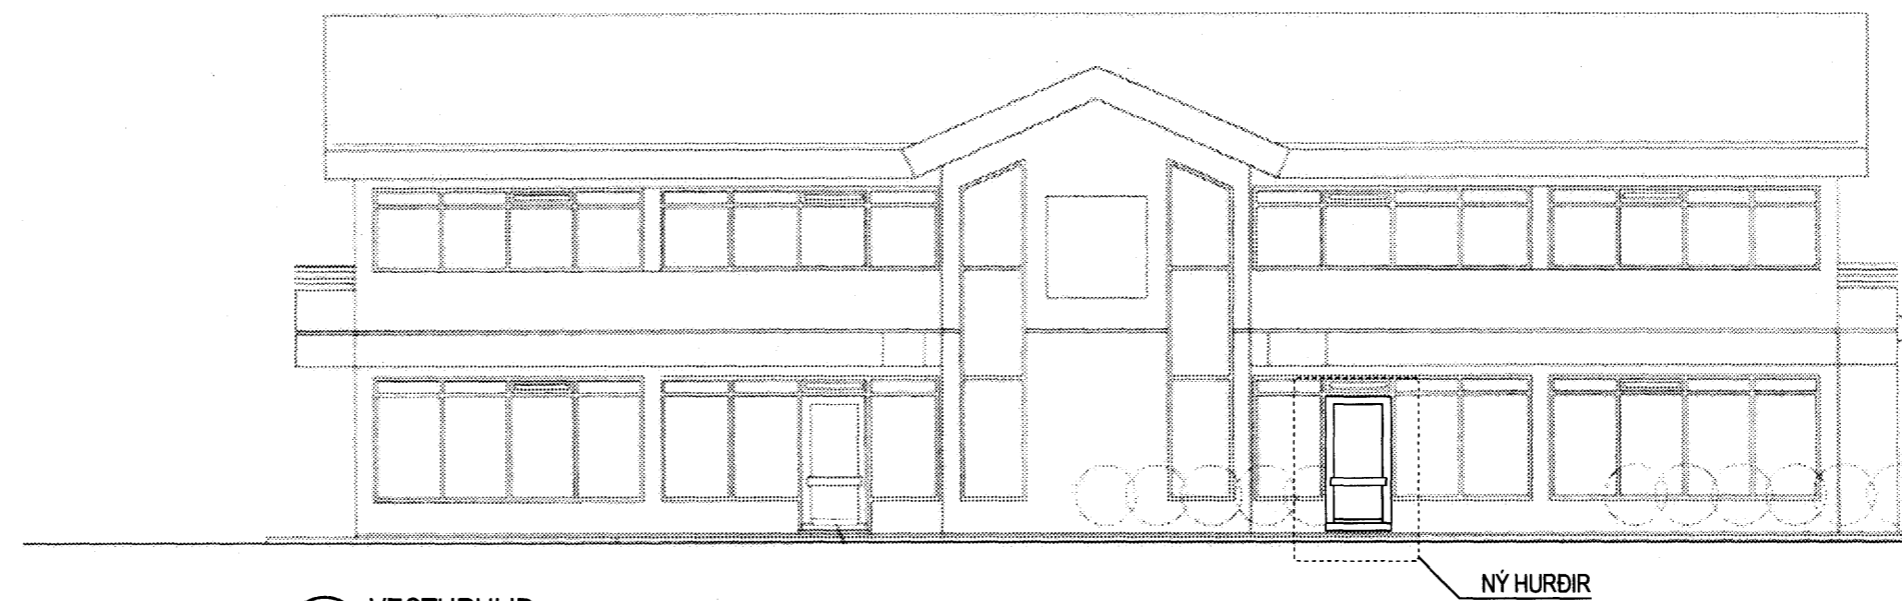


2 VESTURHLIÐ
MKV 1:50


Byggingarfulltrúi samþykkir erindið.
10 JAN. 2007

Bent skal á að samþykkt þessi verður ekki virk, lýr en eftir þinglýsingu eignaskiptayfirlýsingarinnar og skráningu hennar hjá Fasteignamatari ríkisins.


Byggingarfulltrúinn í Hafnarfirði
F.h. Kristján Þórarinnsson

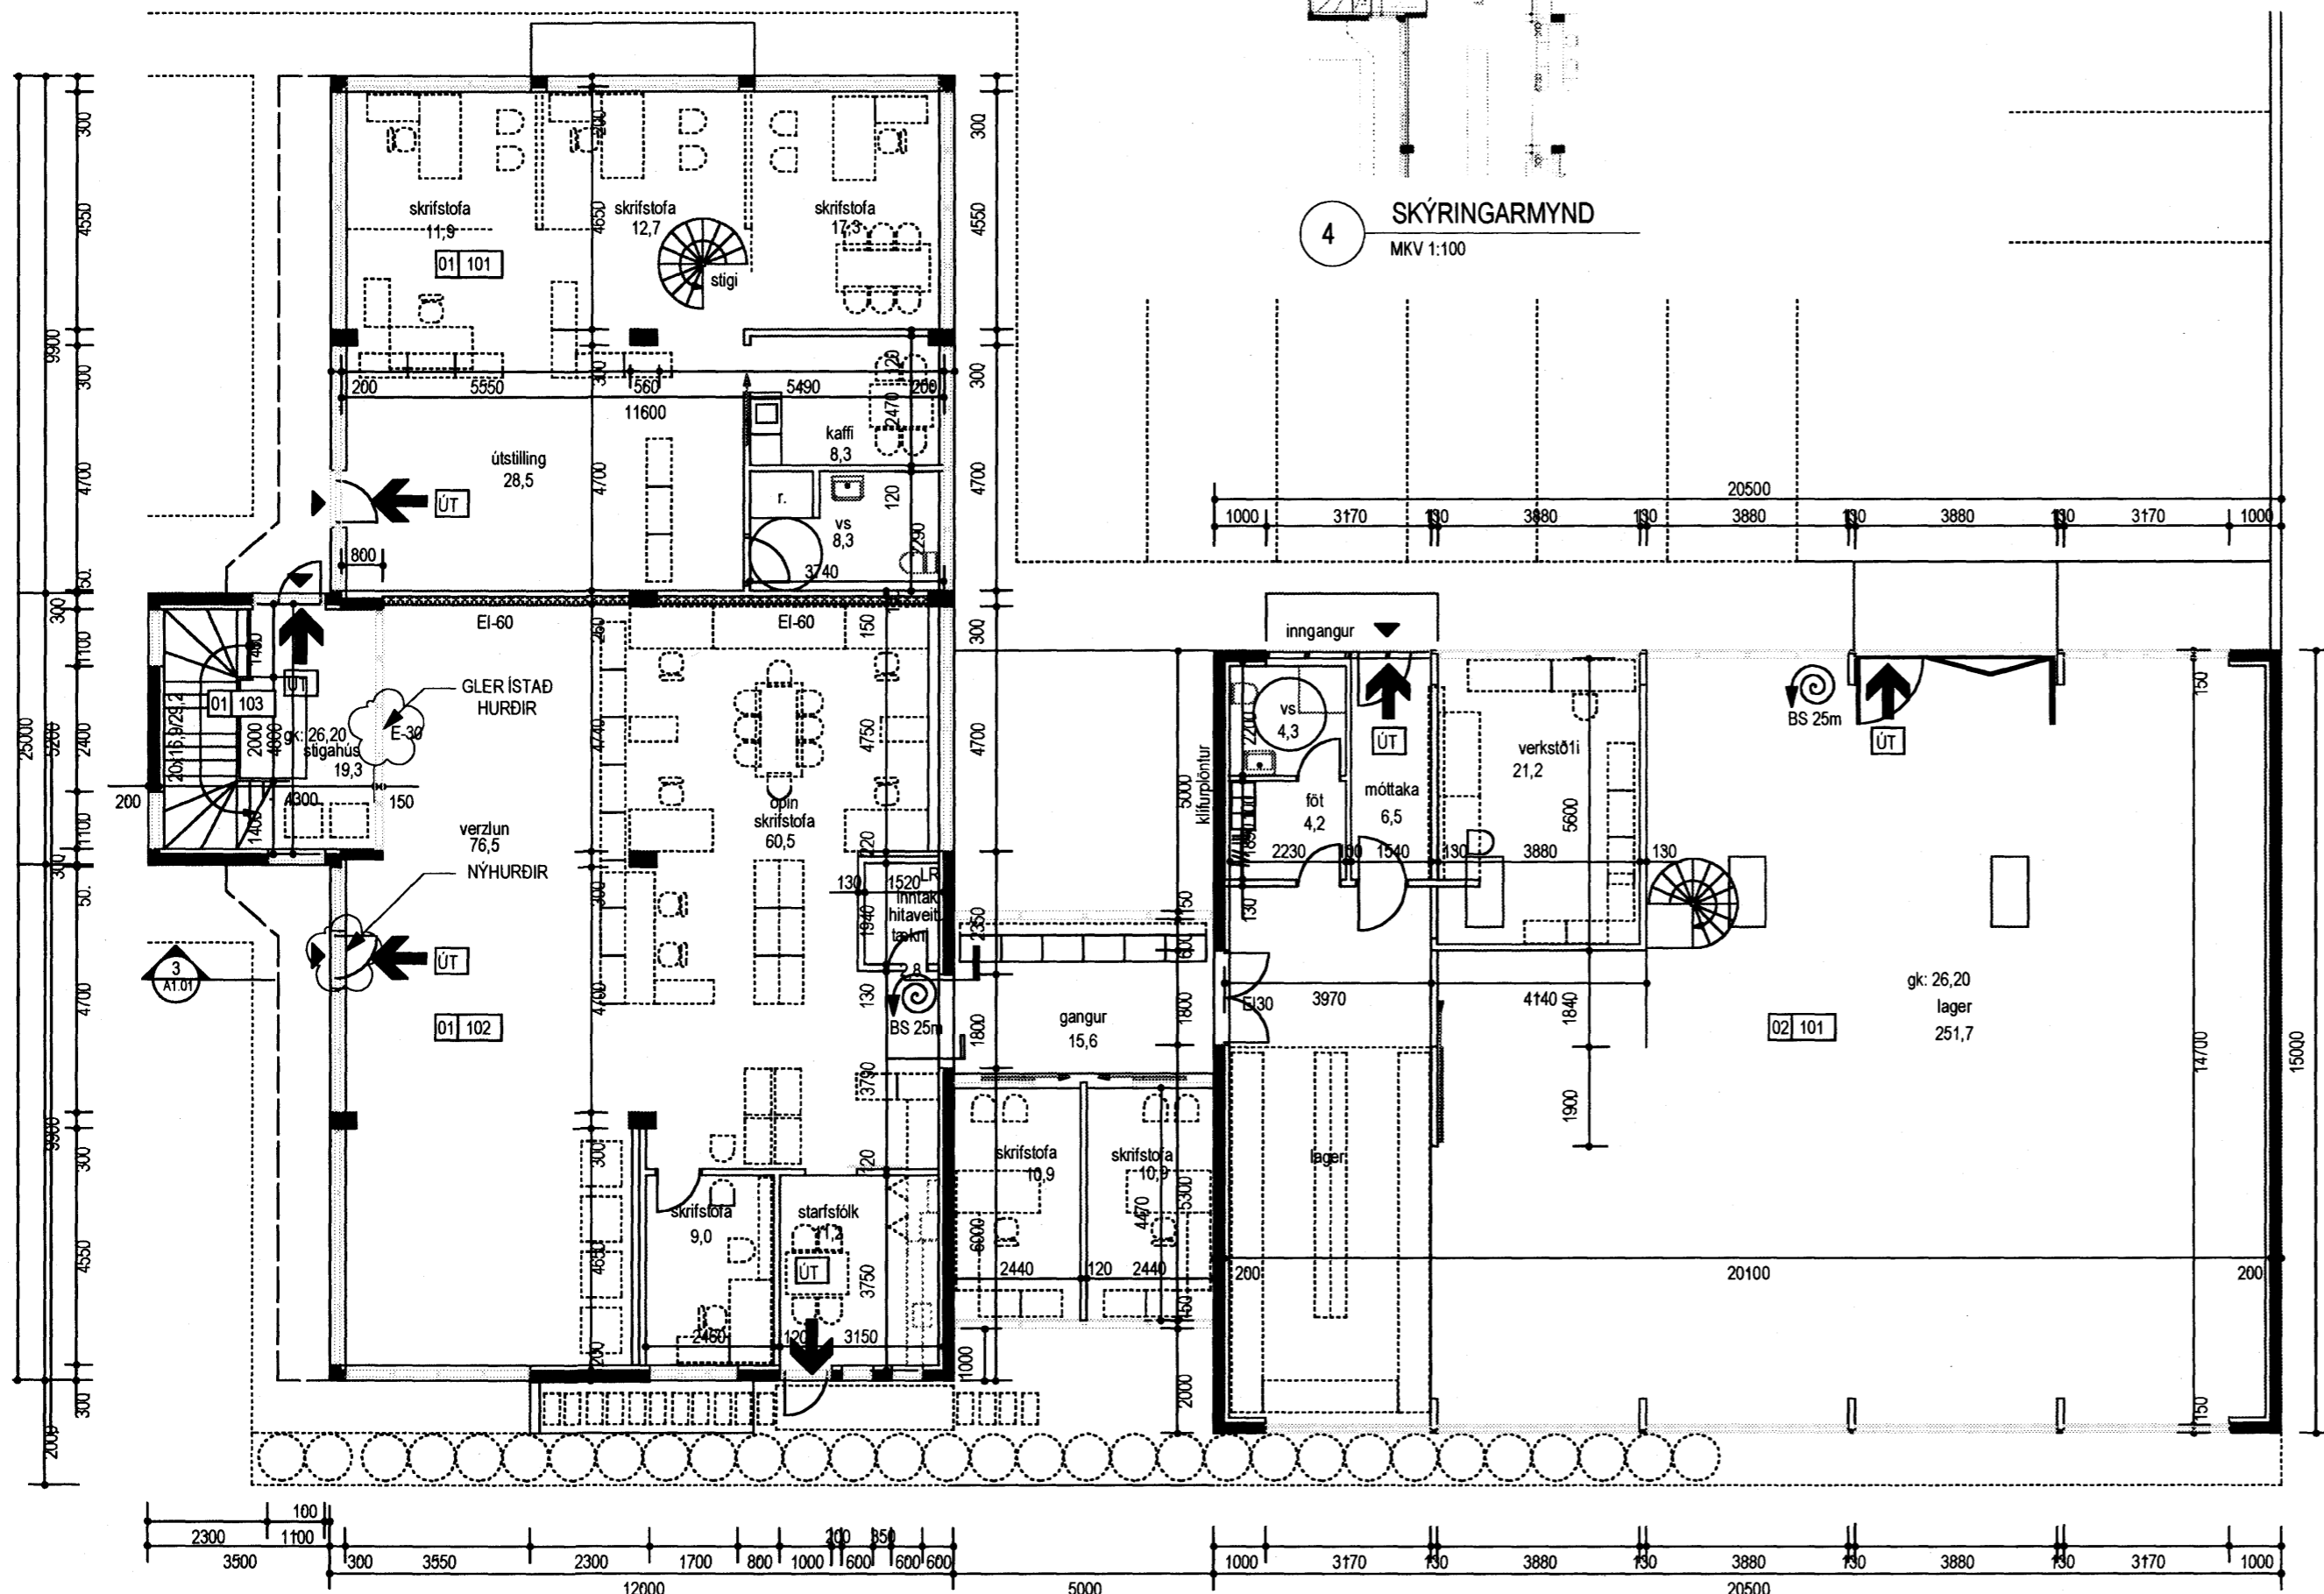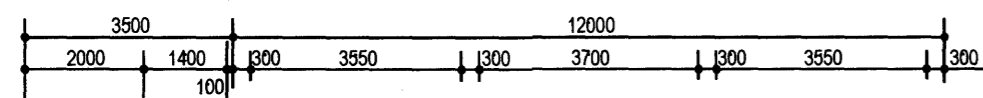

5 GRUNNMYND 1.
MKV 1:50

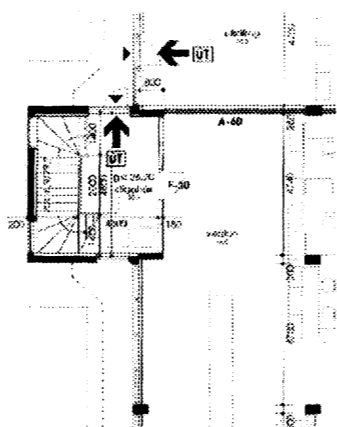

4 SKÝRINGARMYND
MKV 1:100

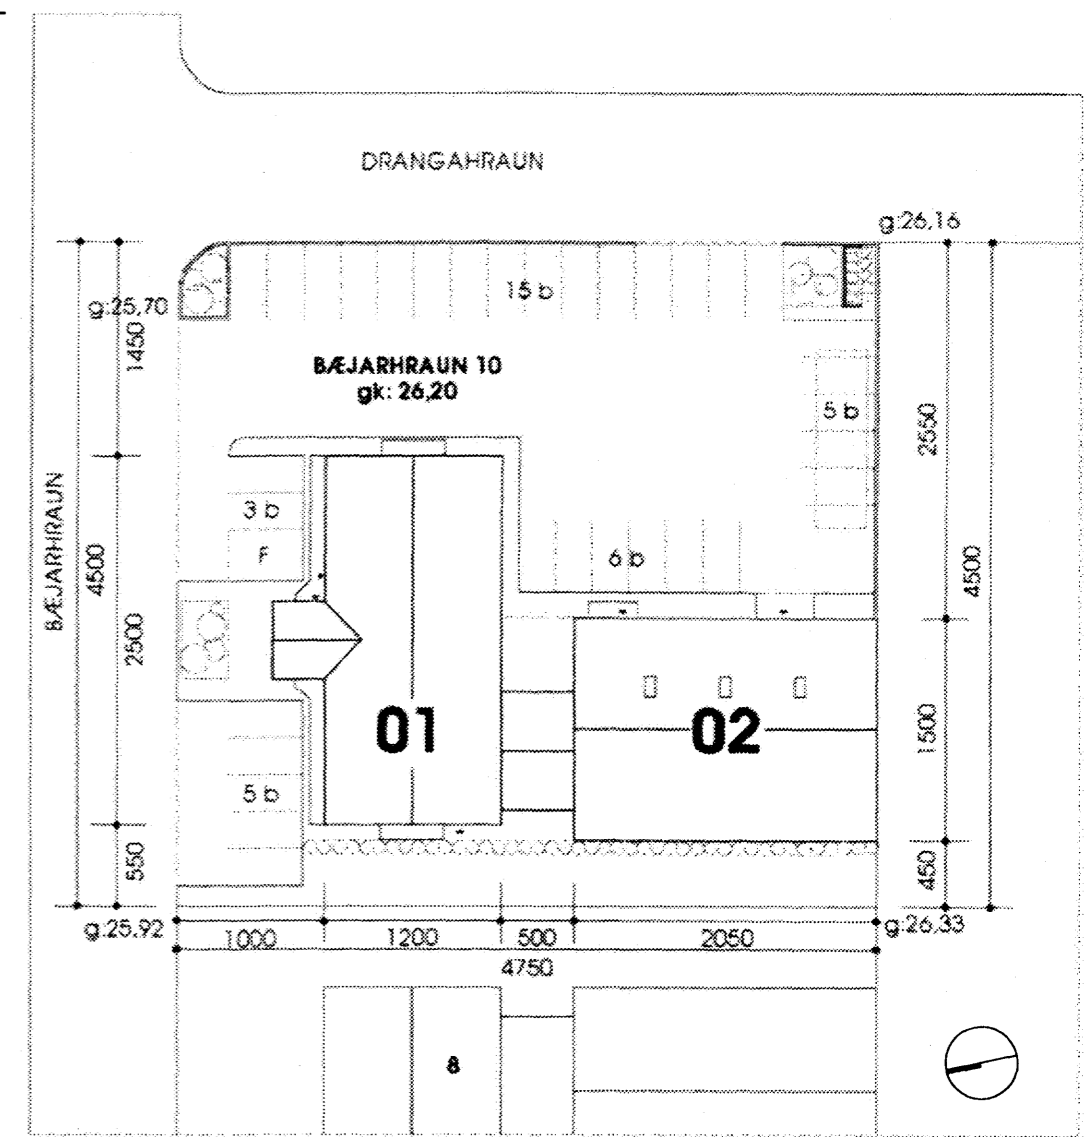


1 AFSTÖÐUMYND
1:500

BÆJARHRÁUN 10
-Landnúmer: 120-243
-Fastanúmer: 2074261
-Staðgreininúmer: 1660-0100
-Sveitarfélag: 1400

Breyting felur í sér eftirfarandi:
Ný inngangshurð er gerð í matshluta (01.102)
Gat verður gert á gluggavegg og steyptan vegg þar undir fyrir nýja inngangshurð, sbr. hurð á framhlíð vesturhluta byggingar (sjá teikn. 2.A1.01)
Sú hurð þjónar jafnframt sem flóttaleið og verður merkt sem slík.
Núverandi hurð úr matshluta (1.03) verður fjarlægð og gler sett hennar í stað.
Stígahús verður sameiginleg eign matshluta (2.01, 2.02 og 2.03).

Breyting	Dagsetning	Skýring
-	-	-

VERSLUNAR OG SKRIFSTOFUHÚS
BÆJARHRÁUN 10 - 220 HAFNARFJÖRÐUR

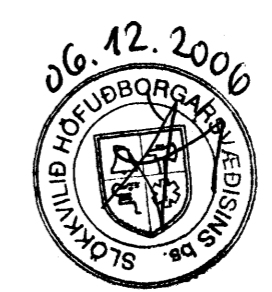

AFSÖÐUMYND/ ÚTLIT/ SNIB/ SKÝRINGARMYND/ GRUNNMYND 1. HÆÐAR		AÐALUPPRÁTTUR	
Breyting:	Teikn.nr.:	A1.01	
Útgáfud.:	Mkv.:	GLÁMA · KÍM	
21.11.2006	1:50	Arkitektar Laugavegi 164 ehf, 105 Reykjavík s: 530-8100, f: 530-8101, kt: 560 496 2739 glamokim@glamokim.is, www.glamokim.is	
Verkn.:	Teikn.	RB	JÞ
2061103			

TEKNINGU ÞESSA MÁ EKKI AFRIÐA MÆD NEINUM HÆTTI ÁD HLUTA TIL EÐLA HEILD ÁN SAMRÆGGIS LEYFS HÖFUNÐAR