
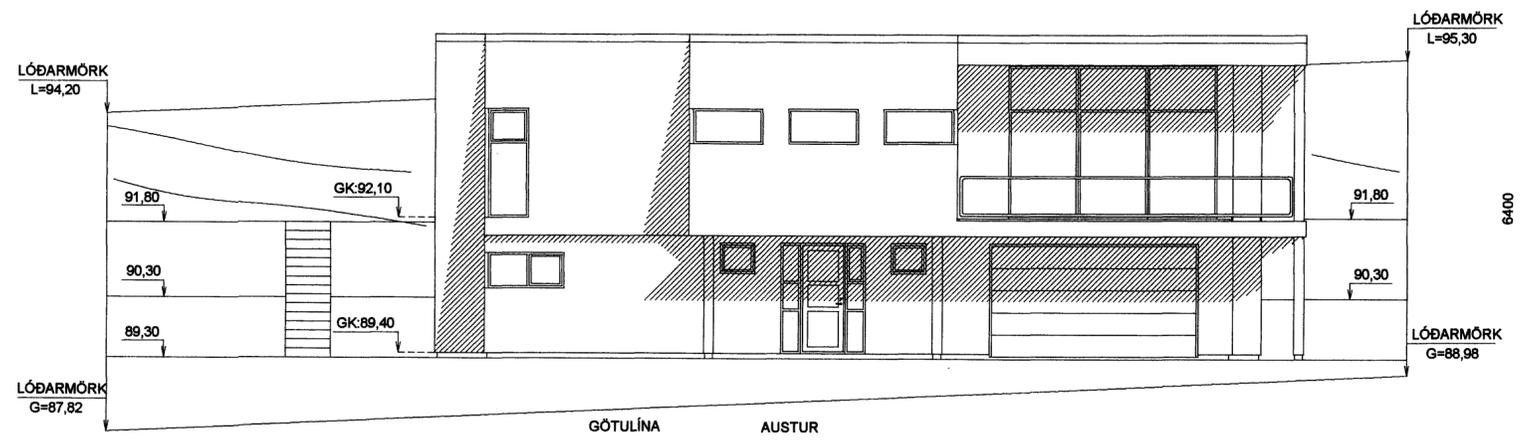


Samþykkt þann  
10 JAN. 2007  
Byggingafulltrúinn í Hafnarfirði  
F.h. Kristján Þórarinnsson

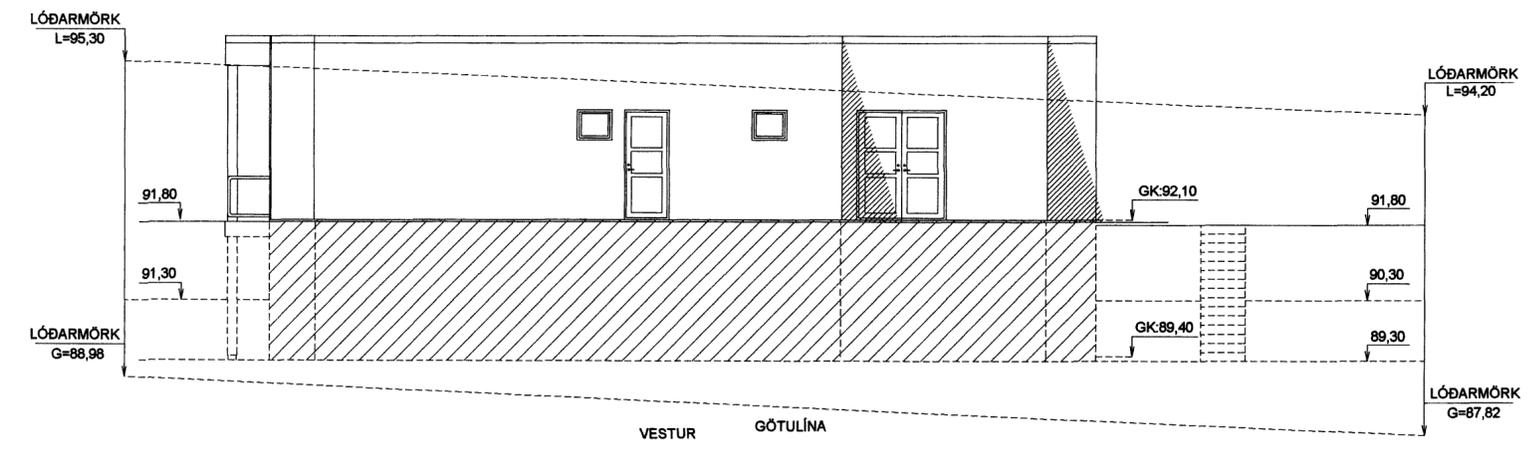

### BYGGINGARLÝSING

Einbýlishús úr steinsteypu á tveimur hæðum. Gólfplata milli hæða steinsteipt. Þakplata er steinsteipt með 1:500 vatnshalla á efri brún steypu frá útveggjum að miðju þaks, platan er vatnsvarinn með tjóruefni og einangruð ofan steypu með 200mm vatnsheldu einangrunarplasti, klætt að ofan með vatnsheldum álindum dúk. Ofan á dúk komi farg úr steypu/steinefni. Að öðru leyti er vísað til frágangslýsingar framleiðanda og seljand þakfnis og vottunar v. efnisnotkunar og vinnu.

Útveggir eru steinaðir að utan litur gráhvítt.  
U-gildi byggingahluta: Útveggir = 0,80 W/m<sup>2</sup>  
Þak: 0,20 W/m<sup>2</sup>  
Botnpl. og undirstöður: 0,30 W/m<sup>2</sup>

Undirstöður eru úr steinsteypu einangraðir að innan með 75mm plastiengrun  
Gólfplötur á fyllingu eru úr steinsteypu, undir gólfpl. komi 75mm plastiengrun  
Útveggir eru úr steinsteypu, einangraðir að innan með 100mm plastiengrun og múrhúðað yfir.

Þak er steinsteipt plata, einangruð með 200mm vatnsh. einangrunarplasti  
Þak s.b.r. 136.3 í byggingareglugerð.

Innveggir  
Innveggir í vottjörnum eru hlaðnir og múrhúðaðir.  
Innveggir í öðru rýmum eru úr blökkstöðum, einangraðir með steinull og klæddir með 13mm gipsplötum.  
Brunapól í flokki 1.

Gluggar og úthurðir eru úr ál/tímbrí, gler er tvöfalt K-gler.  
Veggur milli bílgeymslu og íbúðar skal vera a.m.k. EI60, klæðning í flokki 1  
Hurð milli bílgeymslu og íbúðar skal vera a.m.k. EI-CS30

Lagnaleiðir:  
Hita og neysluvatnslagnir eru lagðar í gólfplötu /Rör í rör)  
Ræflagnir eru í einangrun í útvegg, innveggjagrindum og gólfplötu

Skolplagnir eru hefðbundnar 100mm plastiagnir undir gólfplötu.  
Sorpgeymsla  
Sorpgeymsla er úr steinsteypu staðsteipt eða steiptar einingar

**HLÍÐARÁS 28 HAFNARFIRÐI**

**ÚTLITSMYNDIR**  
**AUSTUR - VESTUR**

Mkv. 1:100

Hannað E.V.  
Teiknað E.V.  
Yfirfarið E.V.

Dags. 5. JAN. 2006 Blað 3 AF 5 Nr. HLÍÐARÁS28BN

ÁRITUN SAMRÆMINGARHÖNNUÐAR  
Eygjólfr Valgarðsson  
Eyjólfr Valgarðsson Kt:280857-4169

TR.aust s/f  
TÆKNIFRÆÐINGARNIR  
Eyjólfr Valgarðsson Kt:280857-4169 Sími: 471-2257  
Sigurður Grétarsson tr.aust@simnet.is

Nr.	Dags.	Breyting	Af
1.	05.01.07	HÆÐARKÓTAR HÆKKIÐIR UM 300mm S.B.R. GR 5.1 Í DEILISK.LAGSSKILMÁLUM VAR GK:91,80 VERÐUR 92,10 VAR GK:89,10 VERÐUR 89,40	E.V.