
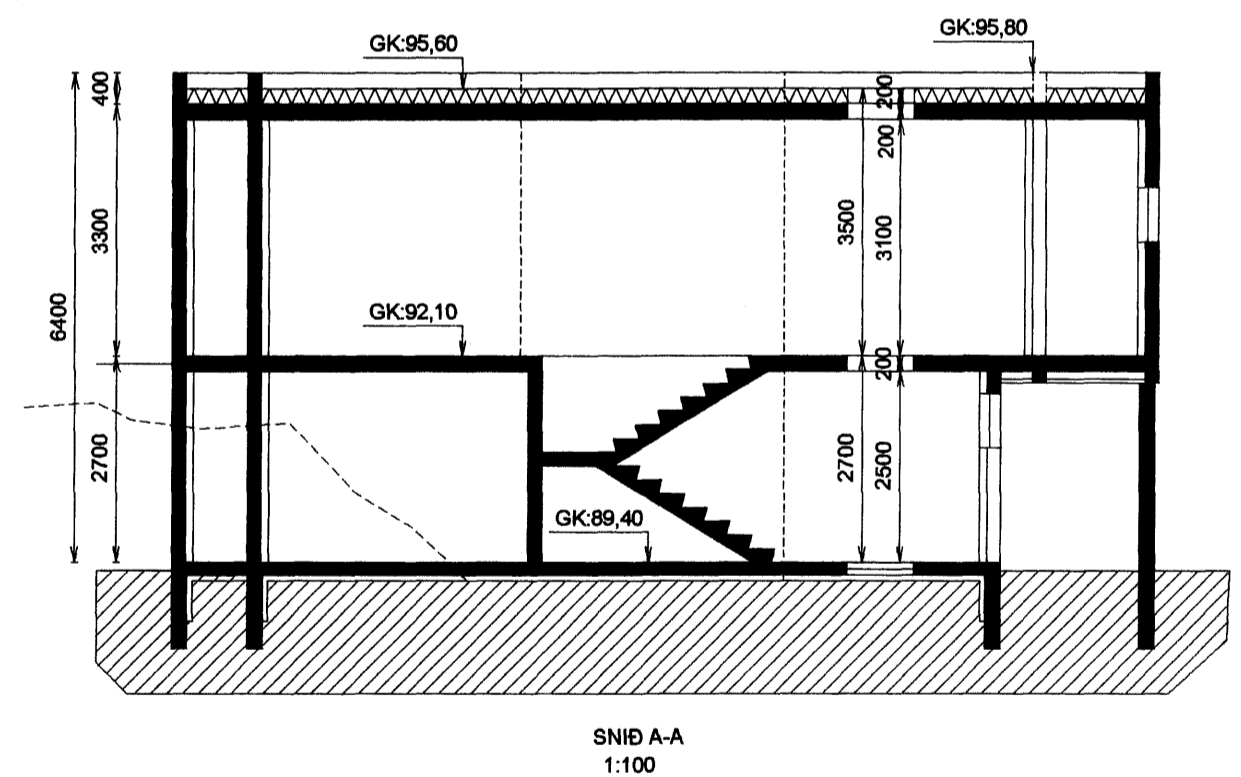
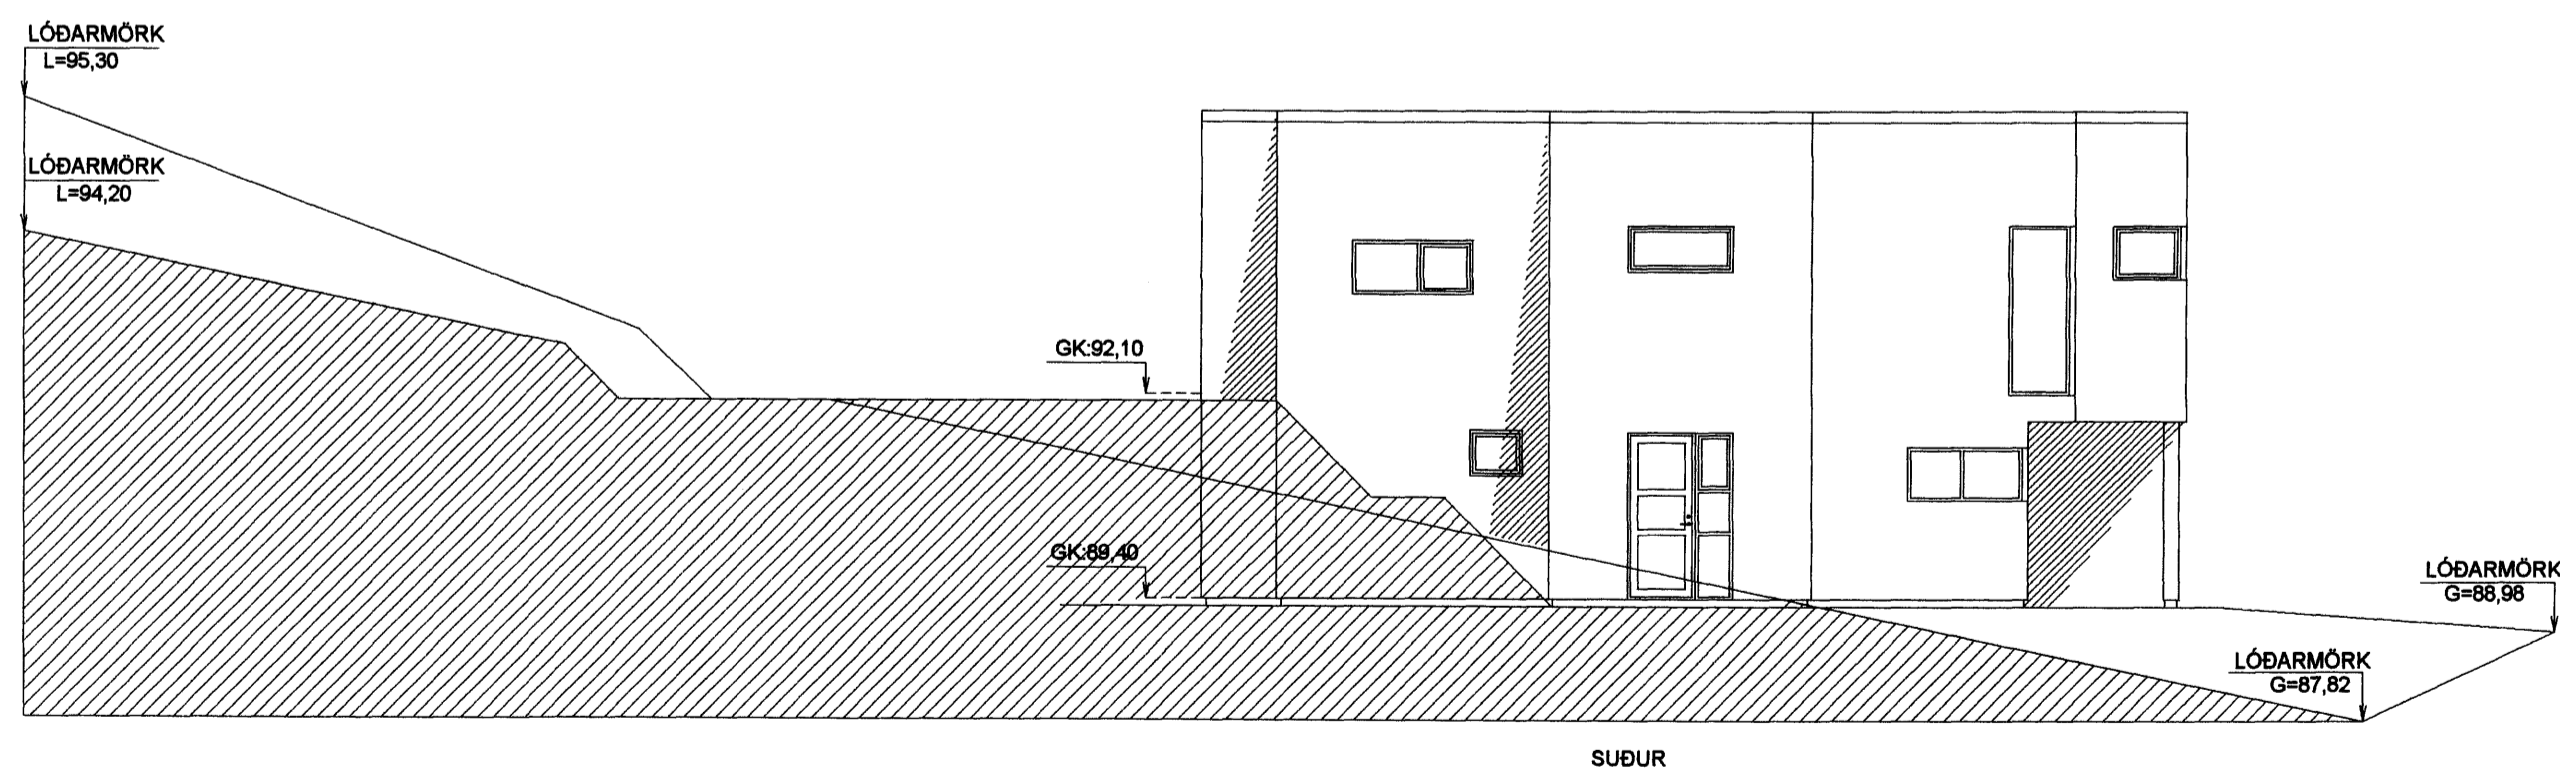


Samþykkt þann
10 JAN. 2007
Byggingafulltrúinn í Hafnarfirði
F.h. Kristján Þórarinnsson

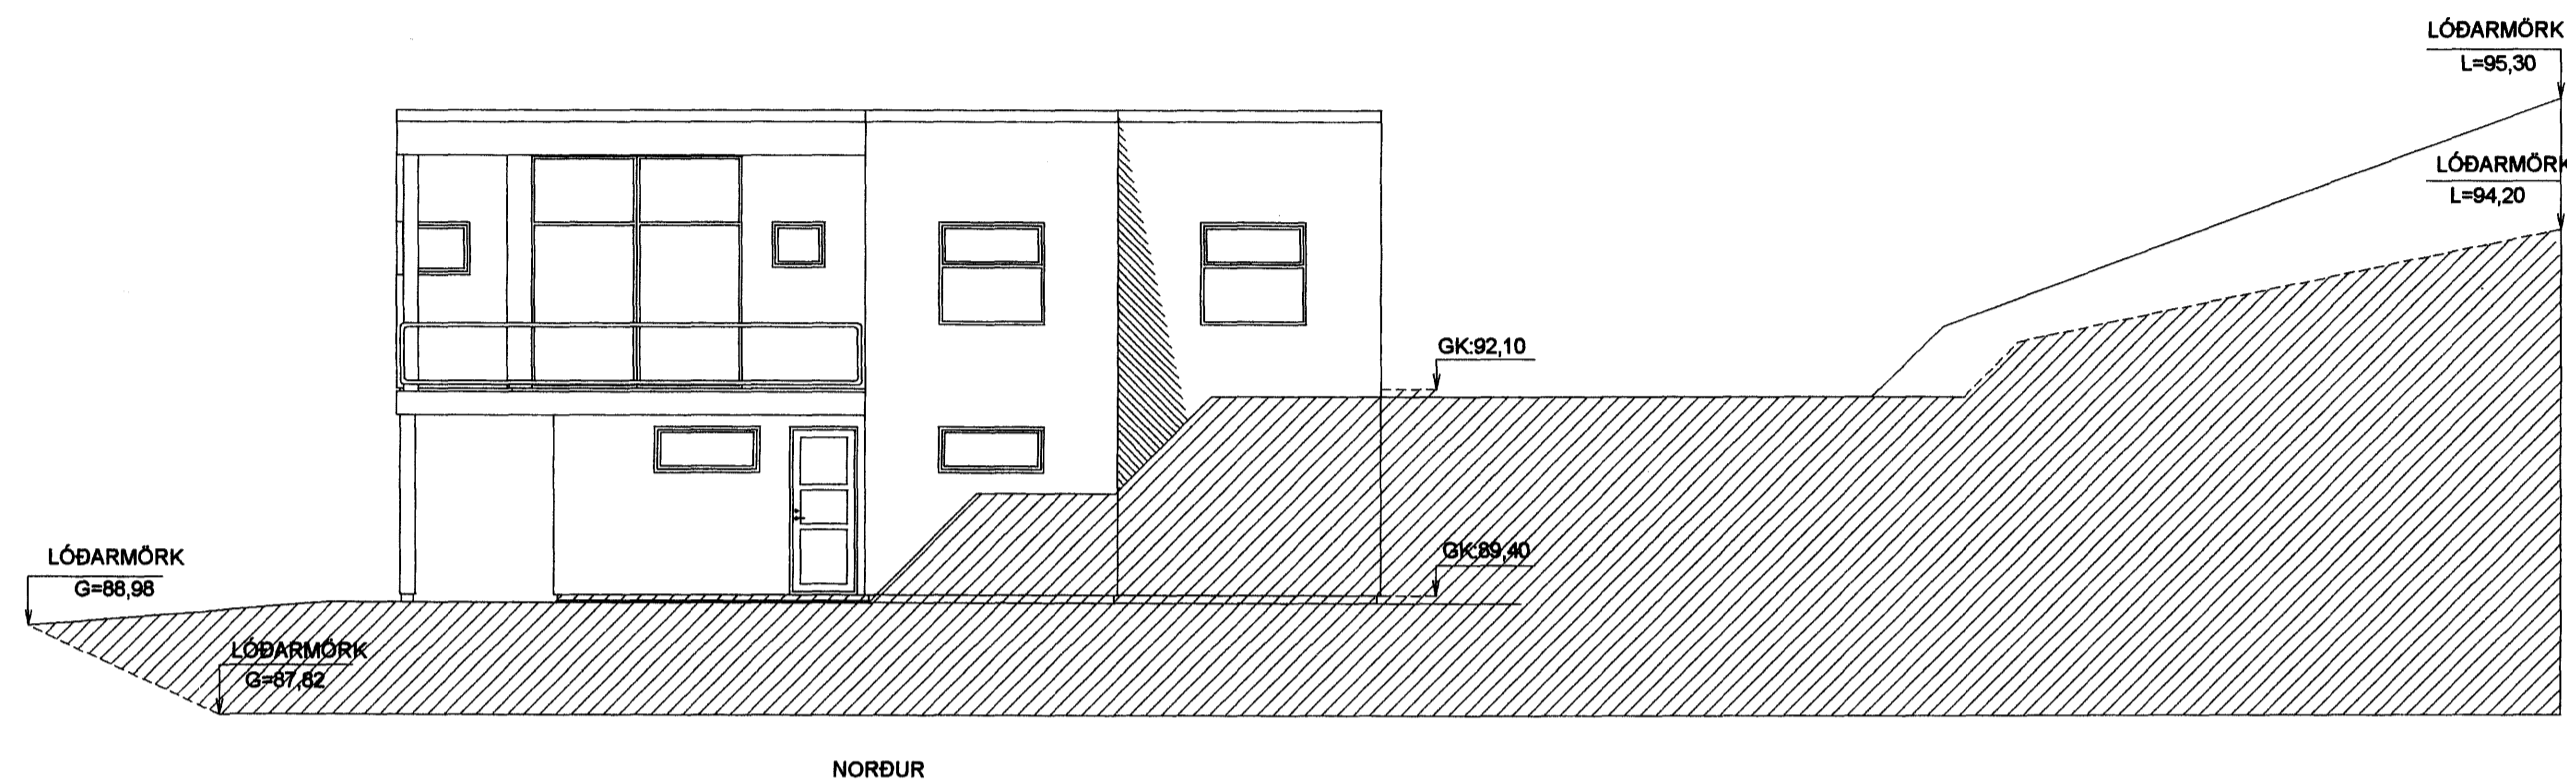

HLÍÐARÁS 28 HAFNARFIRÐI

ÚTLITSMYNDIR
NORÐUR - SUÐUR

Mkv. 1:100

Hannað E.V.

Telknað E.V.

Dags. 5.JAN.2006 Blað 4 AF 5

Nr. HLÍÐARÁS28BN

Yfirfarið E.V.

Nr.	Dags.	Breyting	Af
1.	05.01.07	HÆÐARKÓTAR HÆKKADIR UM 300mm S.B.R. GR 5.1 Í DEILISLAGSSKILMÁLUM VAR GK:91,80 VERÐUR 92,10 VAR GK:89,10 VERÐUR 89,40	E.V.

ÁRITUN SAMRÆMINGARHÖNNUÐAR

Eyjólfur Valgarðsson
Eyjólfur Valgarðsson Kt:280857-4169

TR.aust s/f

TÆKNIFRÆÐINGARNIR
Eyjólfur Valgarðsson Kt:280857-4169 Sími: 471-2257
Sigurður Grétarsson tr.aust@simnet.is