L=94,20

504

95,00

L=95,30

505

94,00

93,00

SKJÓLVEGGIR: HÆÐ MAX:1800mm

SKJÓLVEGGIR: HÆÐ MAX:1800mm

SET-
LAUG

LEIKSVÆÐI


92,00

16700

1000 4120 10580 1000

BYGGINGARREITUR

91,50

90,00

89,00

1000 3620 2815 700 100

11000 3500 1400 1050 1280 1600 2880

GK:89,40

6,6m²

GEYMSLA
6,0m²

GN

ÚTVEGGUR REI-60

1000 3940 5400 600

7040

EI-CS30

BÍLGEYMSLA
33,2m²
00-03

5420

FJÓLSK.HERB.
30,7m²
00-01

ANDD./FORSTOFA
21,6m²
00-02

GN

EI-60

GK:89,35

INNTÖK
HITI
VATN
RAFM.

600 1500

SORP

89,00

1000 1600 3150 700 520 1700 520 700 1310 4200 700 600

1000 15100 600

16700

HELLULÖGN/STEYPA

HELLULÖGN/STEYPA

SKOLPFR.
REGNV.FR
NEYSLUV.
HEIMÆÐ

3500 3500 980 1400 3360 980 900 100 400 1400 4140 1340

11000

7000

518

G=87,82

G=88,98

516

ELDSTÆÐI:
UPPSETNING OG FRÁGANGUR
SÉ Í SAMRÆMI VIÐ 192.GR.
BYGGINGAREGLUGERÐAR

REYKHÁFUR:
GERÐ OG FRÁGANGUR
SÉ Í SAMRÆMI VIÐ 193.GR.
BYGGINGAREGLUGERÐAR

SETLAUG:
69.3.GR. BYGGINGAREGLUGERÐAR.
SETLAUGAR Á LÓÐUM ÍBÚÐAR- OG FRÍSTUNDAHÚSA
SKULU BÚNAR LÆSANLEGU LOKI TIL AÐ HYLJA ÞÆR
MEÐ ÞEGAR ÞÆR ERU EKKI Í NOTKUN EÐA ÖÐRUM
ÚTBÚNAÐI, SBR. MGR. 69.2, TIL VARNAR SLYSUM

Samþykkt þann
10 JAN. 2007
Byggingafulltrúinn í Hafnarfirði
F.h. Kristján Þórarinsson

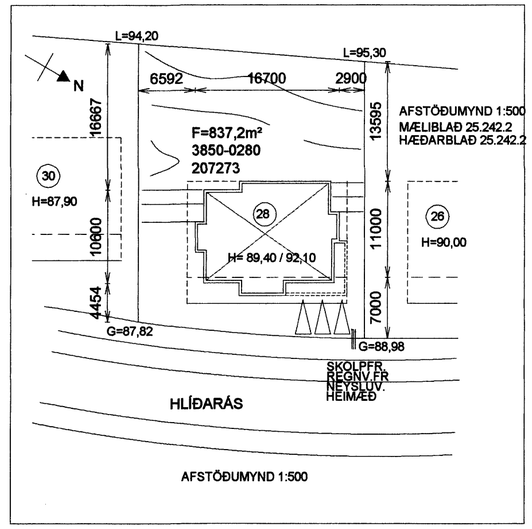

STÆRÐIR:

0001-0002	KJALLARI	67,5 m2	182,2 m3
0003	BÍLGEYMSLA	45,4 m2	122,6 m3
0101	ÍBÚÐ	176,7 m2	641,6 m3
BOTNPLATA:			22,6 m3
SAMTALS		289,6 m2	969,0 m3

BOTNFLÖTUR / m2 314,2 m²
LÓÐ 837,2 m²
NÝTINGARHLUTFALL 0,37

LÓÐARFRÁGANGUR.
FYLLA SKAL Í LÓÐINA TIL AÐ NÁ FRAM GEFNUM HÆÐARKÓTUM Á PLÓTUM. (GK:26,90)
MEÐ LÓÐARMÖRKUM SKAL LEITAST VIÐ AÐ RASKA HRAUNI EINS LÍTIÐ OG KOSTUR ER.

Nr.	Dags.	Breyting	Af
1.	05.01.07	HÆÐARKÓTAR HÆKKAÐIR UM 300mm S.B.R. GR 5.1 Í DEILISK.LAGSSKILMÁLUM	E.V.
		VAR GK:91,80 VERÐUR 92,10 VAR GK:89,10 VERÐUR 89,40	

HLÍÐARÁS 28 HAFNARFIRÐI

GRUNNMYND - 1.HÆÐ
AFSTÖÐUMYND

Mkv. 1:100 1:500
Hannað E.V.
Teiknað E.V.
Dags. 5.JAN.2006 Blað 2 AF 5 Nr. HLIÐARAS28BN
Yfirfarið EV.

ÁRITUN SAMRÆMINGARHÖNNUÐAR
Eyjólfur Valgarðsson
Eyjólfur Valgarðsson Kt:280857-4169

TR.aust s/f
TÆKNIFRÆÐINGARNIR
Eyjólfur Valgarðsson Kt:280857-4169 Sími: 471-2257
Sigurður Grétarsson tr.aust@simnet.is