


V


^

V

^

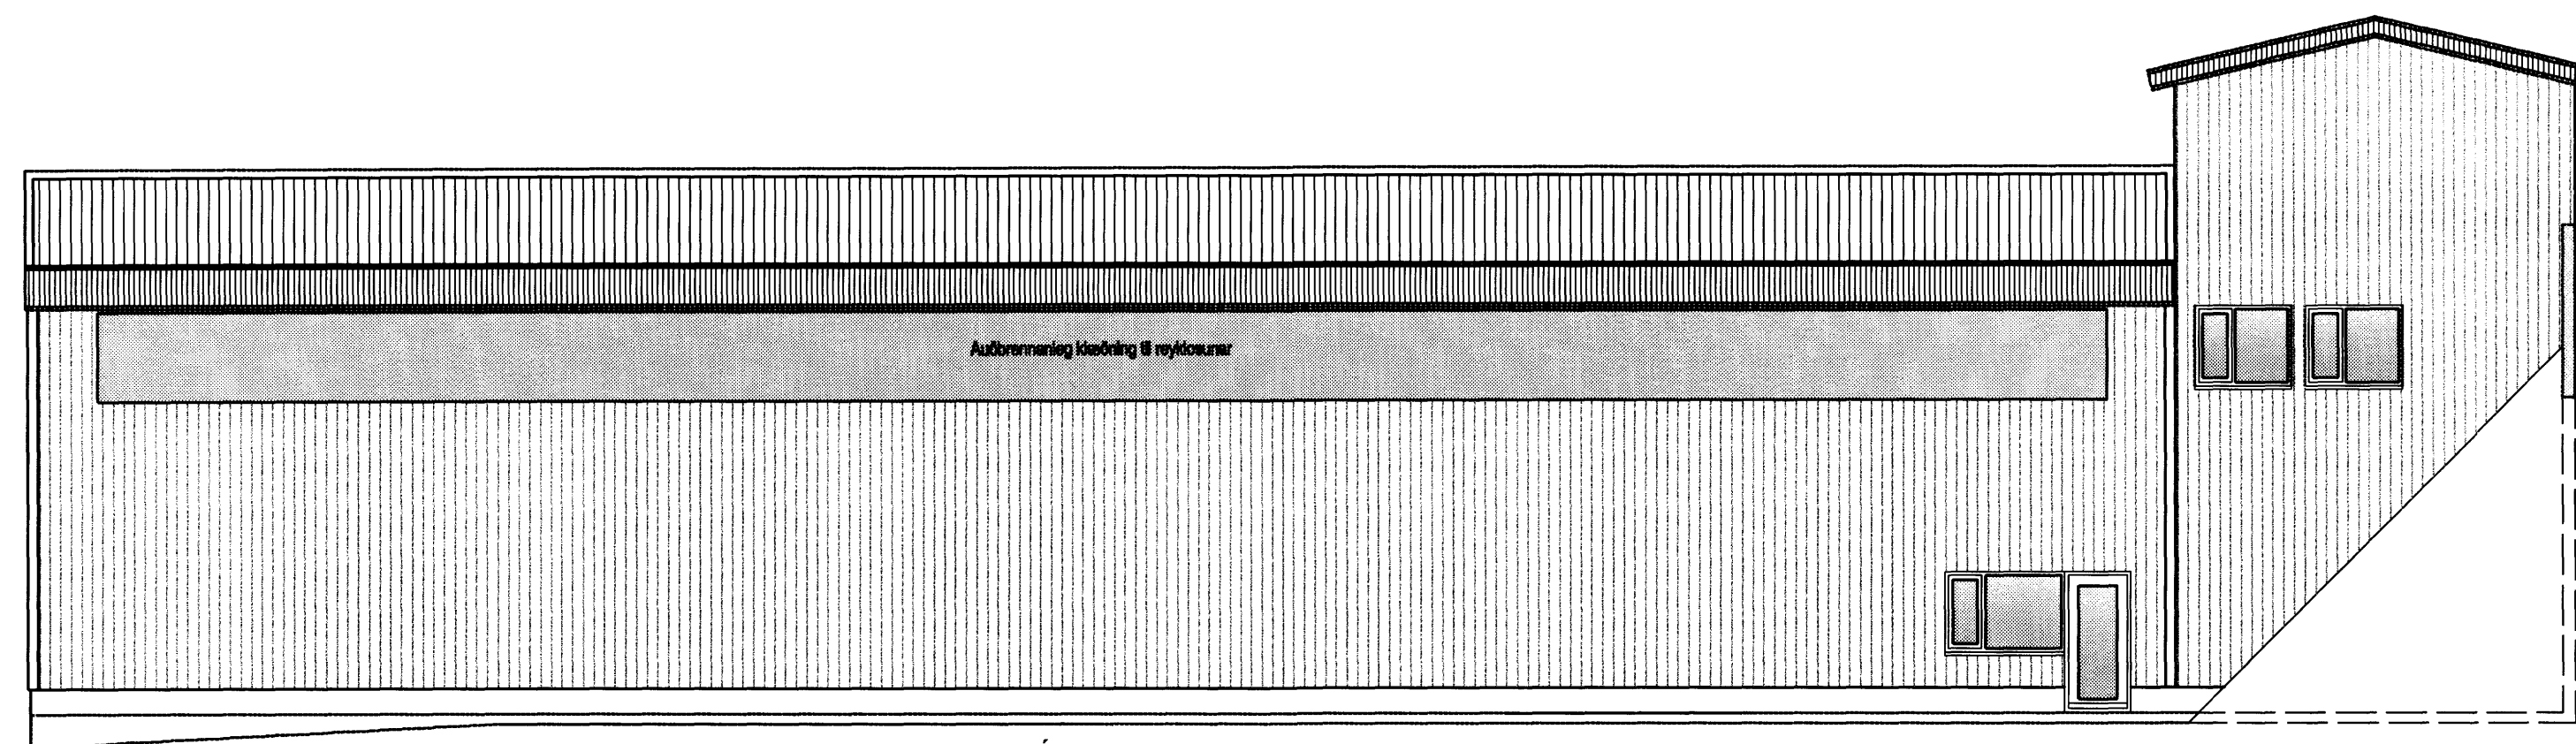


Útlit Suð-Vestur, 1:100

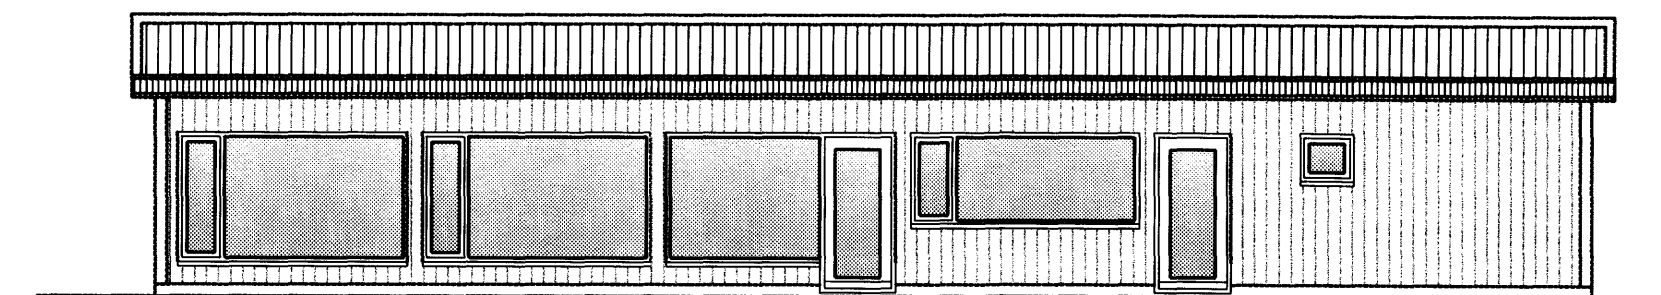


Útlit Suð-Austur, 1:100


Oskað eftir
fullnaðar teikningum
17. jan. 2007
Byggingarfulltrúi Hafnarfirði
Fh. Kristján Þorarinnsson

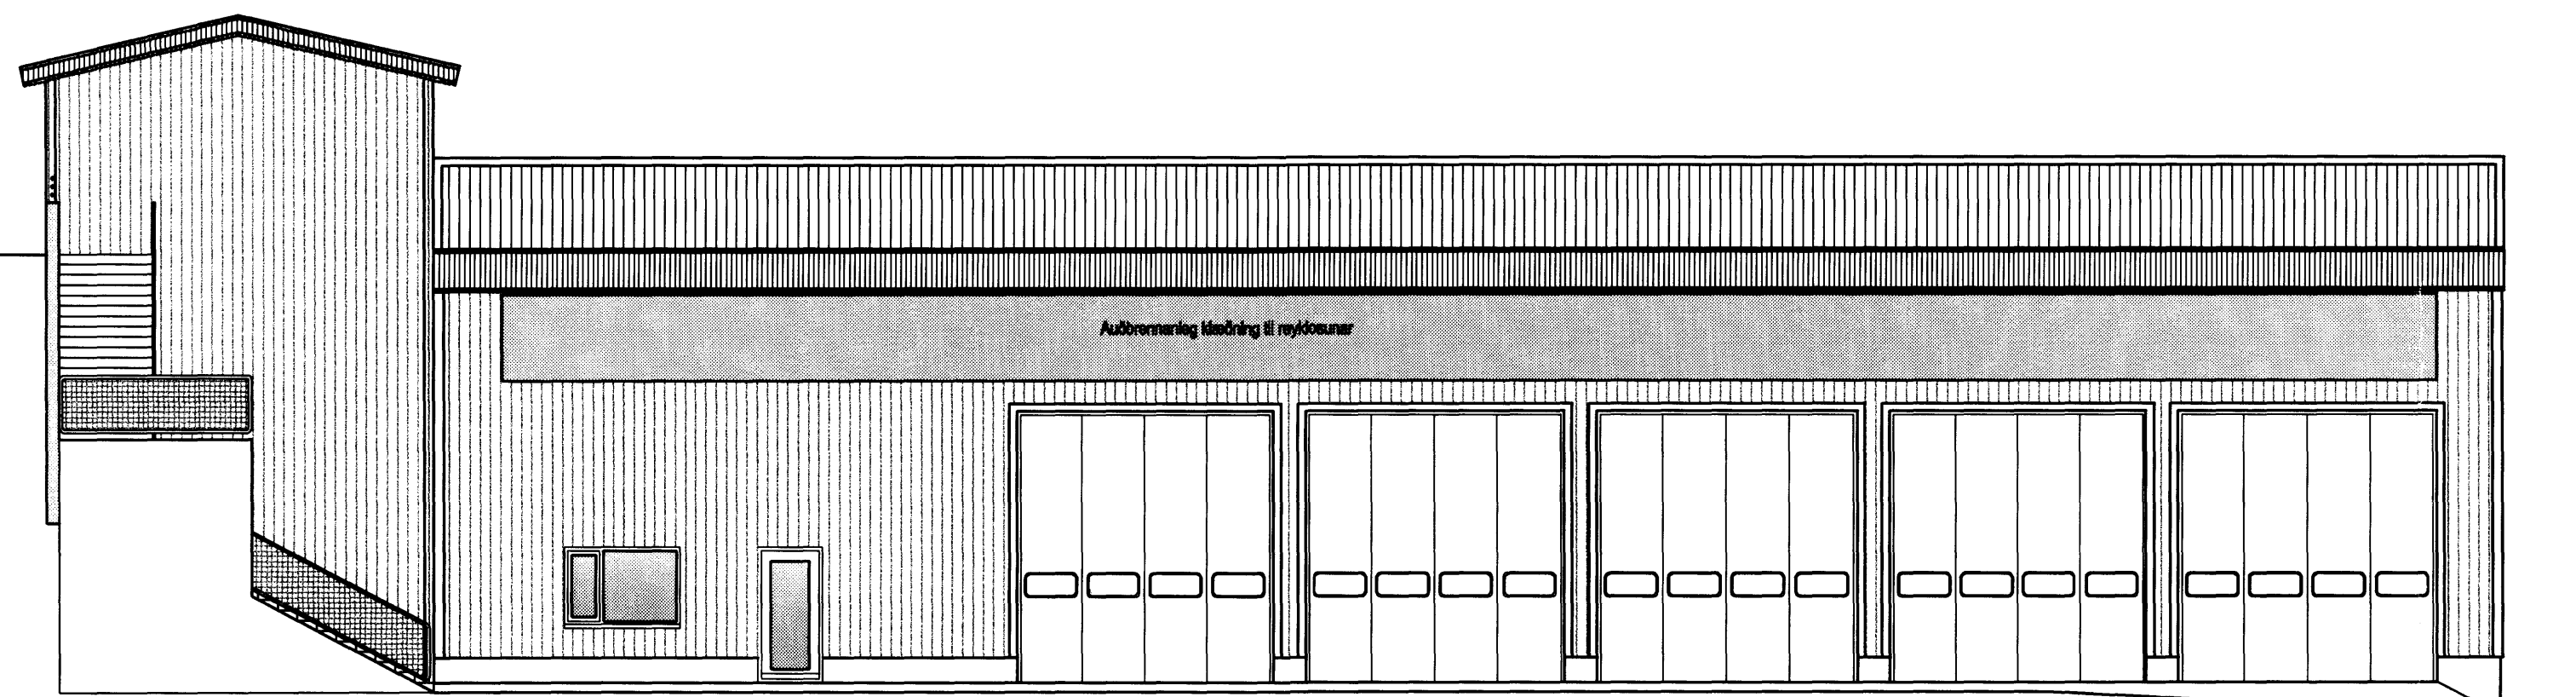


Útlit Norð-Austur, 1:100

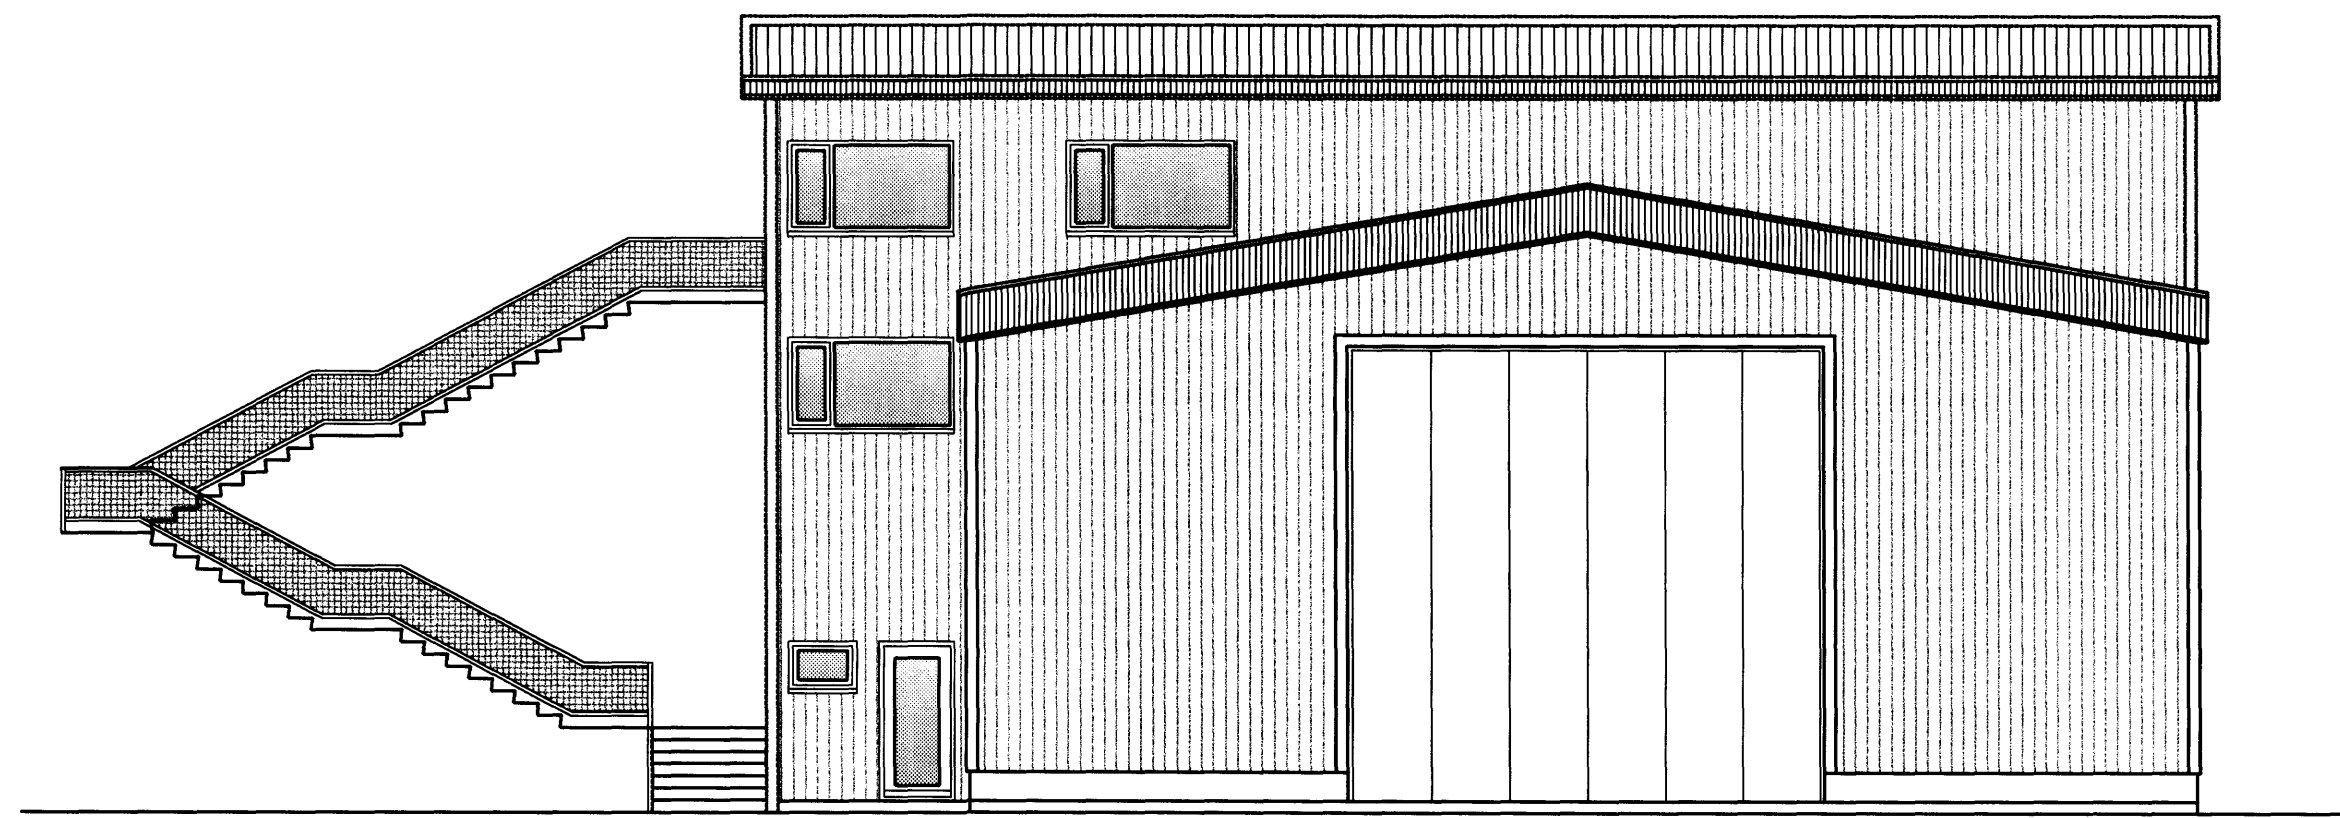

Útlit Norð-Vestur, 1:100

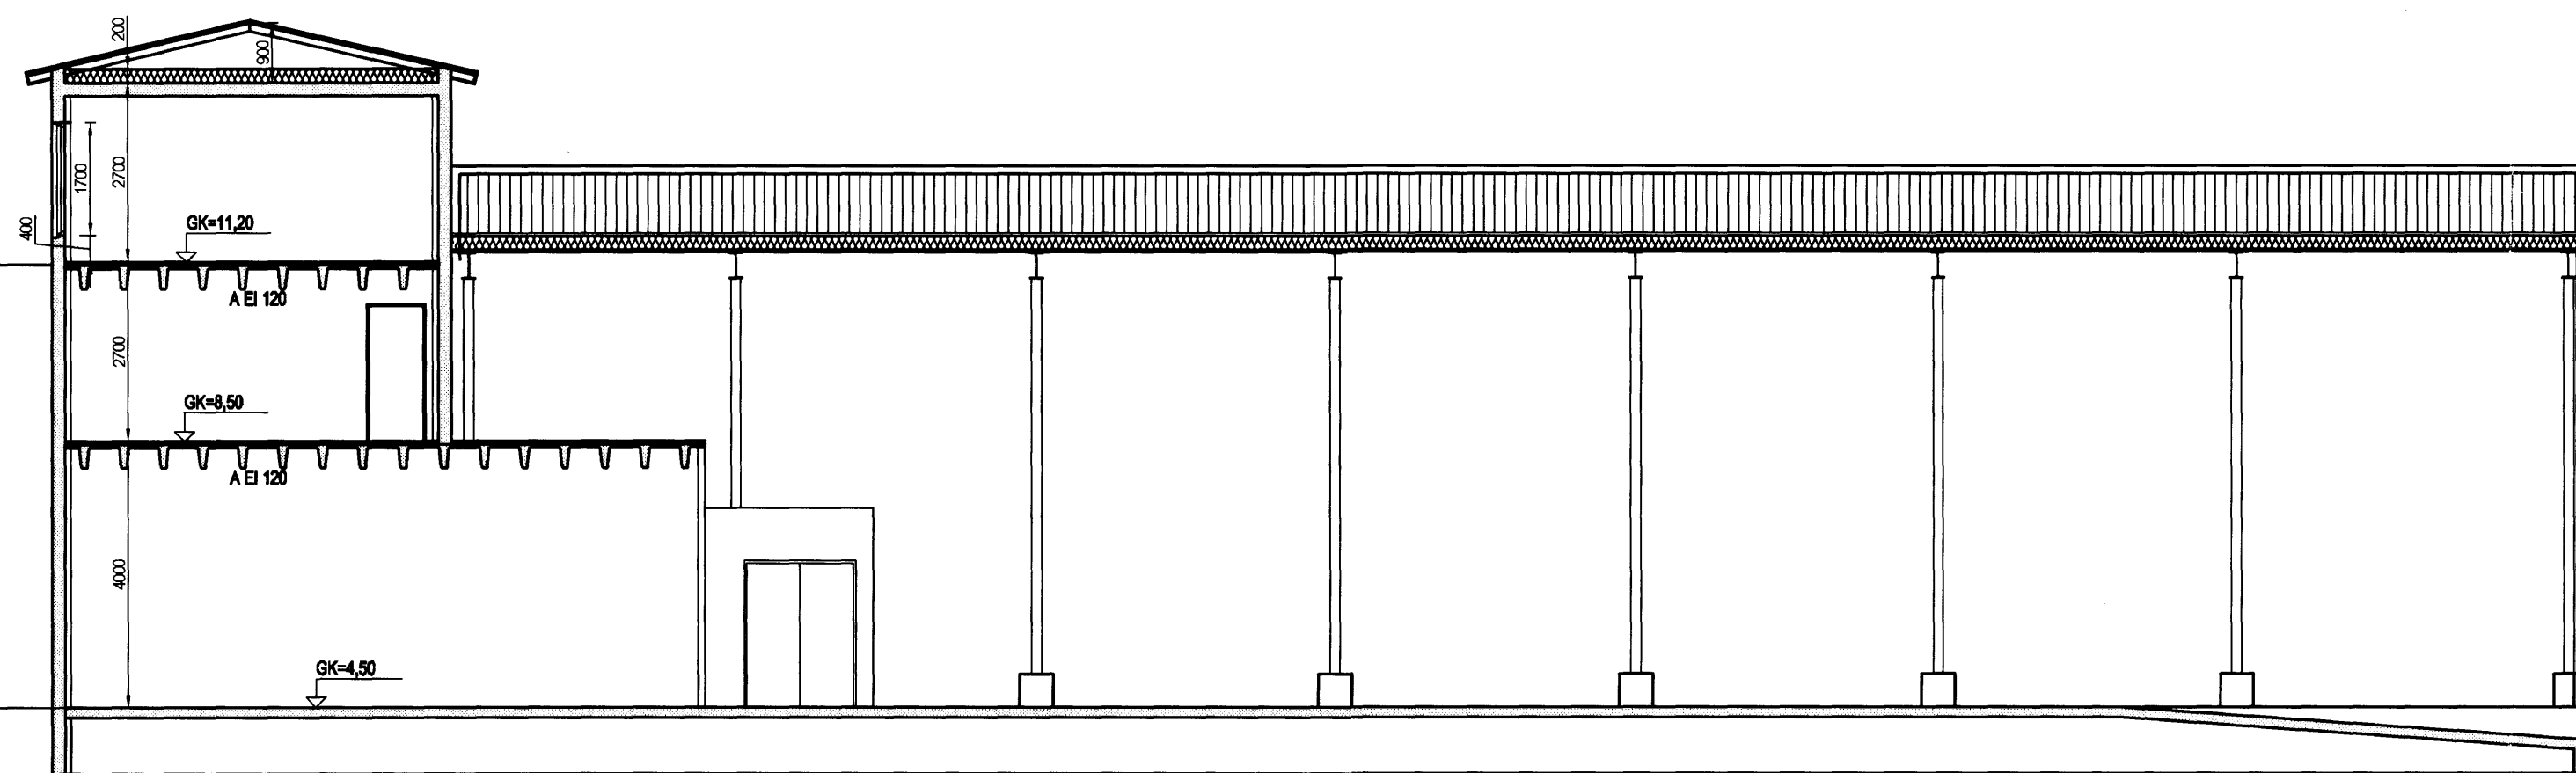

Snið A-A, 1:100

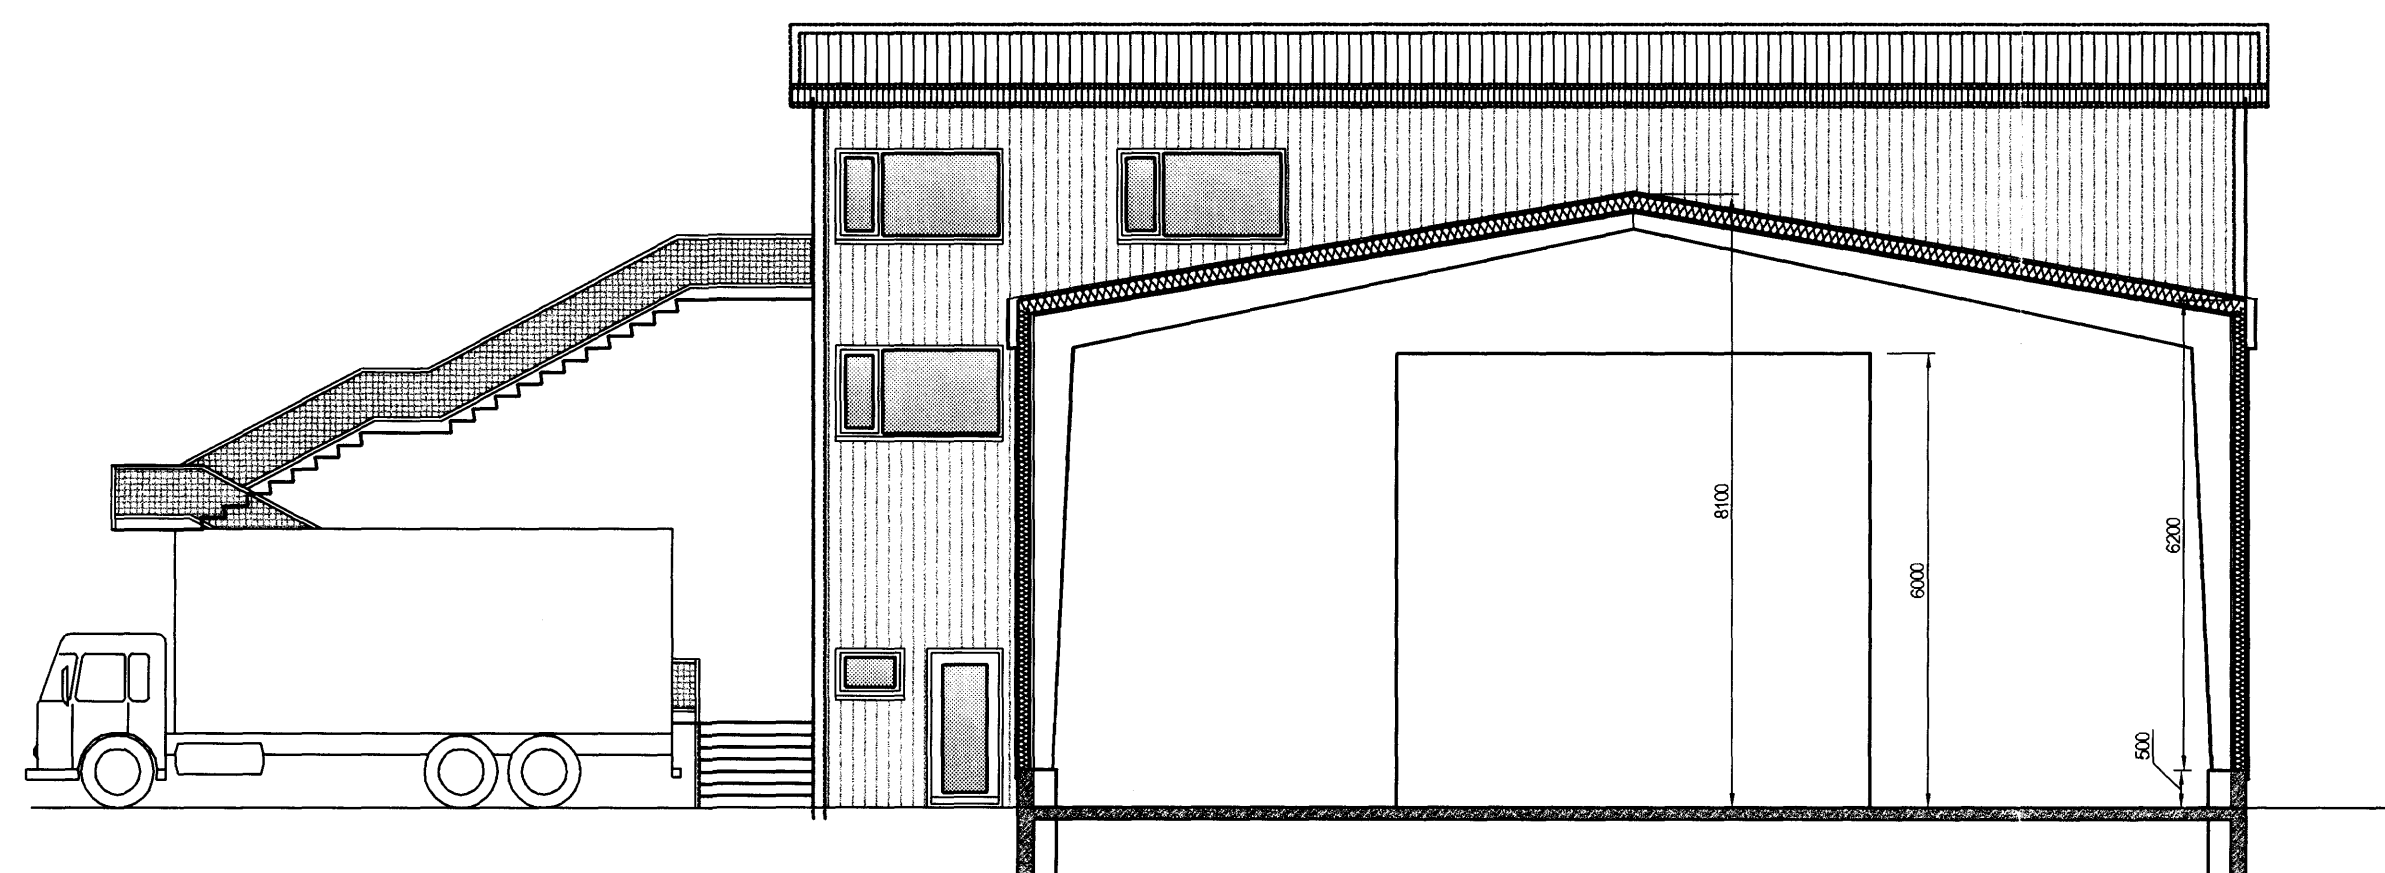

Snið B-B, 1:100

Útgáfa	Breyting	Dagsetning	Hannað
Sveinbjörn Hinriksson Byggingatæknifræðingur Kt. 160851-2529 Brékkugötu 9 Hafnarfirði Sími: 555-4008, 861-9851 Netfang: svennih@silnet.is		Staður Hvaleyjarbraut 28 Hafnarfirði	
Hannað / Teiknað 		Skýring Útlit og Snið	
Hannað / Teiknað	Kvarði 1:100	Dagsetning 5.1.07	Verkr. 56-06
			Tekn.nr. 1-02