



Byggingarfulltrúi  
samþykkir erindið.  
14 FEB. 2007  
Bent skal á að samþykkt þessi verður ekki virk, fyrr en eftir þinglýsingu eignaskiptaferilsins og skráningu þennar hjá Eignaskipanamat ríkissins.  
Byggingarfulltrúinn í Hafnarfirði  
F.H. Kristján Þórásson

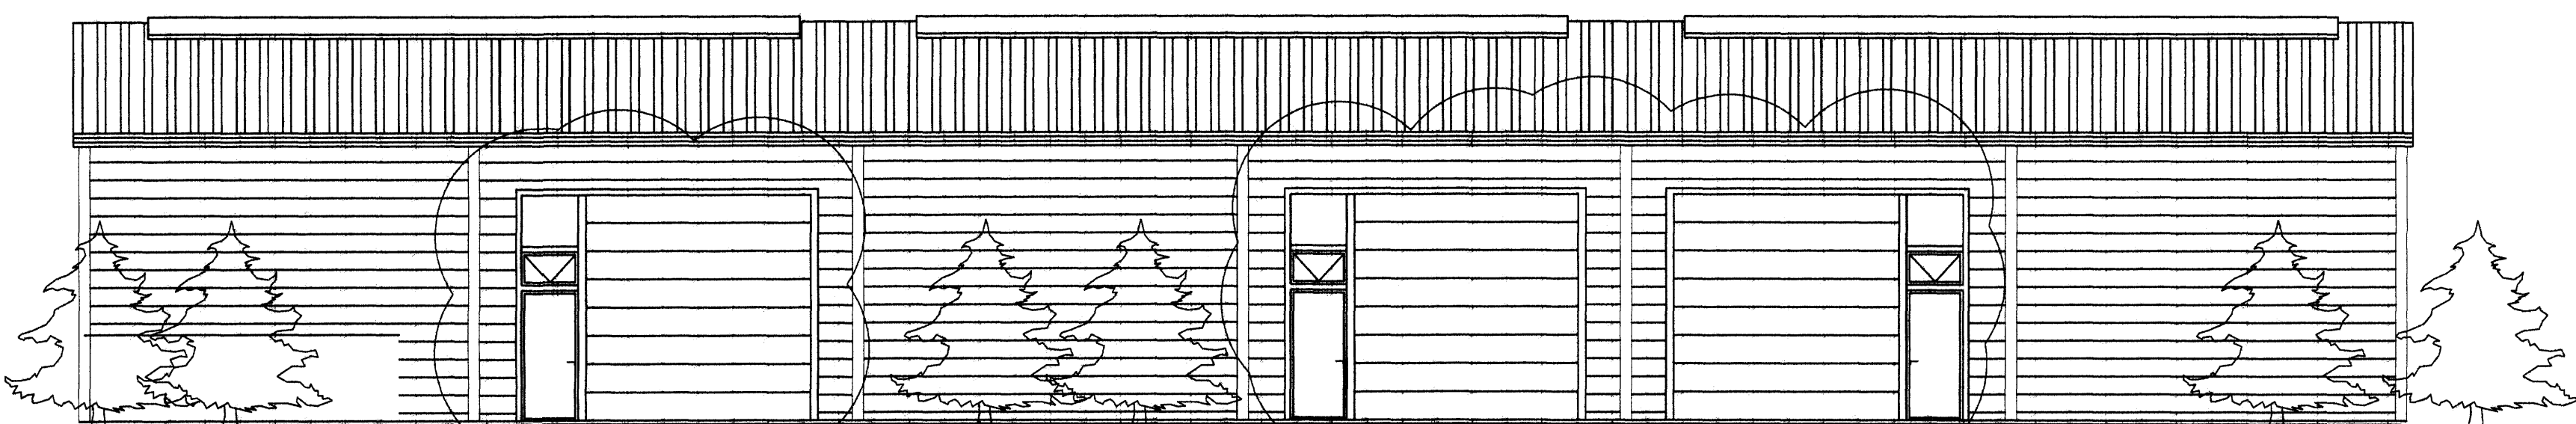


Útlit - Vesturhlíð



Útlit - Austurhlíð

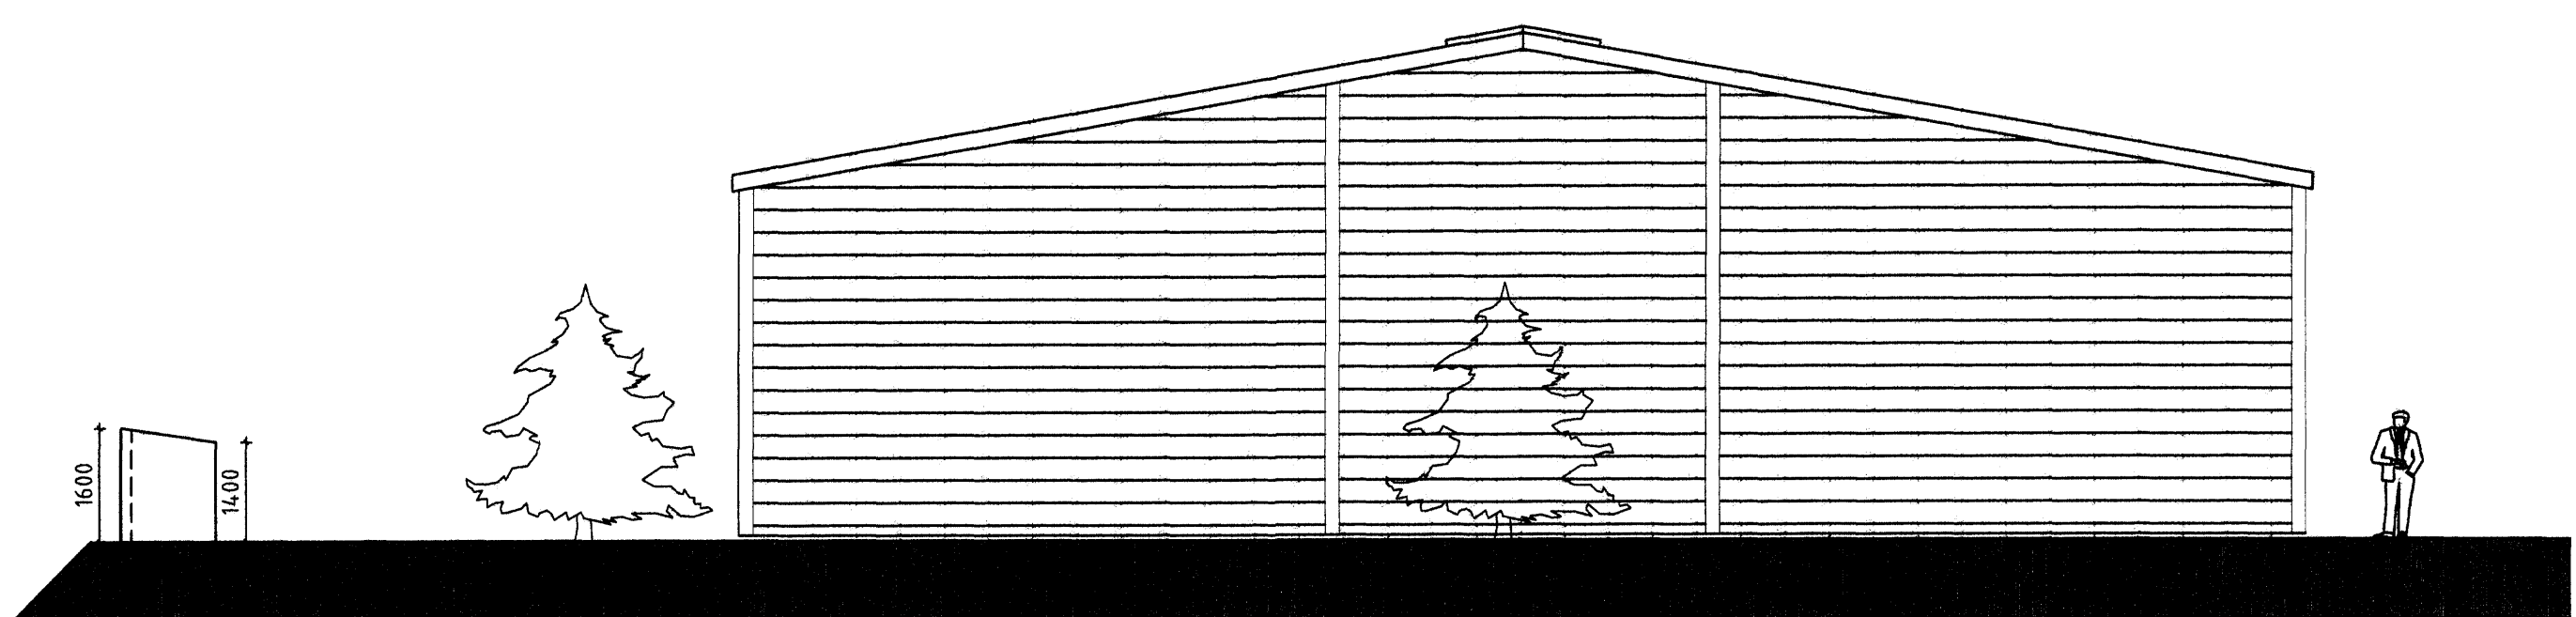

Útlit - Norðurgafi

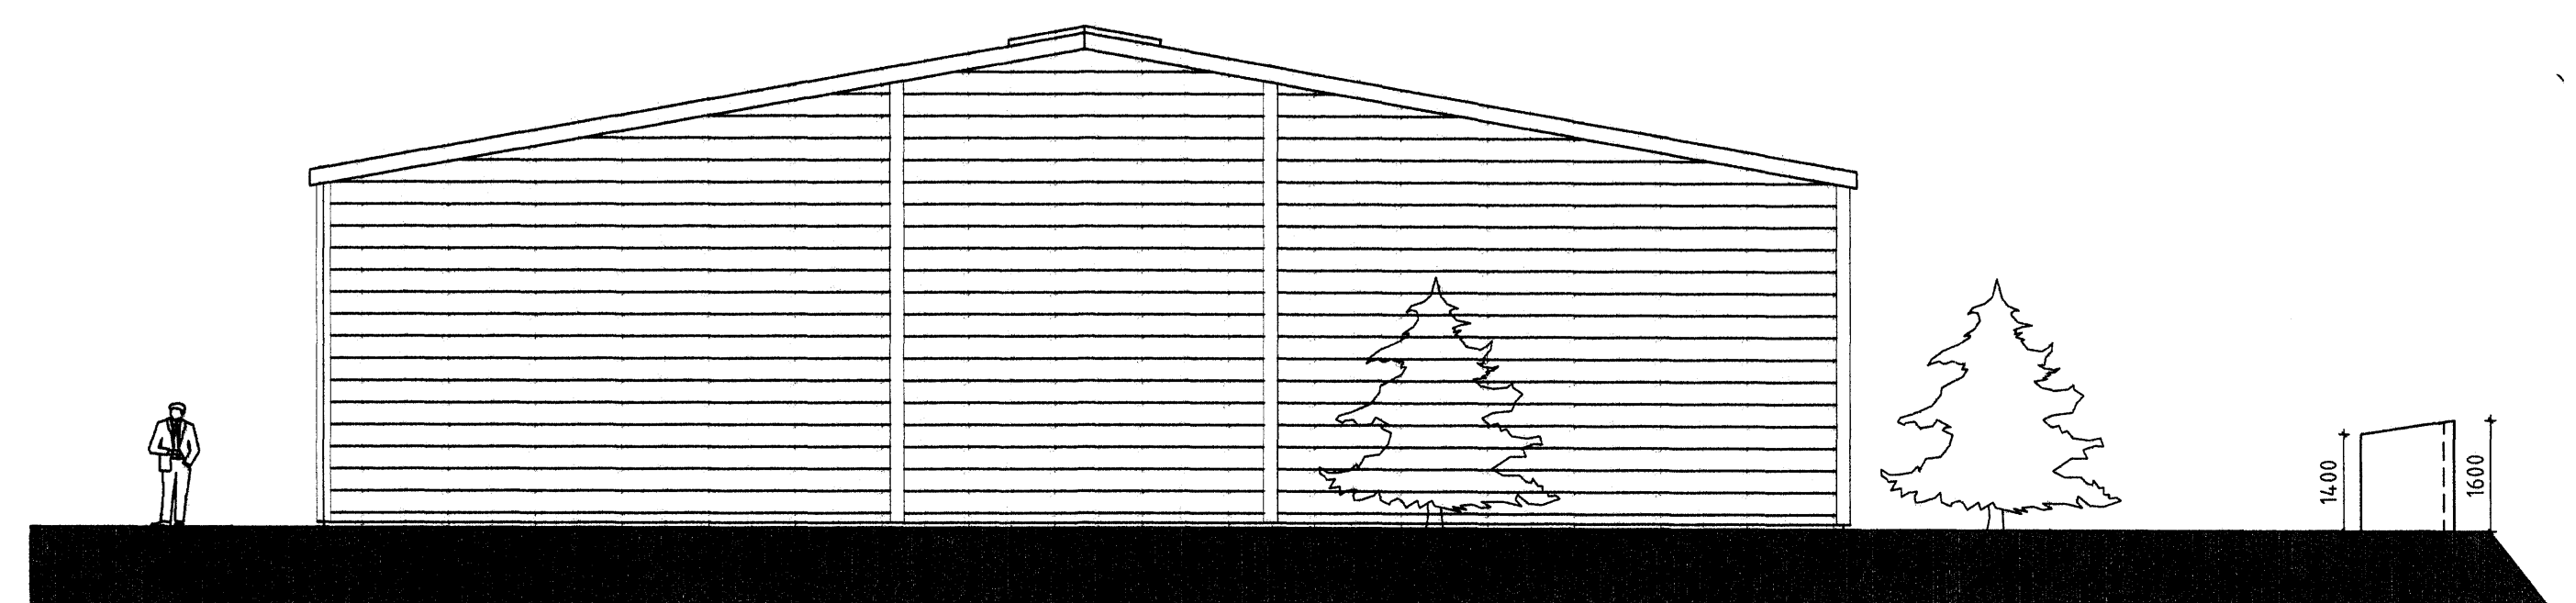

Útlit - Suðurgafi

ÖLL AFRÖT OG AFRITUN TEIKNINGAR AÐ HLUTA EÐA Í HEILD ER HÁÐ SKRIFLEGU LEYFI LÍMTRÉVIRNETS EHF.

Númer	Dags.	Skýring breytingar	Br. af
④	15/12 2006	Ímkeyrsluhúðir á austurhlíð	BI
MKV. 1:100 DÖG. Febr. 2006 VERKNR. 2005110020 ÚTGÁFA NR. 2		HEITI VERKS: A03 HEITI TEIKNINGAR: Útlit	
Tæknideild Víðarhóla 20, 110 Reykjavík kt. 100269-2129 Sími 530 6000 Fax: 530 6019		NAFN HÖNNUÐAR Guðmundur Kr. Guðmundsson arkitekt FAÍ kt. 160537-4269	
Dags. Arítunar 5.2.07		Dags. Arítunar 5.2.07	