


BREKKUÁS 5 - 7 HAFNARFIRÐI.

Byggingarfulltrúi
samþykkir erindið.

07 JAN. 2007

Bent skal á að samþykkt þessi verður ekki virk,
þurr en eftir þunglyngu, eignaskipta, fyrirningar,
innar og skráningu þennar hjá Fasteignamat ríkisins.
Byggingarfulltrúinn í Hafnarfirði
F.h. Kristján Þorarinsson

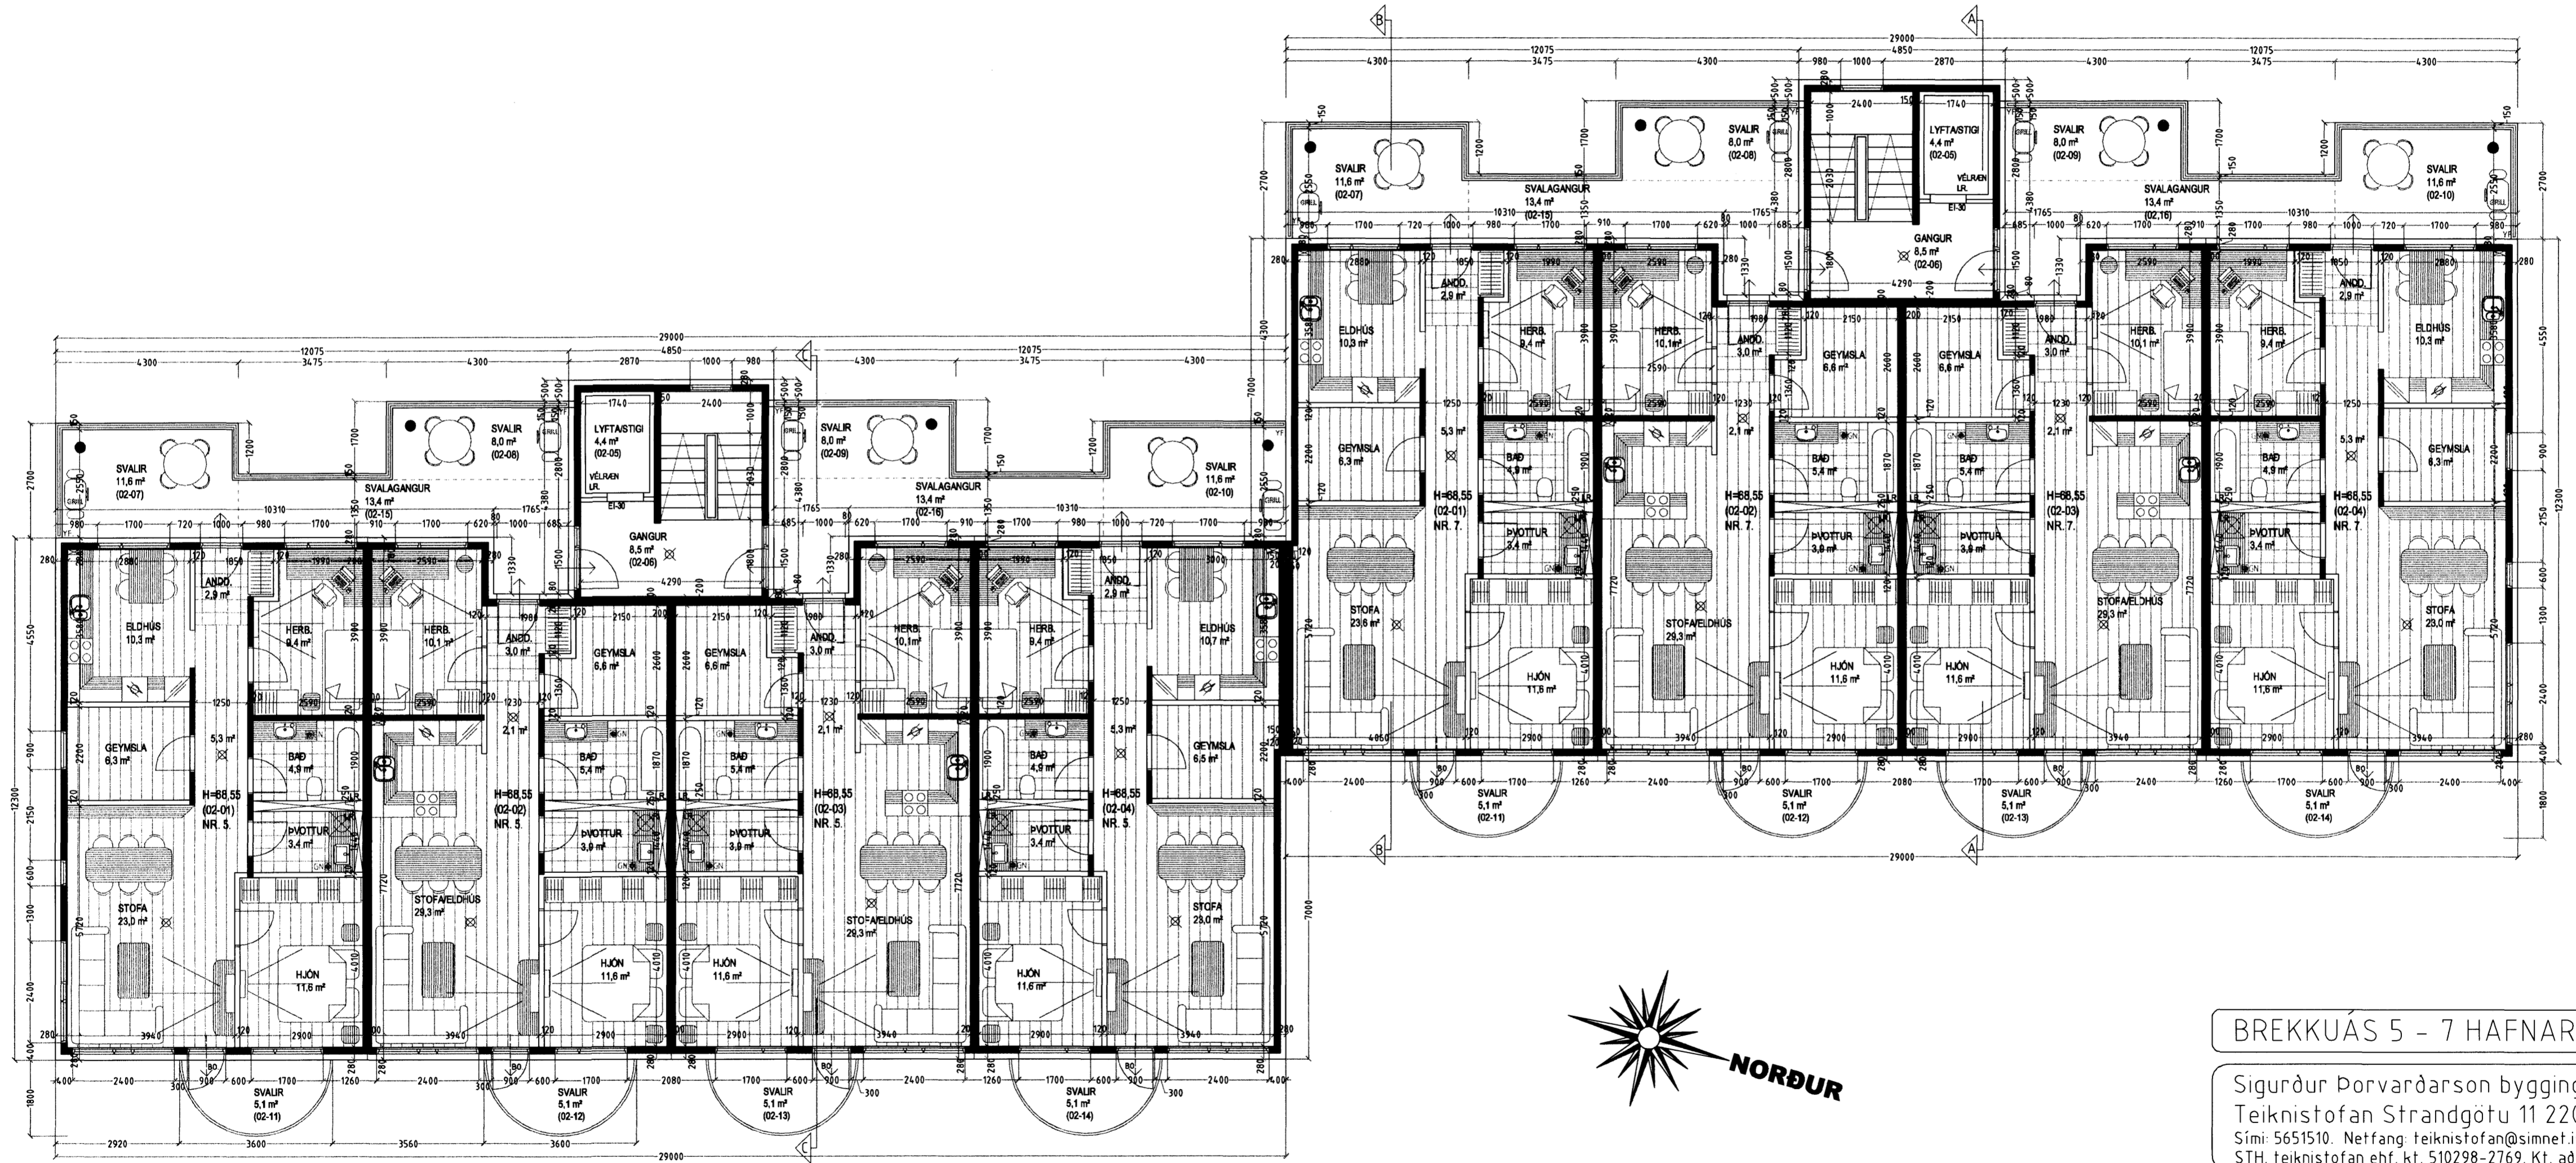

GRUNNMYND 2. HÆÐ MKV. 1:100.

BREKKUÁS 5 - 7 HAFNARFIRÐI.

Sigurður Þorvarðarson byggingafræðingur bfi.
Teiknistofan Strandgötu 11 220 Hafnarfirði.
Sími: 5651510. Netfang: teiknistofan@simnet.is
STH. teiknistofan ehf. kt. 510298-2769. Kf. aðalhönnuðar: 141250-4189.

Skýringar:	Aðaluppdráttur.
Teikning:	Grunnmynd 2. hæð.
Mælikvarði:	1:100. Dagsetning: 06 nóvember 2006.
Undirskrift:	<i>1/2 [Signature]</i>
Blað nr:	3 af 10.
Breytt:	Aðkomu að húsi nr 5 breytt í feb. 2007.