

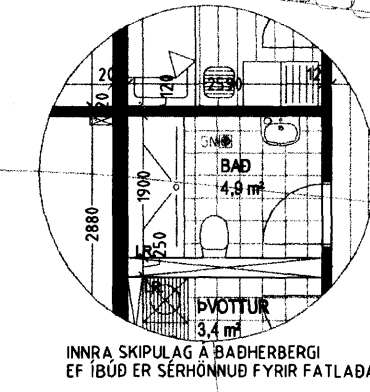
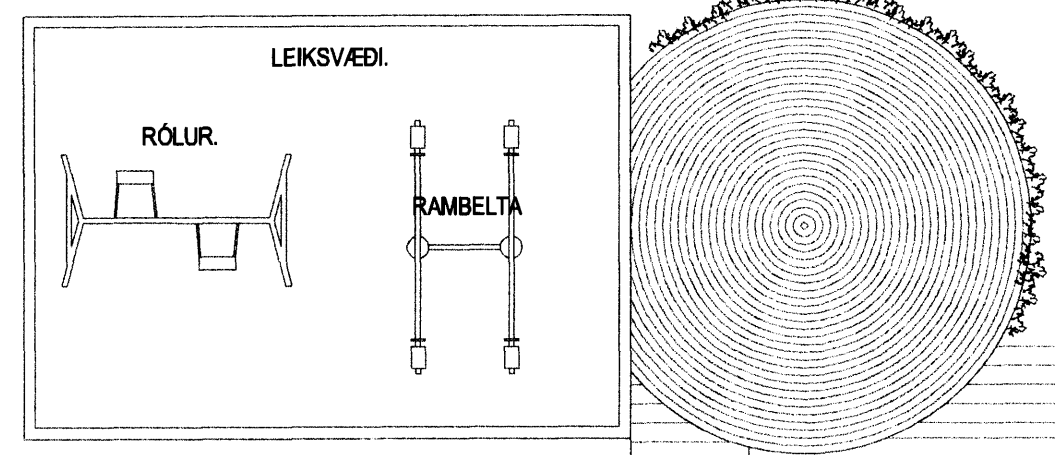


BREKKUÁS 5 - 7 HAFNARFIRÐI.

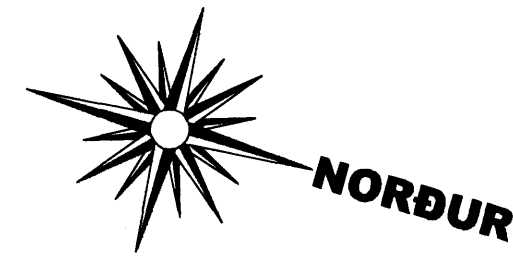

Byggingarfulltrúi samþykkir erindið.
 07 JAN. 2007
 Bent skal á að samþykkt þessi verður ekki virk fyrr en eftir þinglýsingu eigna skiptisvörðsinnar og skráningu hennar hjá Fasteignanamt ríkisins.
 Byggingarfulltrúinn í Hafnarfirði
 F.h. Kristján Þórarinnsson

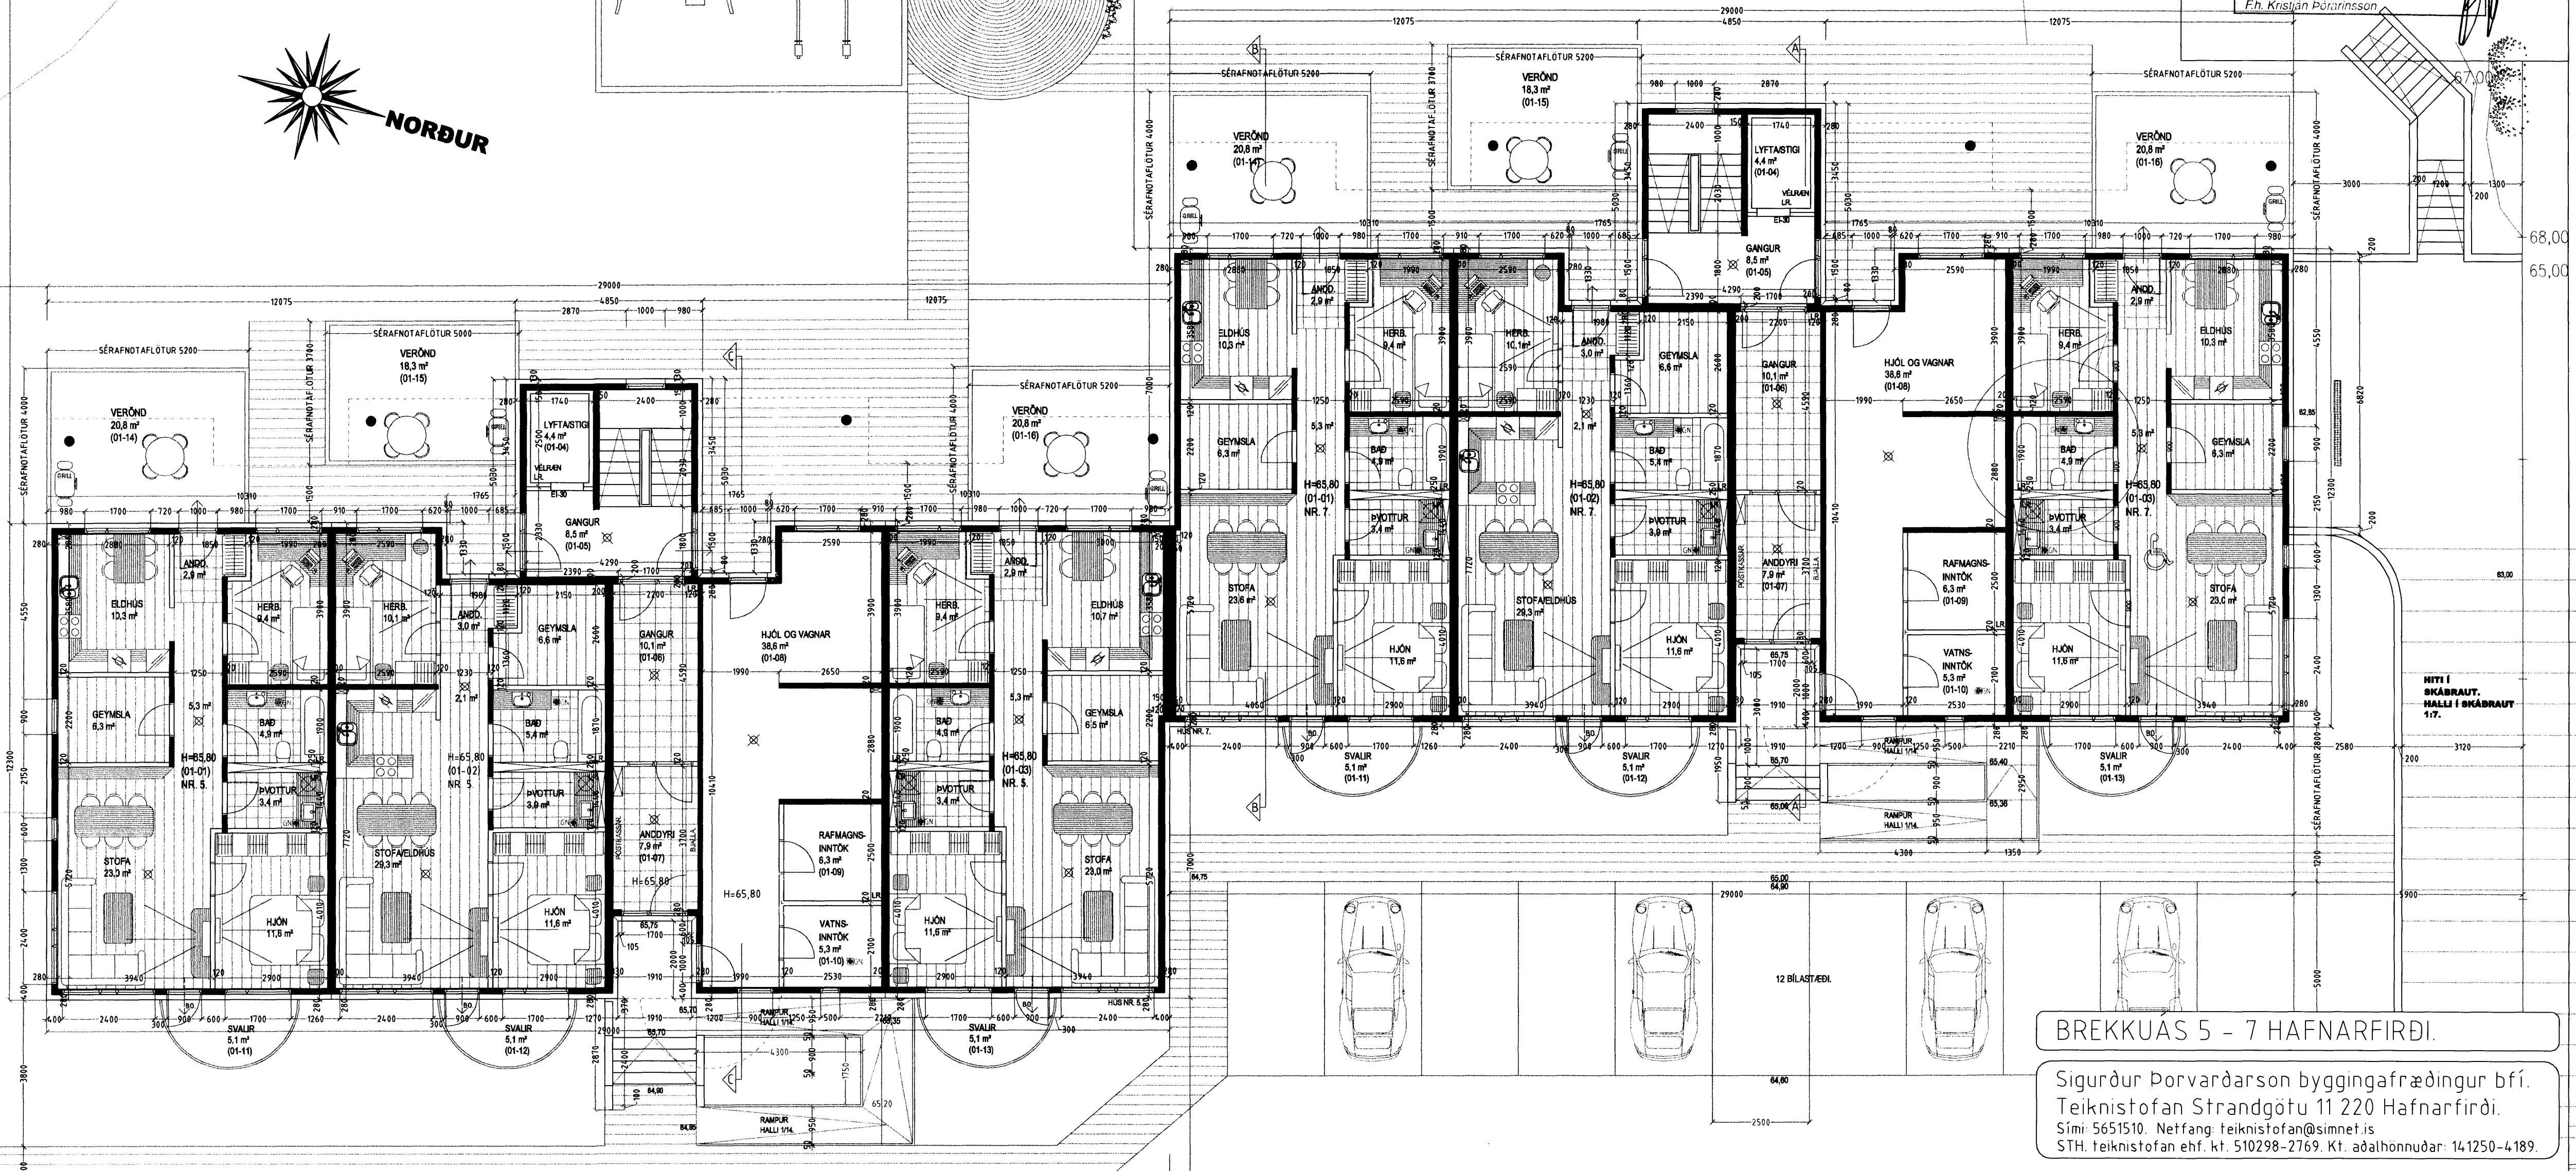

GRUNNMYND 1. HÆÐ MKV. 1:100.

BREKKUÁS 5 - 7 HAFNARFIRÐI.

Sigurður Þorvarðarson byggingafræðingur bfl.
 Teiknistofan Strandgötu 11 220 Hafnarfirði.
 Sími: 5651510. Netfang: teiknistofan@simnet.is
 STH. teiknistofan ehf. kt. 510298-2769. Kf. aðalhönnuðar: 141250-4189.

Skýringar:	Aðaluppdráttur.
Teikning:	Grunnmynd 1. hæð.
Mælikvæði:	1 : 100.
Undirskrift:	Dagsetning: 06 nóvember 2006.
Blað nr: 2 af 10.	
Breytt: Aðkomu að húsi nr 5 breytt í feb. 2007.	

KVÖÐ UM LAGNIR 3m.

KVÖÐ UM LAGNIR 3m.