



BREKKUÁS 5 - 7 HAFNARFIRÐI.

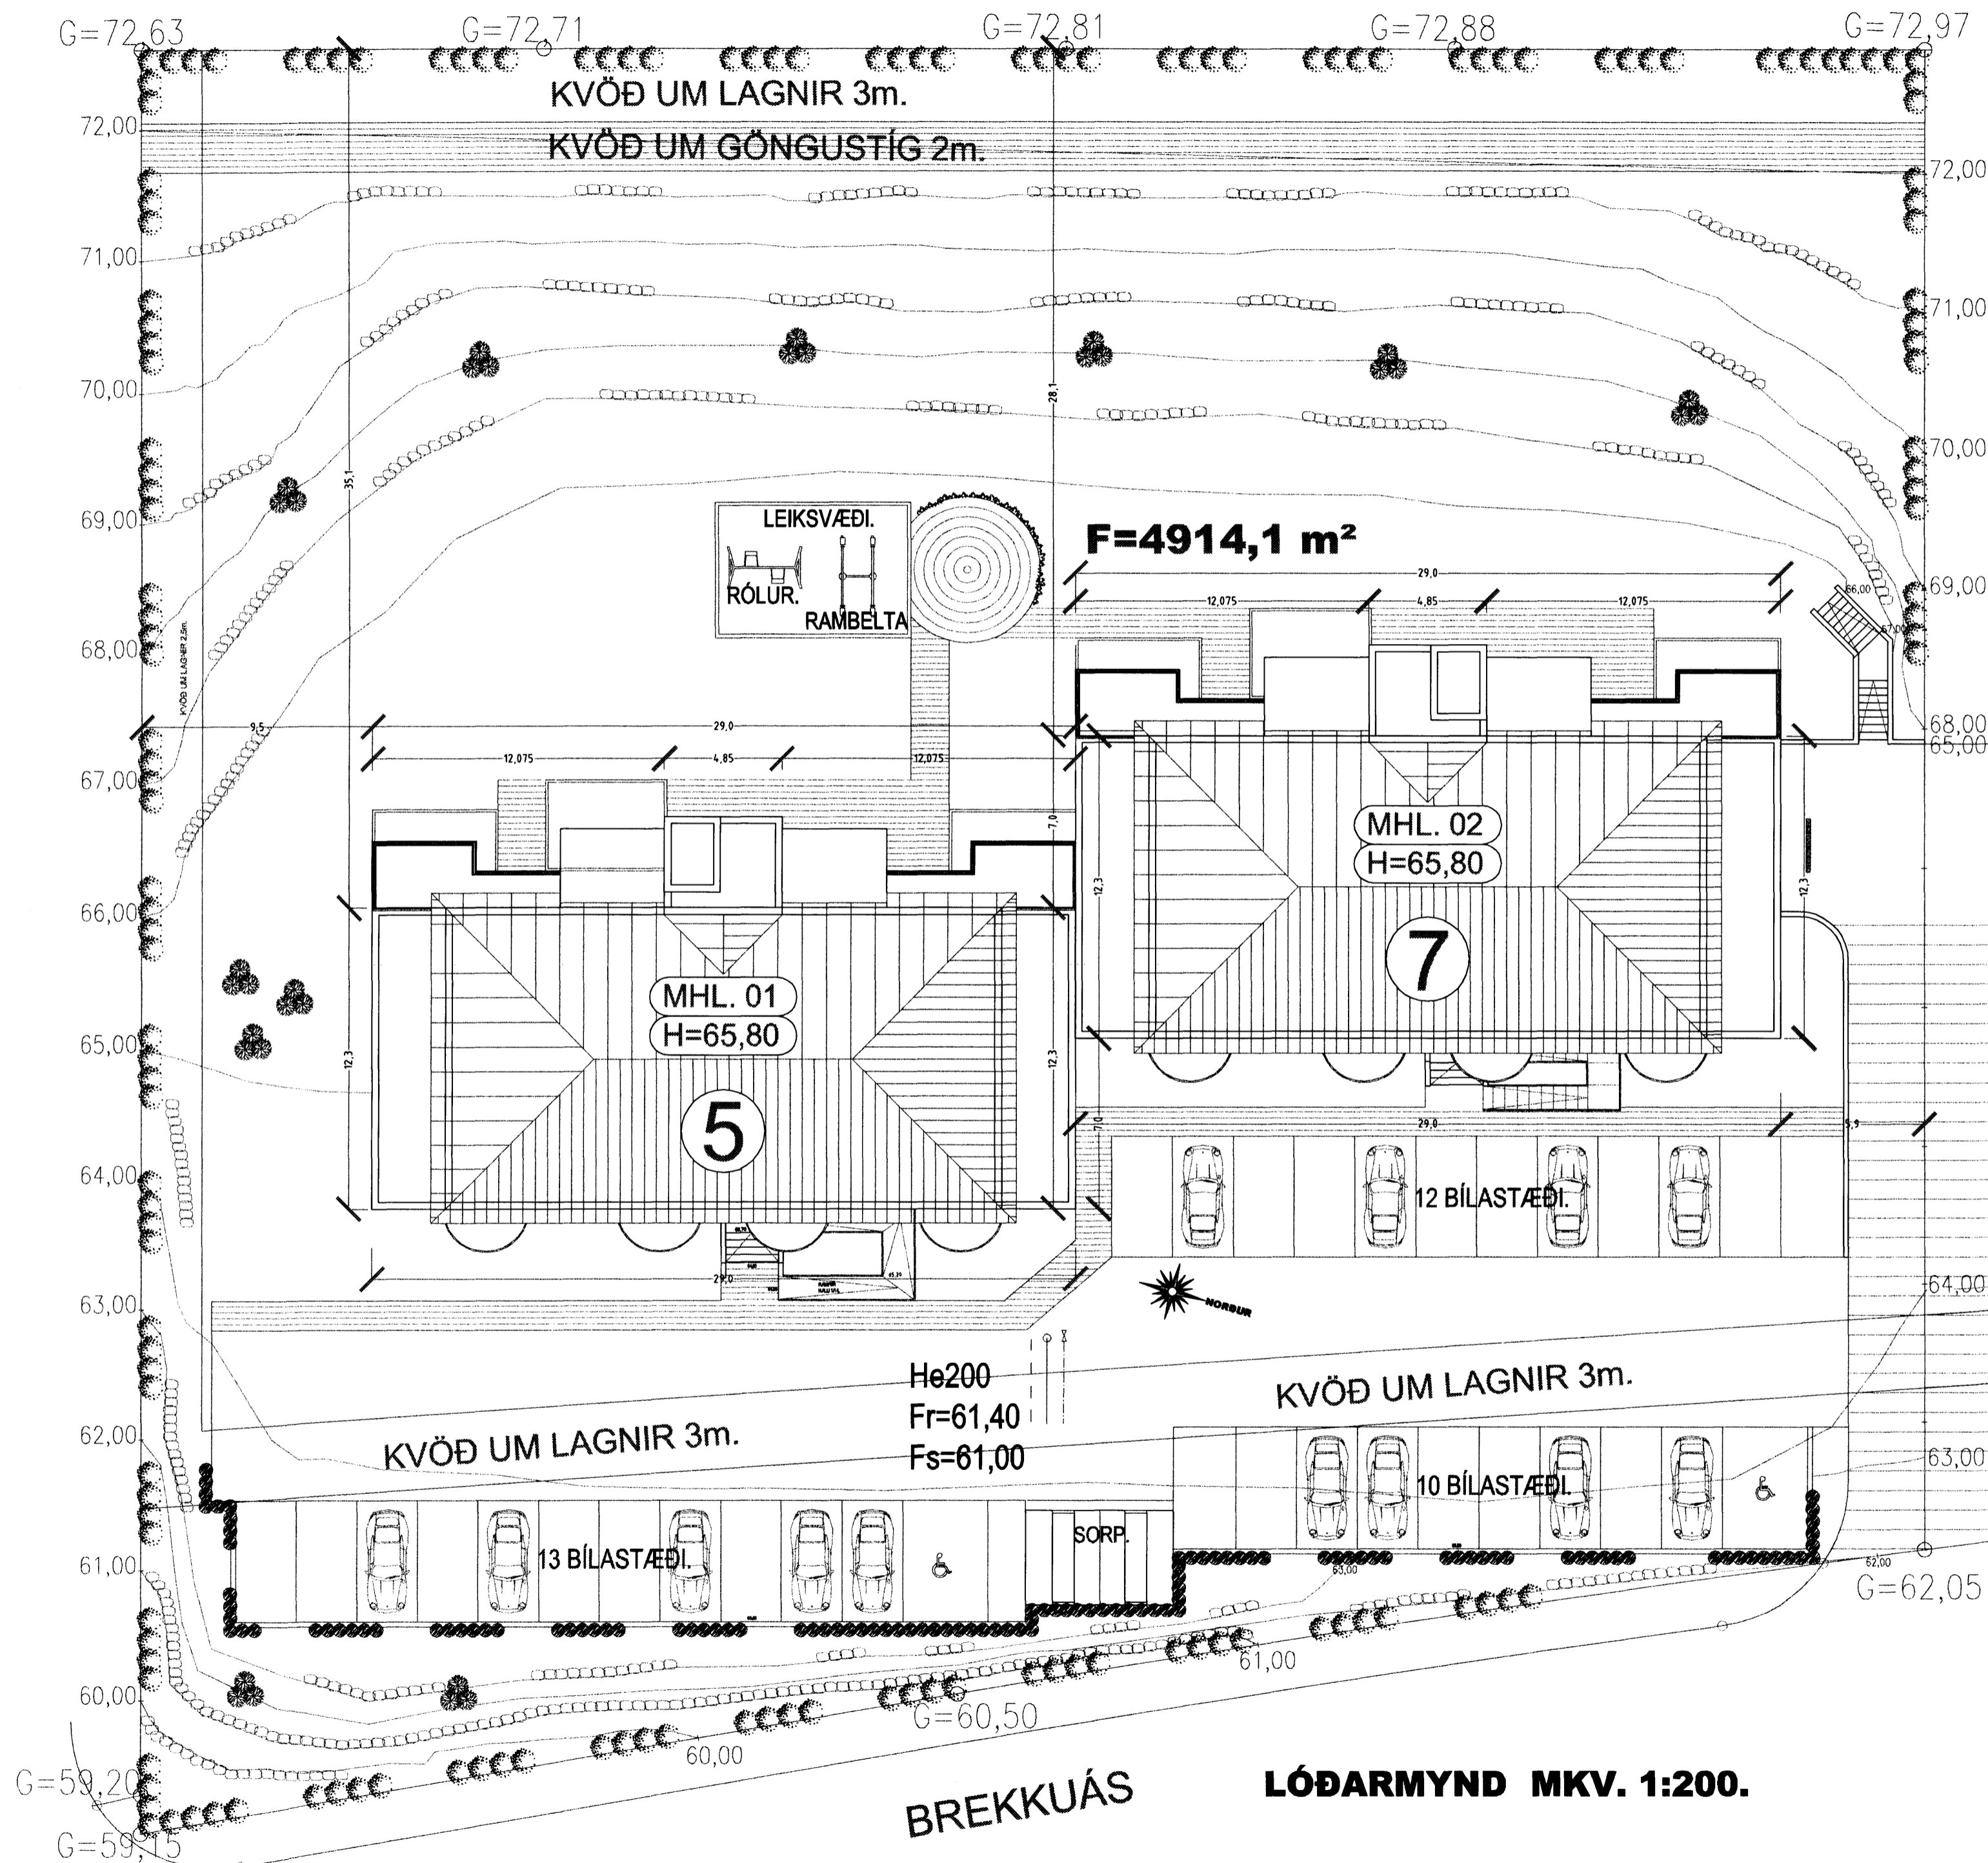

Byggingarfulltrúi
samþykkir erindið.
07. JAN. 2007

Bent skal á að samþykkt þessi verður ekki virk
fyrir en eftir ljúplýsingu eignaskiptafrýðsingar-
innar og skráningu hennar hjá Fasteignamatli ríkissins.
Byggingarfulltrúinn í Hafnarfirði
Eh. Kristján Þórarinnsson

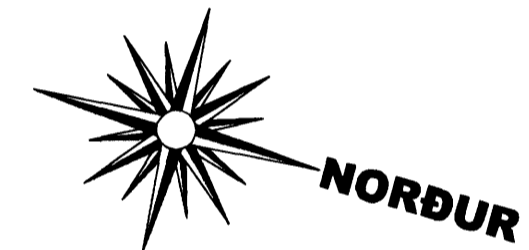

Frágangur lóðar:

Þegar aðaluppdráttir hafa verið samþykktir skal gerður lóðaruppdráttur "séruppdráttur", uppdrátturinn skal vera í samræmi við 3. kafla í byggingaæglugerð (441/1998), og kafla 4.7. Frágangur lóðar, í gildandi skipulagsskilmálum fyrir lóðina. Þess skal sérstaklega gætt að allur búnaður leiksvæða skal vera í samræmi við reglugerð nr. 942/2002, um öryggi leikvallatækja og eftirlit með þeim.

BREKKUÁS 5 - 7 HAFNARFIRÐI.

Sigurður Þorvarðarson byggingafræðingur bfi.
Teiknistofan Strandgötu 11 220 Hafnarfirði.
Sími: 5651510. Netfang: teiknistofan@simnet.is
STH. teiknistofan ehf. kf. 510298-2769. Kf. aðalhönnuðar: 141250-4189.

Skýringar:	Aðaluppdráttur.
Teikning:	Lóðarmynd.
Mælikvarði:	1 : 200.
Dagsetning:	06 nóvember 2006.
Undirskrift:	<i>[Signature]</i>
Blad nr:	5 af 10.
Breytt:	Aðkomu að húsi nr 5 breytt í feb. 2007.

BREKKUÁS LÓÐARMYND MKV. 1:200.