


Byggingarfulltrúi
samþykkir erindið.
07 JAN. 2007
Bent skal á að samþykkt þessi verður ekki virk, fyrr en eftir þinglyngu eignaskipta; fylgja innar og skráningu þennar hjá Eignamatari ríkiss. Byggingarfulltrúinn í Hafnarfirði F.h. Kristján Þórunnsson

BREKKUÁS 5 - 7 HAFNARFIRÐI.

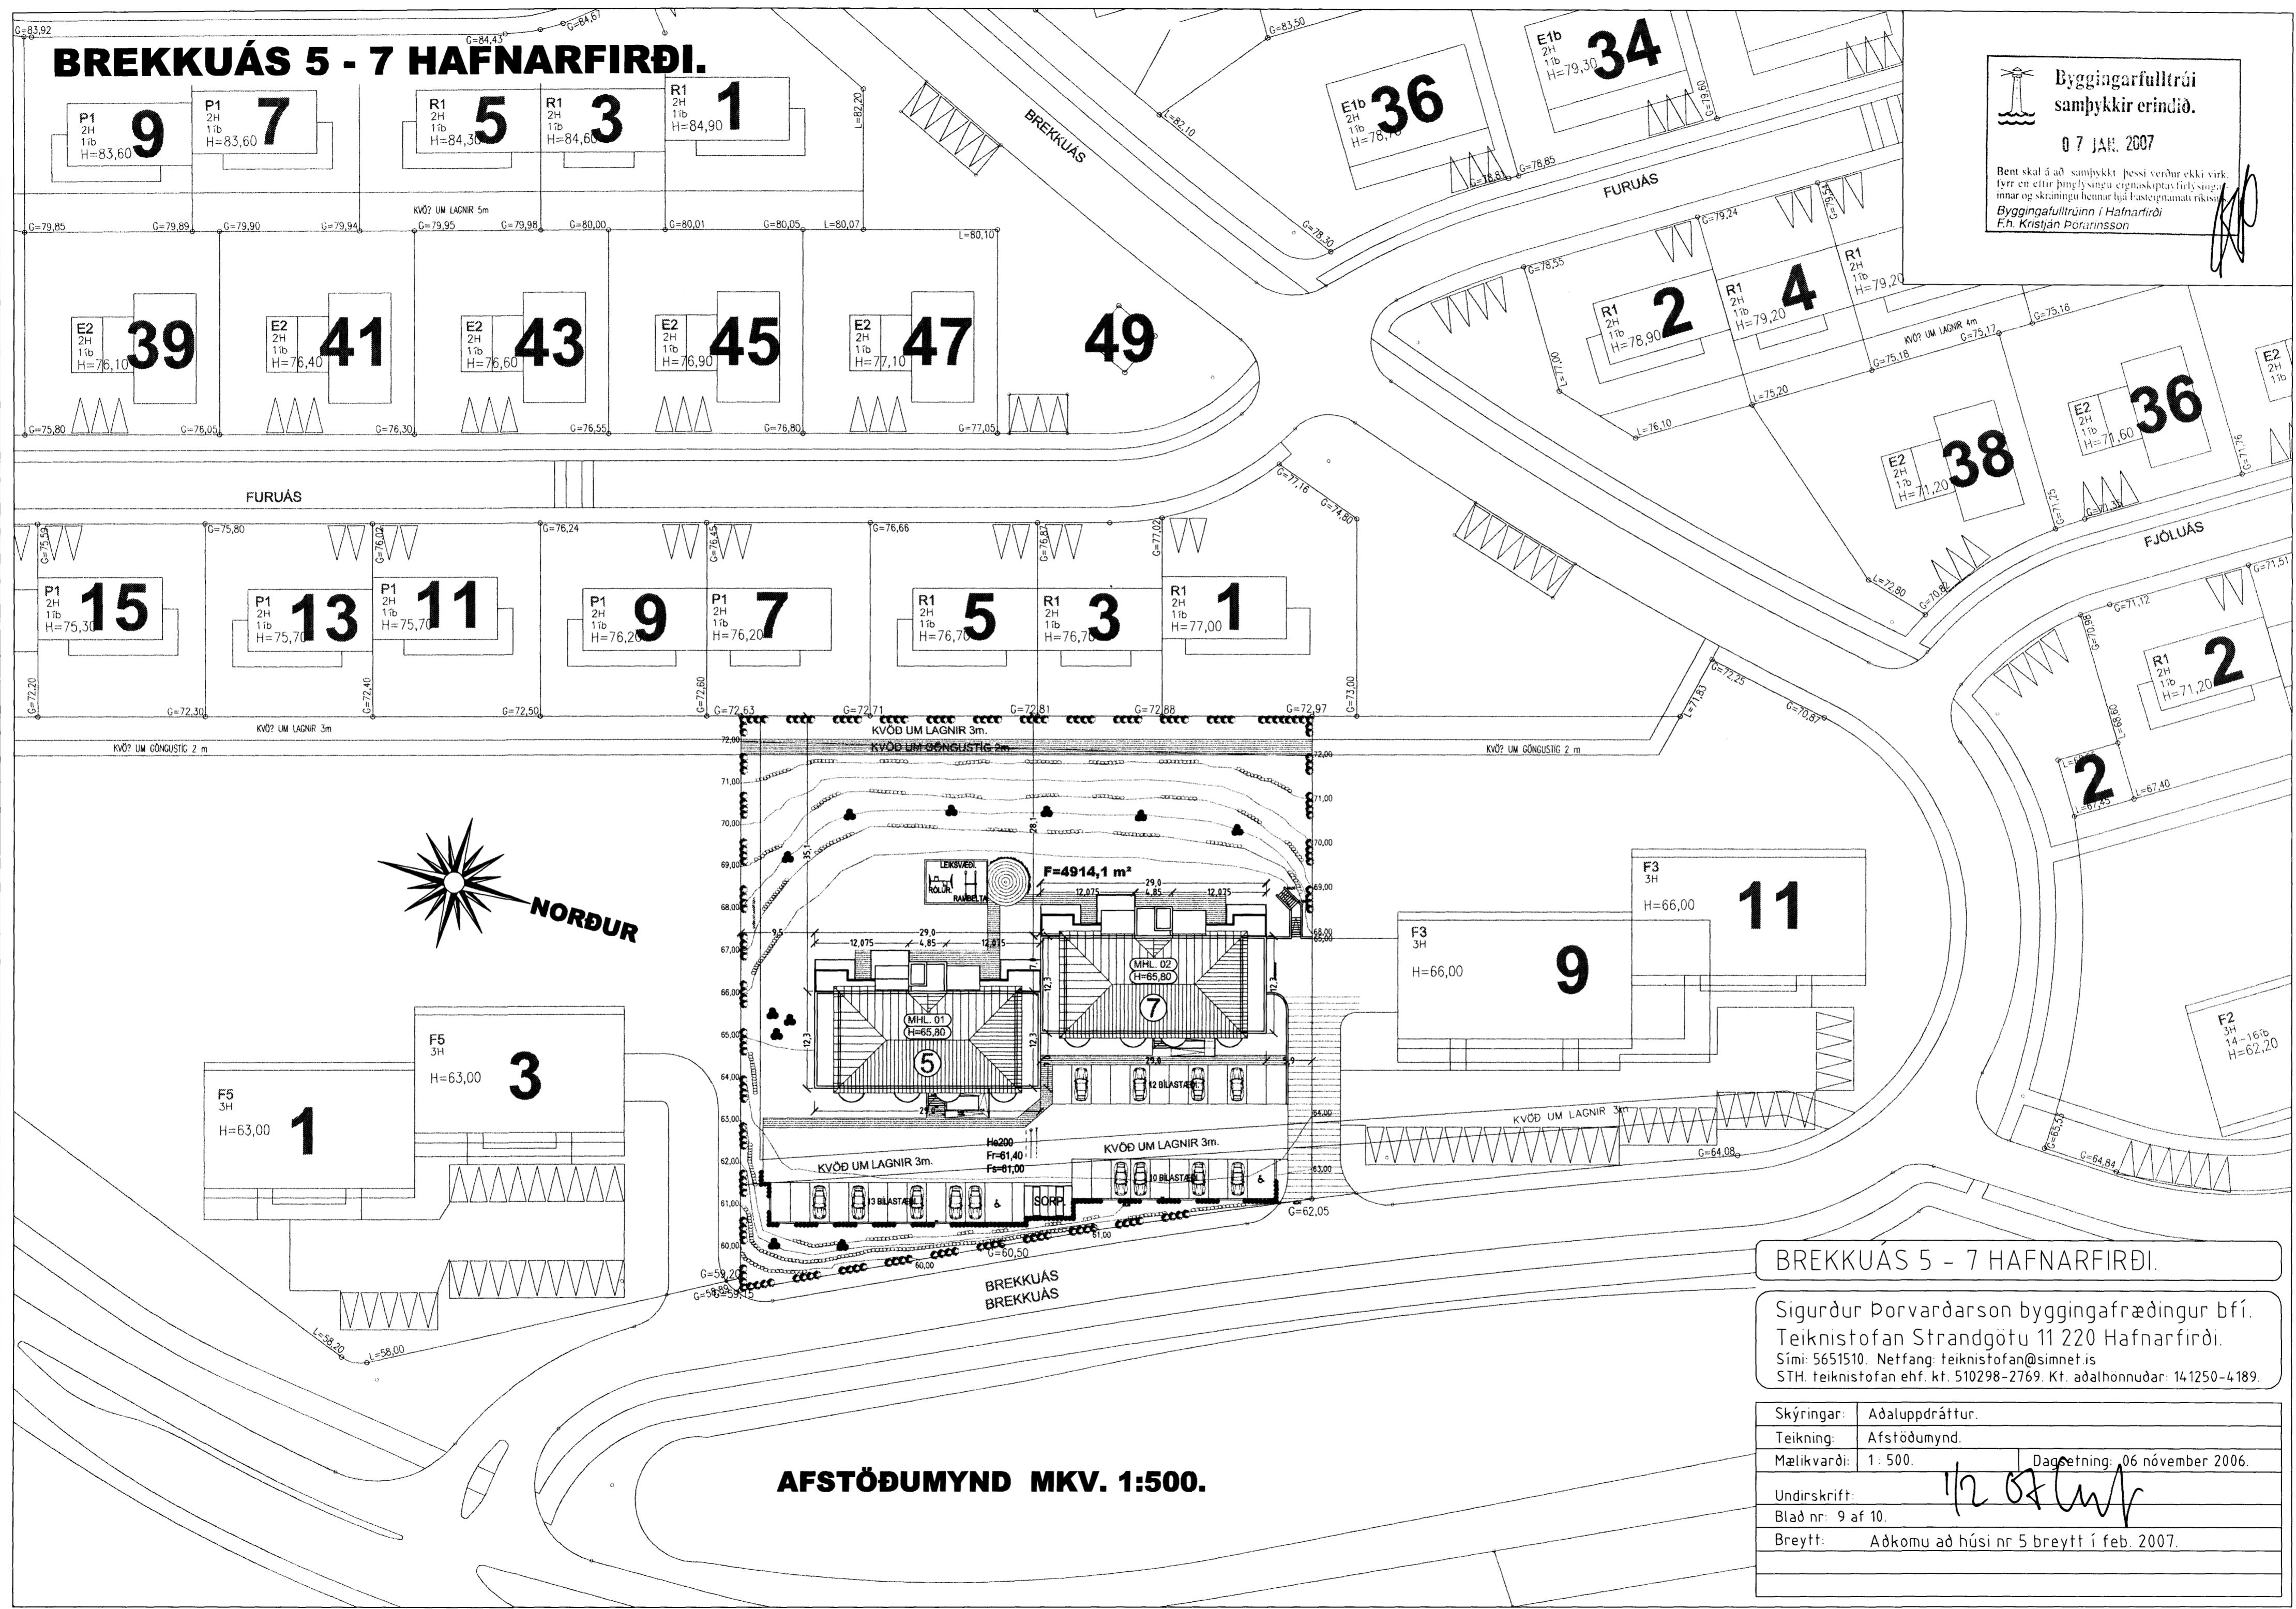

AFSTÖÐUMYND MKV. 1:500.

BREKKUÁS 5 - 7 HAFNARFIRÐI.

Sigurður Þorvarðarson byggingafræðingur b.fí.
Teiknistofan Strandgötu 11 220 Hafnarfirði.
Sími: 5651510. Netfang: teiknistofan@simnet.is
STH. teiknistofan ehf. kt. 510298-2769. Kf. aðalhönnuðar: 141250-4189.

Skýringar:	Aðaluppdráttur.
Teikning:	Afstöðumynd.
Mælikvæði:	1:500.
Dagsetning:	06 nóvember 2006.
Undirskrift:	<i>1/2 St. W.</i>
Blað nr:	9 af 10.
Breytt:	Aðkomu að húsi nr 5 breytt í feb. 2007.