BREKKUÁS 5 - 7 HAFNARFIRÐI.

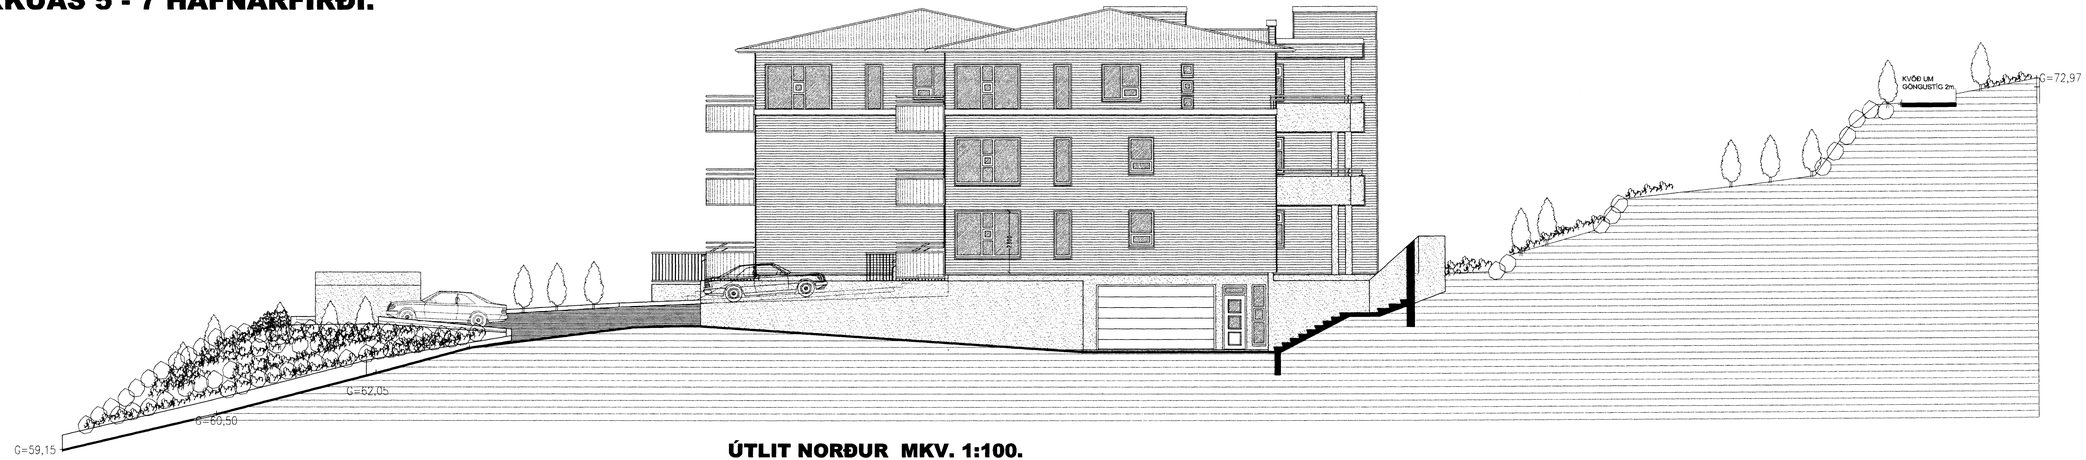

ÚTLIT NORÐUR MKV. 1:100.

ÚTLIT SUÐUR MKV. 1:100.

Byggingarfulltrúi samþykkir erindið.
07 JAN. 2007
Brest skal á að samþykkt þessi verður ekki virk fyrr en eftir þriggja vikna eignarskiptaferli sem gæti innar og skráningu hennar hjá Fasteignamati ríkisins.
Byggingafulltrúinn í Hafnarfirði
F.h. Kristján Pálsson

BREKKUÁS 5 - 7 HAFNARFIRÐI.

Sigurður Þorvarðarson byggingafræðingur bfí.
Teiknistofan Strandgötu 11 220 Hafnarfirði.
Sími: 5651510. Netfang: teiknistofan@simnet.is
STH. teiknistofan ehf. kt. 510298-2769. Kt. aðalhönnuðar: 141250-4189.

Skýringar:	Aðaluppdráttur.
Teikning:	Útlit norður & suður.
Mælikvarði:	1 : 100
Dagsetning:	06 nóvember 2006.
Undirskrift:	
Blað nr:	8 af 10
Breytt:	Aðkomu að húsi nr 5 breytt í feb. 2007.