Byggingarfulltrúi samþykkir erindið.

28 FEB. 2007

Rétt skal vera að samþykkt þessari er þar ekki virð, fyrr en eftir fullnægjandi eignaskiptasamningum og skráningu hefur farið fram hjá Fasteignaskrá Íslands.

Byggingarfulltrúinn í Hafnarfirði
F.h. Kristján Ásgeirsson

Skráningartafla:		HRINGBRAUT 11, HAFNARFIRÐI					**Skrásetjari:**	Sigurþór Aðalsteinsson									
Landnúmer:		121039					**Kennitala:**	250144-3939									
Matshlutanúmer:		01			Útgáfa: 4.01t		**Dags.:**	13.2.2007									
Uppskipting og lýsing					**Stærðir**												
D0 Lóðun	D1 Rými hæð-röð	D2 Notkun texti	D3 Hlúfuð-flokkun	D4 Eignar-hald	D5 Botnflötur m²	D5M Millflötur m²	D6 Stigar m²	D7 Op m²	D8 Brúttóflötur m²	D9 Brúttóflötur sh < 1,8	D10a Salarhæð min	D10b Salarhæð max	D11 Brúttó rúmmál m³	D12 Nettóflötur m²	D16 Birt flatarmál m²	Reiknitala skiptarúmmáls	D17 Skipta-rúmmál m³
		Matshluti			254,0	0,0	4,9	4,9	216,7	10,7			574,0	197,3	208,0		478,247
		Botn											18,4				
	01	**1. hæð**			92,0	0,0	0,0	0,0	92,0	2,7			238,1	82,8	89,3		
A	0101	**íbúð**	N	0101	92,0				92,0	2,7	0,60	2,60	238,1	82,8	89,3	2,59	214,452
	02	**2. hæð**			81,0	0,0	4,9	0,0	81,0	0,0			218,7	70,8	81,0		
A	0201	**íbúð**	N	0201	81,0		4,9		81,0		2,70	2,70	218,7	70,8	81,0	2,70	191,160
C	0202	**útitrappa**	U	X	8,5				8,5								
	03	**3. hæð**			81,0	0,0	0,0	4,9	43,7	8,0			98,8	43,7	35,7		
A	0301	**íbúð**	N	0201	48,6			4,9	43,7	8,0	0,95	3,50	75,2	43,7	35,7	1,55	67,735
A	0302	**súðarrými**	F	0201	32,4								23,6				
C	0303	**svalir**	S	0201	4,9				4,9							1,00	4,900
Athugasemdir																	
Samelgnir sumra																	
Eignarhald																	
					Skiptarúmmál												
	Eignar-hald	Notkun texti	Birt flatarmál m²	Séreign m³	Séreign og sameign m³												
	0101	**íbúð**	89,3	214,452	214,452												
	0201	**íbúð**	116,7	263,795	263,795												
		Alls	206,0	478,247	478,247												

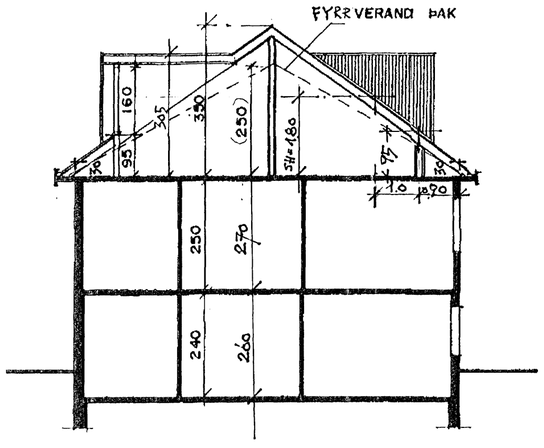

SNEIÐING A – A. M= 1:100

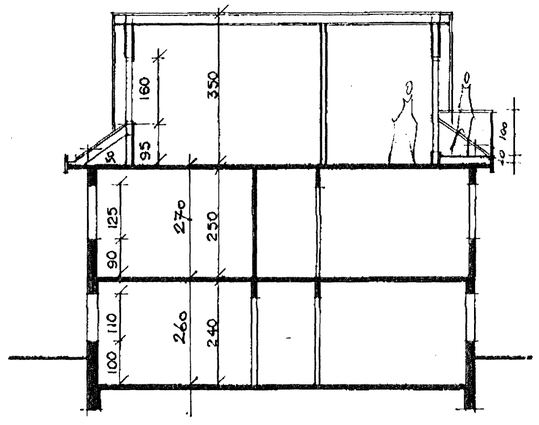

SNEIÐING B – B. M= 1:100

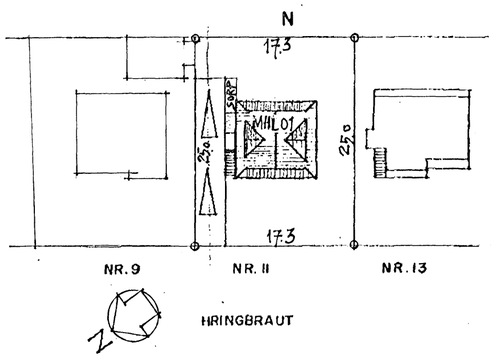

AFSTÖÐUMYND M= 1:500

Sigurþór Aðalsteinsson

HRINGBRAUT 11, HAFNARFIRÐI 02

UPPRUNALEGIR UPPDRÆTTIR VORU SAÞYKKTIR
Í BYGGINGARNEFND HAFNARFJARÐAR 1951.
ERLENDUR HJÁLMARSSON TEIKNAÐI BREYTINGAR Á ÞISL 21.04.92

UPPDRÆTTI Á ÞESSU BLAÐI DAGS. 13.02.2007 VANN SIGURÞÓR
AÐALSTEINSSON Á ÞANN HÁTT AÐ FÆRA ÁORÐNAR BREYTINGAR INN Á
LJÓSRIT AF UPPDRÁTTUM ERLENDS HJÁLMARSSONAR FRÁ 92.

ÞRIÐJA HÆÐIN, ARKITEKTAR – SIGURÞÓR AÐALSTEINSSON FAÍ
STRANDGÖTU 28 220 HAFNARFIRÐI
SÍMI: 555 46 10 FAX: 565 48 31
KT:250144-3939

SNIÐ, AFSTM., SKRÁNINGARTAFLA