




Byggingarfalltrái
samþykkir erindið.
2.8 FEB. 2007
Bent skil á að samþykki þessi verður ekki virk,
fyrir en eftir fengið stjórn eigna skil þau fyrir sig,
innar og skráð og þetta er í fasteignamatni ríkiss.
Byggingarfalltrái / Hafnarfirði
E.h. Kristján Þóráðsson

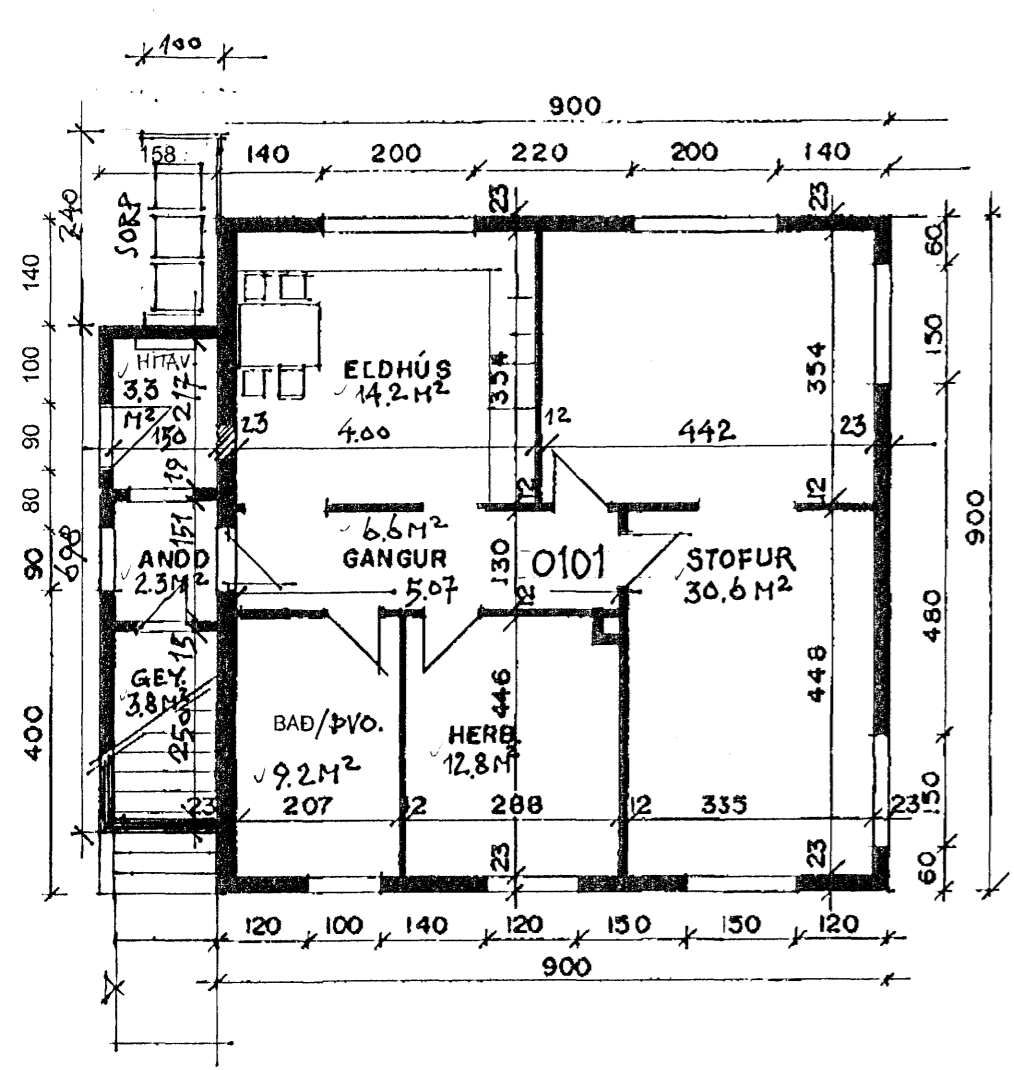


GRUNNMYND KJALLARA M = 1:100

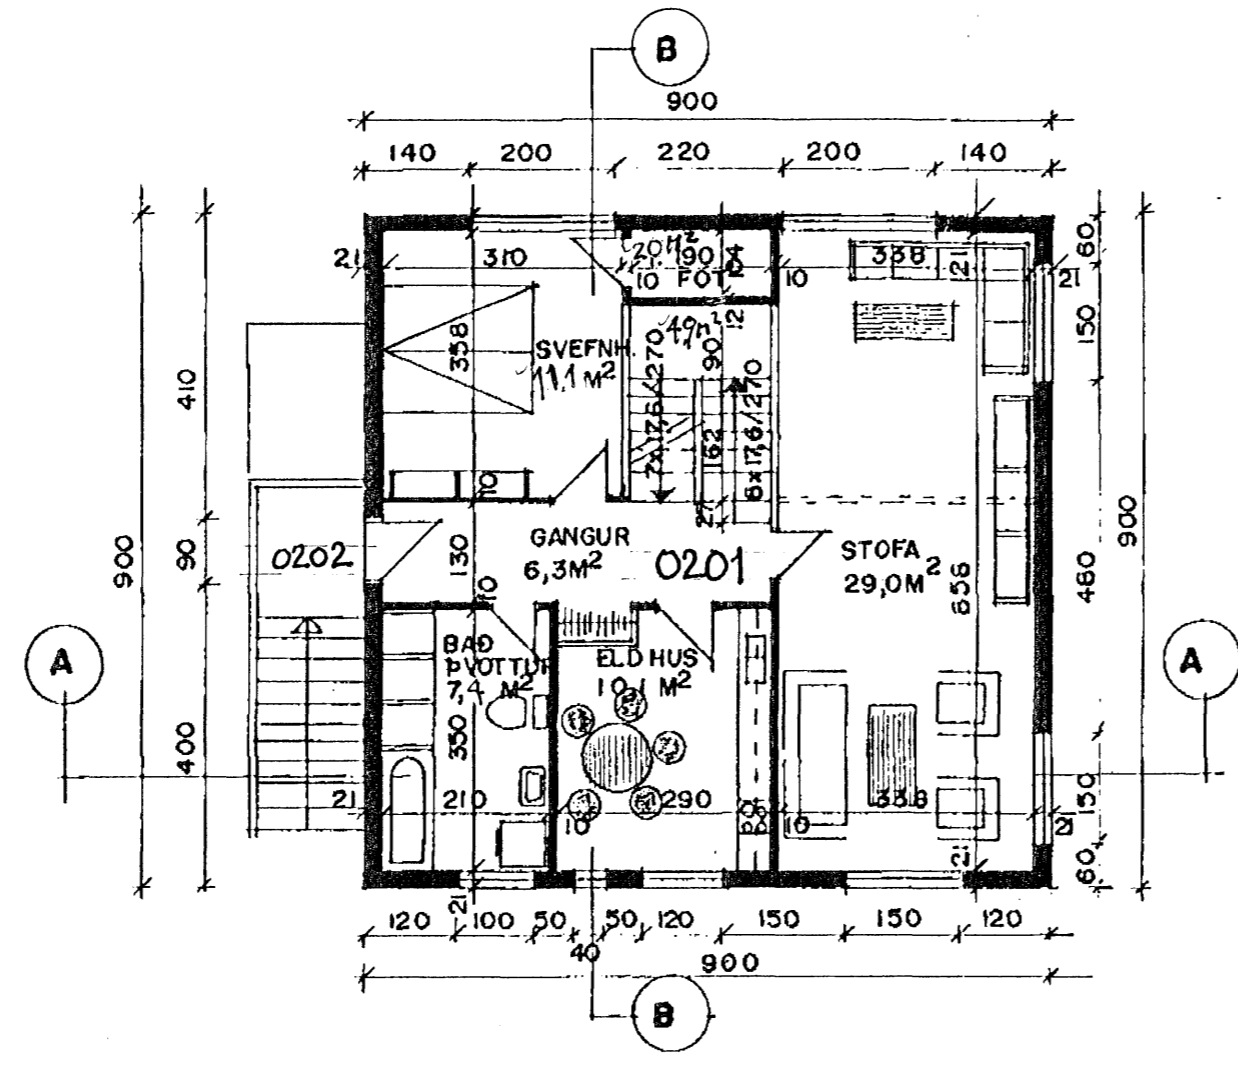


GRUNNMYND I. HÆÐAR. M = 1:100

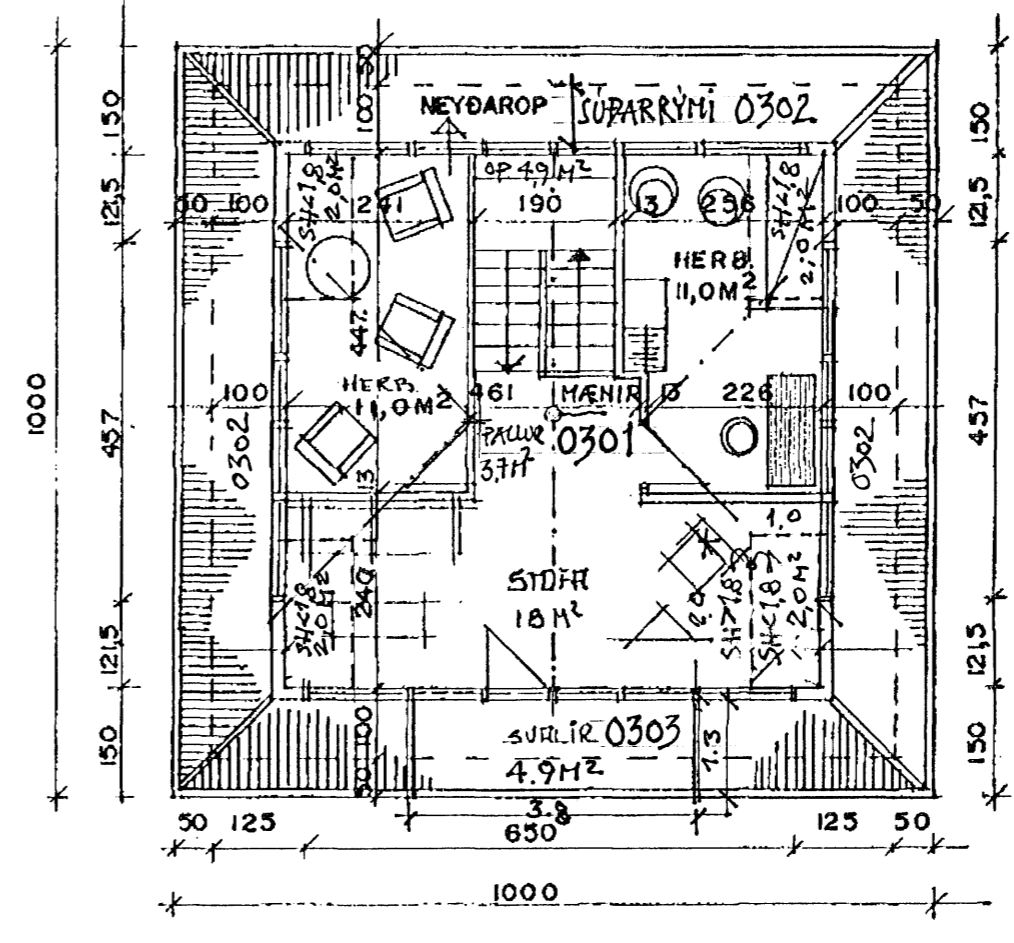


GRUNNMYND RISHÆÐAR M = 1:100

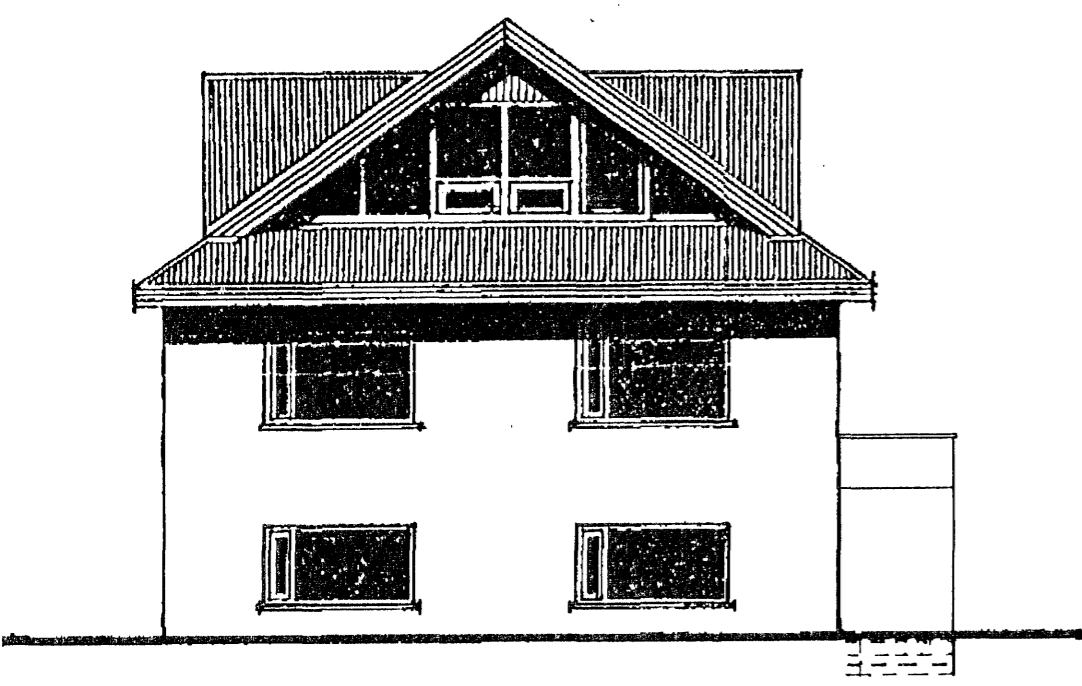


SUÐ - AUSTUR M = 1:100

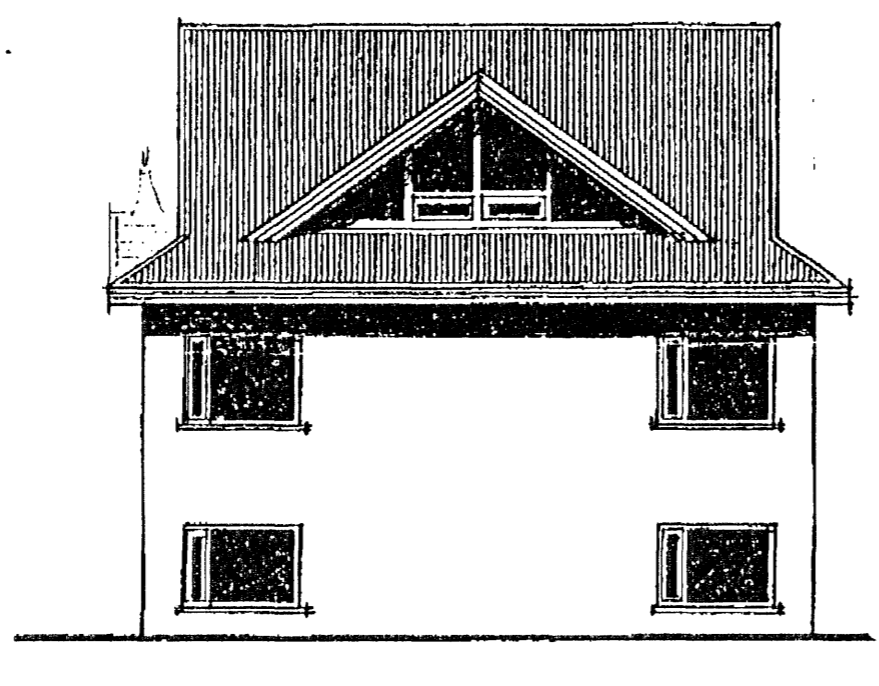

SUÐ - VESTUR M = 1:100

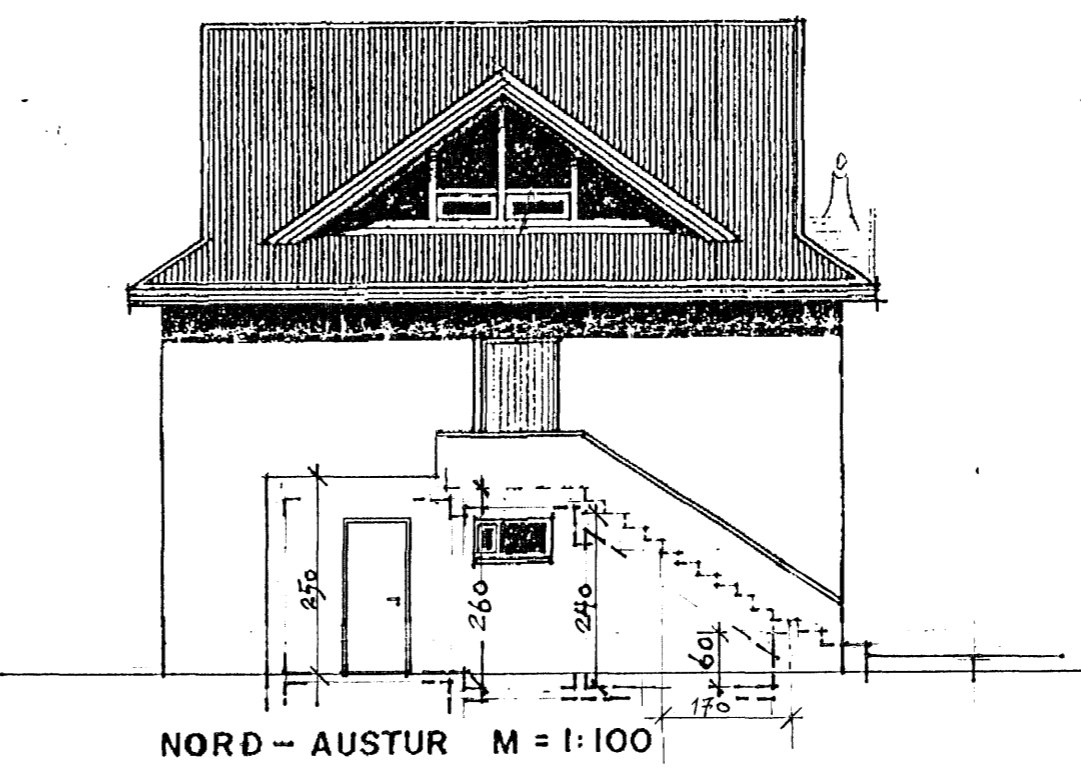

NORD - AUSTUR M = 1:100

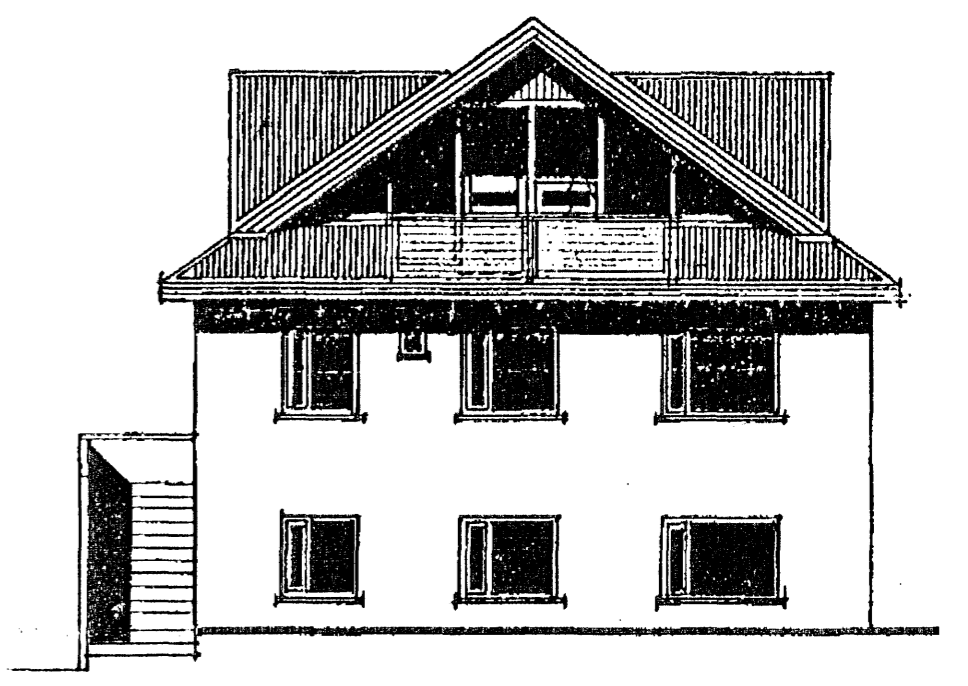

NORD - VESTUR M = 1:100

HRINGBRAUT 11, HAFNARFIRÐI 01

UPPRUNALEGIR UPPDRÆTTIR VORU SÁÞYKKTIR
Í BYGGINGARNEFND HAFNARFJARÐAR 1951.
EÐLENDIÐ HÍÐI MARSSON TEIKNADI RÆVINGIÐ Á ÞÍSI 21.04.02

UPPDÆTTI Á ÞESSU BLAÐI DAGS. 13.02.2007 VANN SIGURÞÓR
ADALSTEINSSON Á ÞANN HÁTT AÐ FÆRA AÐRÐNAR Breytingar inn á



ÞRIÐJA HÆÐIN, ARKITEKTAR - SIGURÞÓR ADALSTEINSSON FAI
STRANDGÖTU 28 220 HAFNARFIRÐI
SÍMI: 555 46 10 FAX: 565 48 31
GRUNNMYNDIR. ÚTLIT KT-250144-1919